

## 第9章 図面の基準

(改訂ページのみ掲載)

赤字が改訂箇所

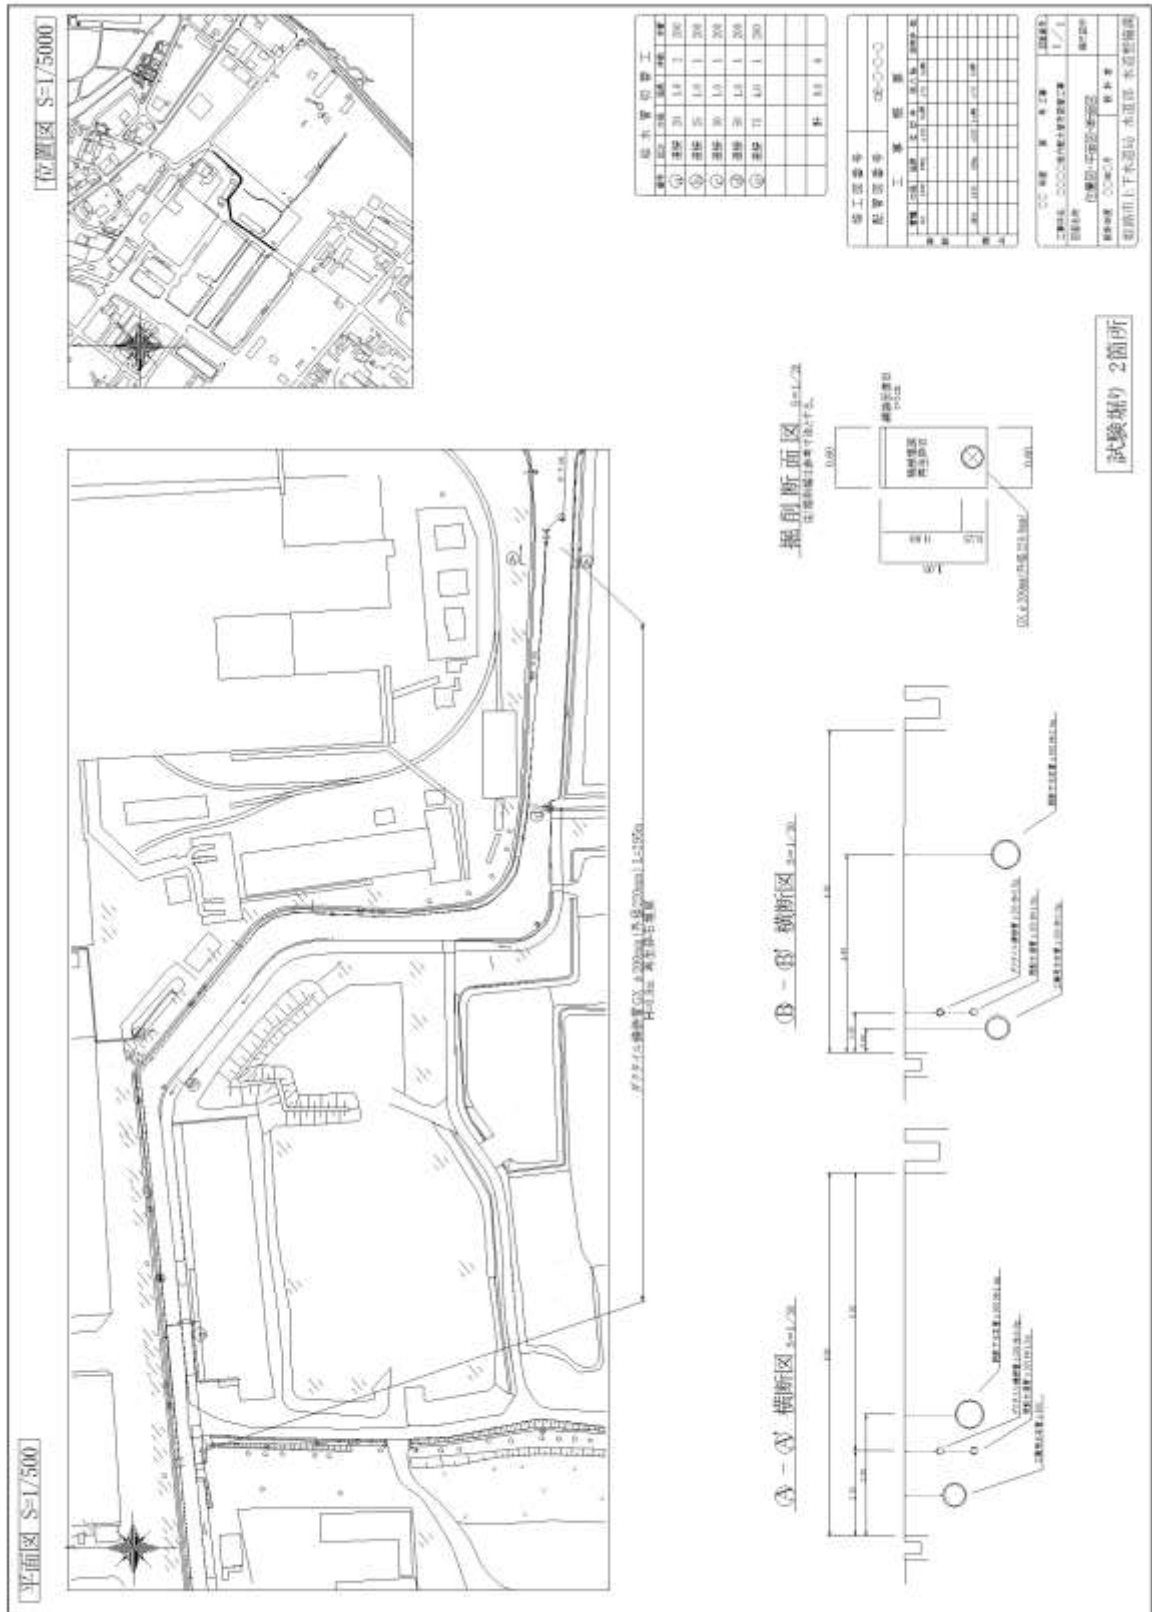


図 9 - 4 工事竣工図 (改訂後)

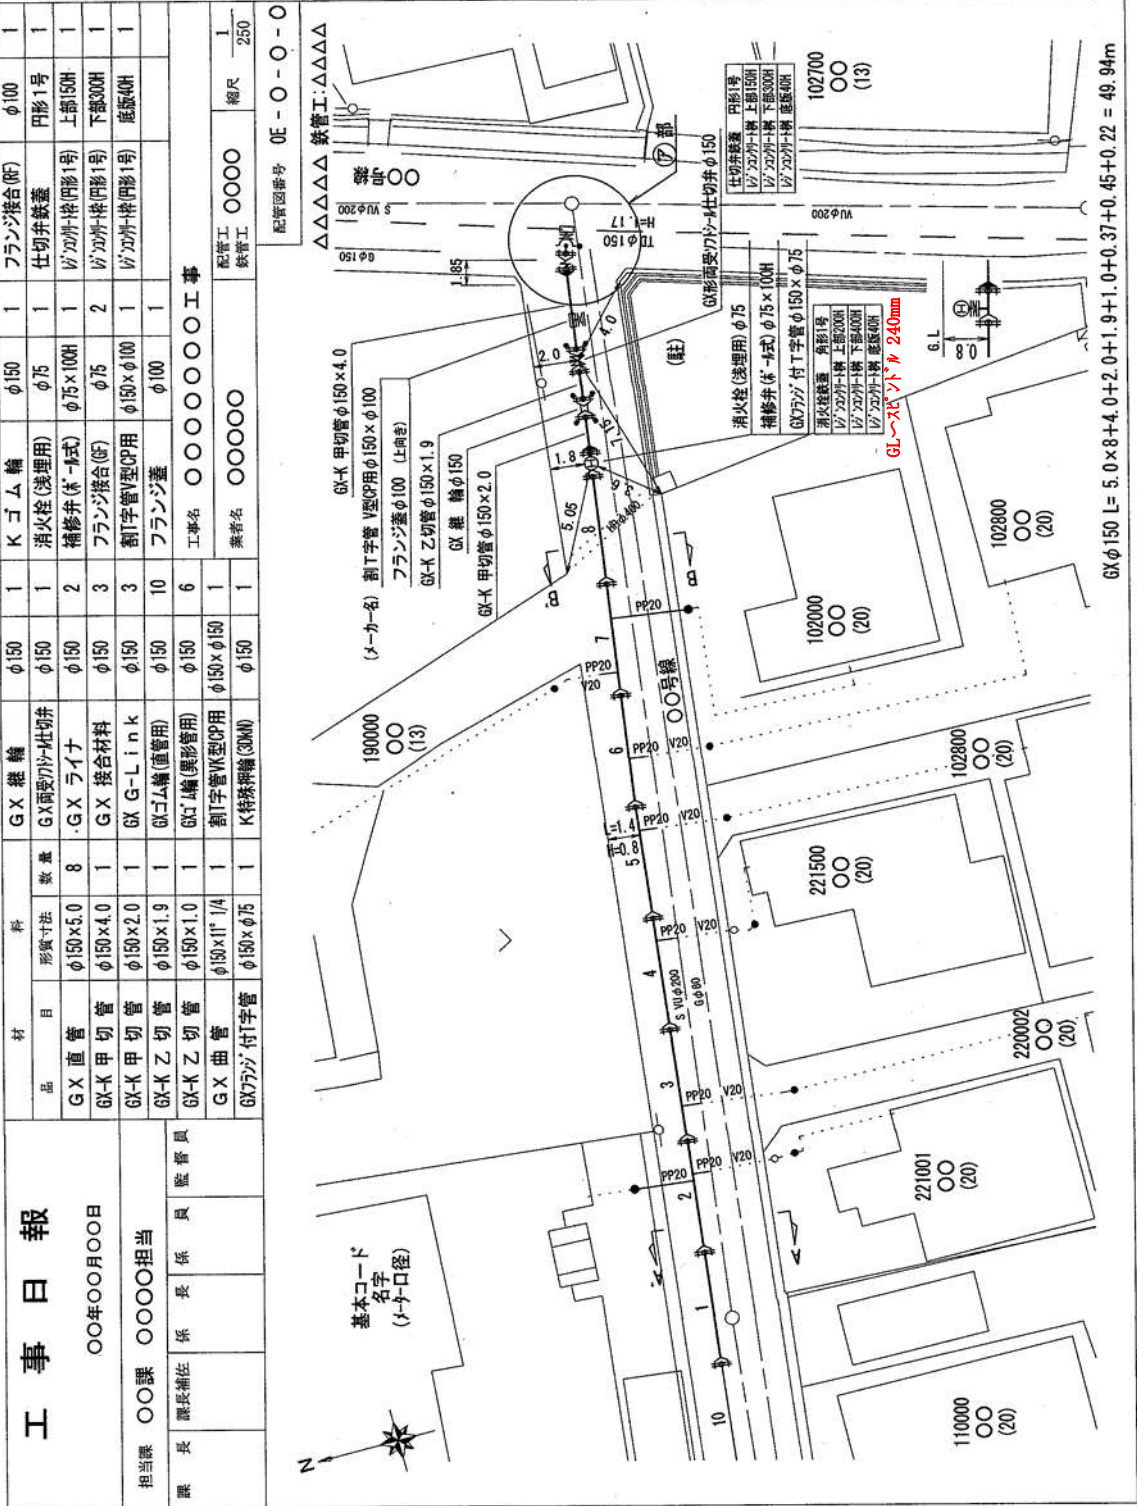


図 9-5-1 工事日報 (改訂後)