

西蒲田下野土地区画整理事業 出来形確認測量図（ 1 街区）


現況とは必ずしも一致しないことがあります。

換地処分以降の土地の管理は各権利者において行うべきものです。

境界等に関する紛争が生じた場合でも一切市に責任は問えません。

本資料は、申請書に記載した目的以外には使用しないで下さい。

S=1:200

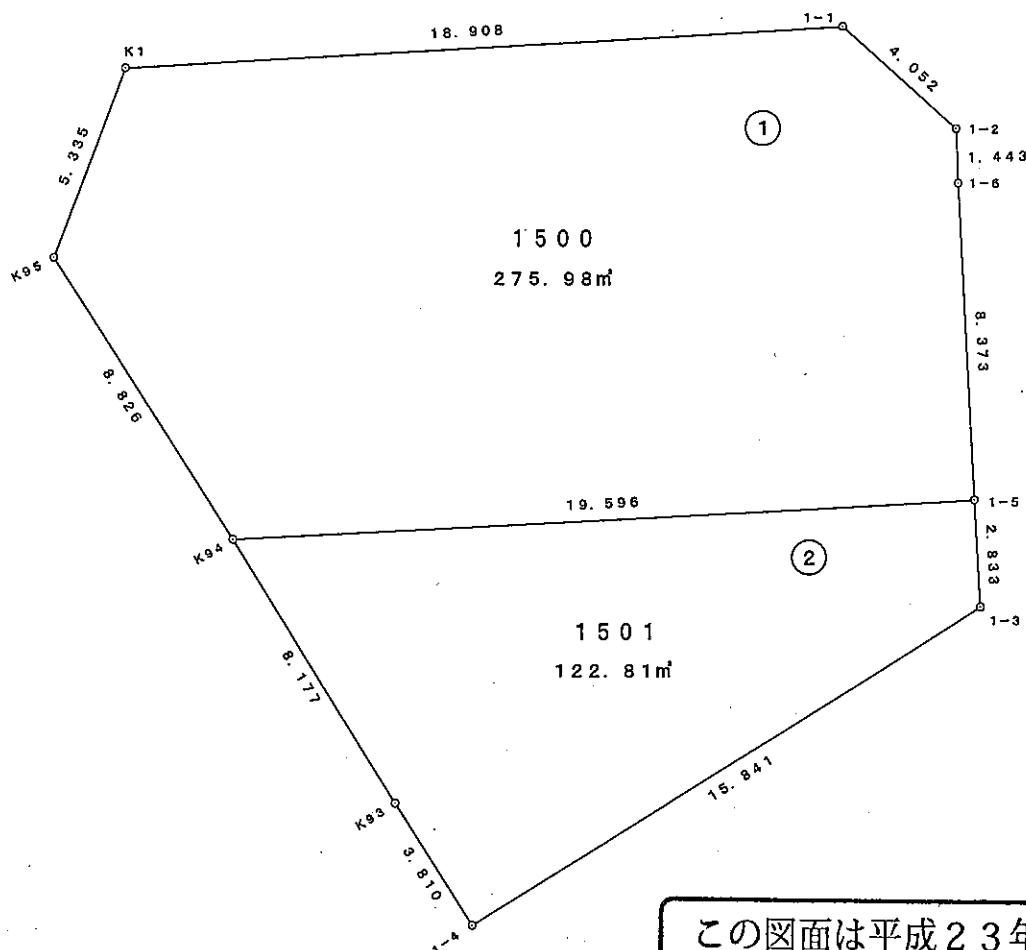

この図面は平成23年6月10日
換地処分時点のものです。

座 標 一 覧 表

点 名	X座標	Y座標
1-1	-129652.722	27366.977
1-2	-129655.419	27370.001
1-3	-129668.048	27370.702
1-4	-129676.455	27357.276
1-5	-129665.220	27370.538
1-6	-129656.861	27370.061
K1	-129653.806	27348.100
K93	-129673.224	27355.256
K94	-129666.260	27350.970
K95	-129658.807	27346.242