



西蒲田下野土地区画整理事業 出来形確認測量図（2街区）

S=1:250

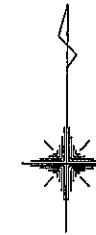

座 標 一 覧 表

点 名	X座標	Y座標
2-1	-129677.633	27358.012
2-2	-129669.150	27371.578
2-3	-129671.275	27397.175
2-4	-129674.170	27399.959
2-5	-129685.918	27400.498
2-6	-129689.770	27399.417
2-7	-129704.387	27389.584
2-8	-129710.604	27383.147
2-9	-129710.198	27379.174
2-10	-129670.298	27385.285
2-11	-129688.625	27399.738
2-12	-129695.965	27395.243
2-13	-129677.815	27384.097
2-14	-129687.314	27383.320
2-15	-129694.961	27382.722
2-50	-129671.111	27394.988
2-51	-129675.658	27400.019
2-52	-129702.634	27390.749
2-53	-129705.382	27388.537
K91	-129699.340	27371.757
K92	-129687.704	27364.309

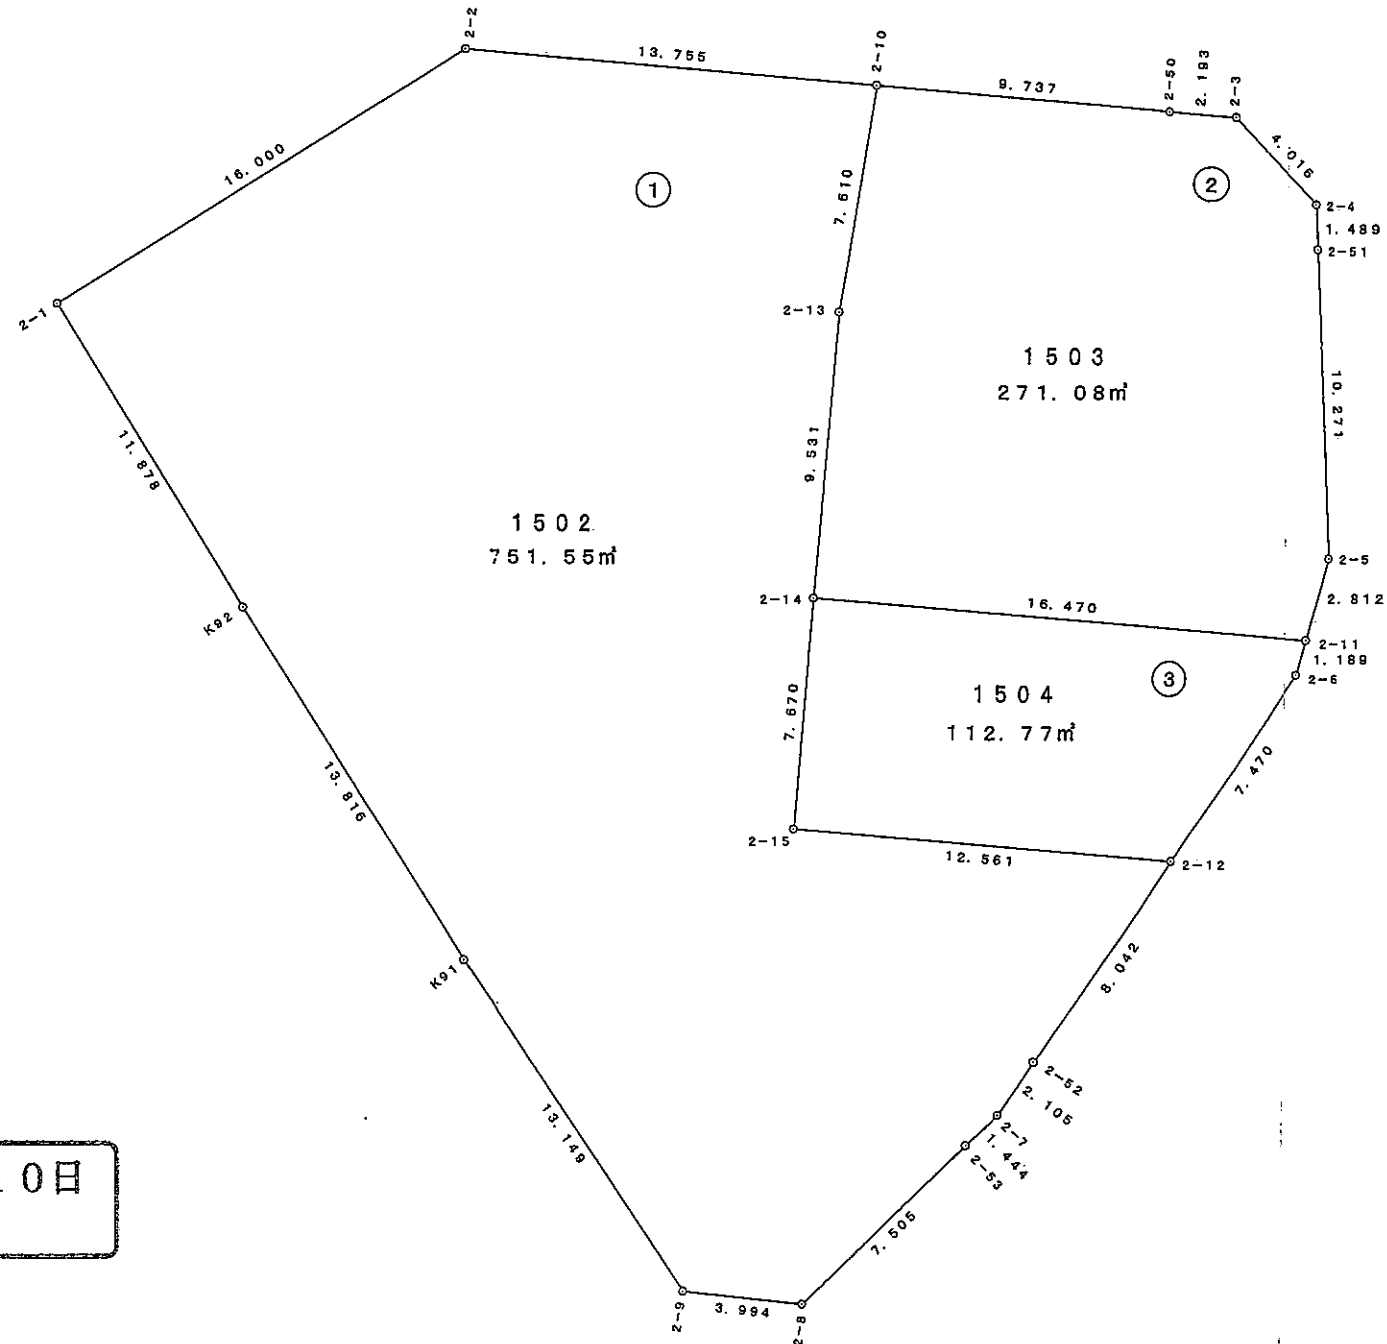

この図面は平成23年6月10日
換地処分時点のものです。


現況とは必ずしも一致しないことがあります。
換地処分以降の土地の管理は各権利者において行うべきものです。
境界等に関する紛争が生じた場合でも一切市に責任は問えません。
本資料は、申請書に記載した目的以外には使用しないで下さい。

座 標 一 覧 表

点 名	X座標	Y座標
3-1	-129655.078	27375.975
3-2	-129652.083	27378.664
3-3	-129649.372	27436.850
3-4	-129651.614	27438.912
3-5	-129666.254	27436.984
3-6	-129684.727	27461.657
3-7	-129685.569	27486.020
3-8	-129688.771	27488.433
3-9	-129715.870	27481.636
3-25	-129719.914	27385.850
3-26	-129715.953	27386.235
3-27	-129708.252	27394.201
3-28	-129689.722	27406.681
3-29	-129665.975	27405.572
3-30	-129663.766	27379.090
3-31	-129660.884	27376.292
3-32	-129748.164	27482.158
3-33	-129752.304	27477.898
3-34	-129752.089	27475.263
3-35	-129751.764	27472.504
3-36	-129751.348	27469.770
3-37	-129750.827	27467.059
3-38	-129750.214	27464.357
3-39	-129749.515	27461.677
3-40	-129748.706	27459.041
3-41	-129745.129	27447.918
3-42	-129733.536	27418.675
3-43	-129728.905	27403.405
3-44	-129727.029	27390.890
3-45	-129651.858	27382.883
3-46	-129650.783	27404.867
3-47	-129650.419	27412.873
3-48	-129658.238	27438.031
3-49	-129664.307	27437.238
3-50	-129682.513	27458.713
3-51	-129684.799	27463.722
3-52	-129685.247	27476.480
3-53	-129693.038	27487.363
3-54	-129694.171	27487.079
3-55	-129706.010	27484.103
3-56	-129721.379	27481.719
3-57	-129728.166	27481.827
3-58	-129739.652	27482.004
3-59	-129742.359	27440.981
3-60	-129735.592	27423.872
3-61	-129681.934	27406.309
3-62	-129664.139	27383.562
3-63	-129659.671	27405.277
3-64	-129659.322	27413.257
3-65	-129658.926	27422.312
3-66	-129669.927	27422.791
3-67	-129681.595	27413.633
3-68	-129689.376	27414.273
3-69	-129664.457	27433.823
3-70	-129692.650	27476.219
3-71	-129693.790	27476.179
3-72	-129702.626	27470.609
3-73	-129716.081	27460.578
3-74	-129721.774	27456.333
3-75	-129731.410	27449.149
3-76	-129657.310	27383.186
3-77	-129657.707	27376.119

西蒲田下野土地区画整理事業 出来形確認測量図（3街区）

S=1:500

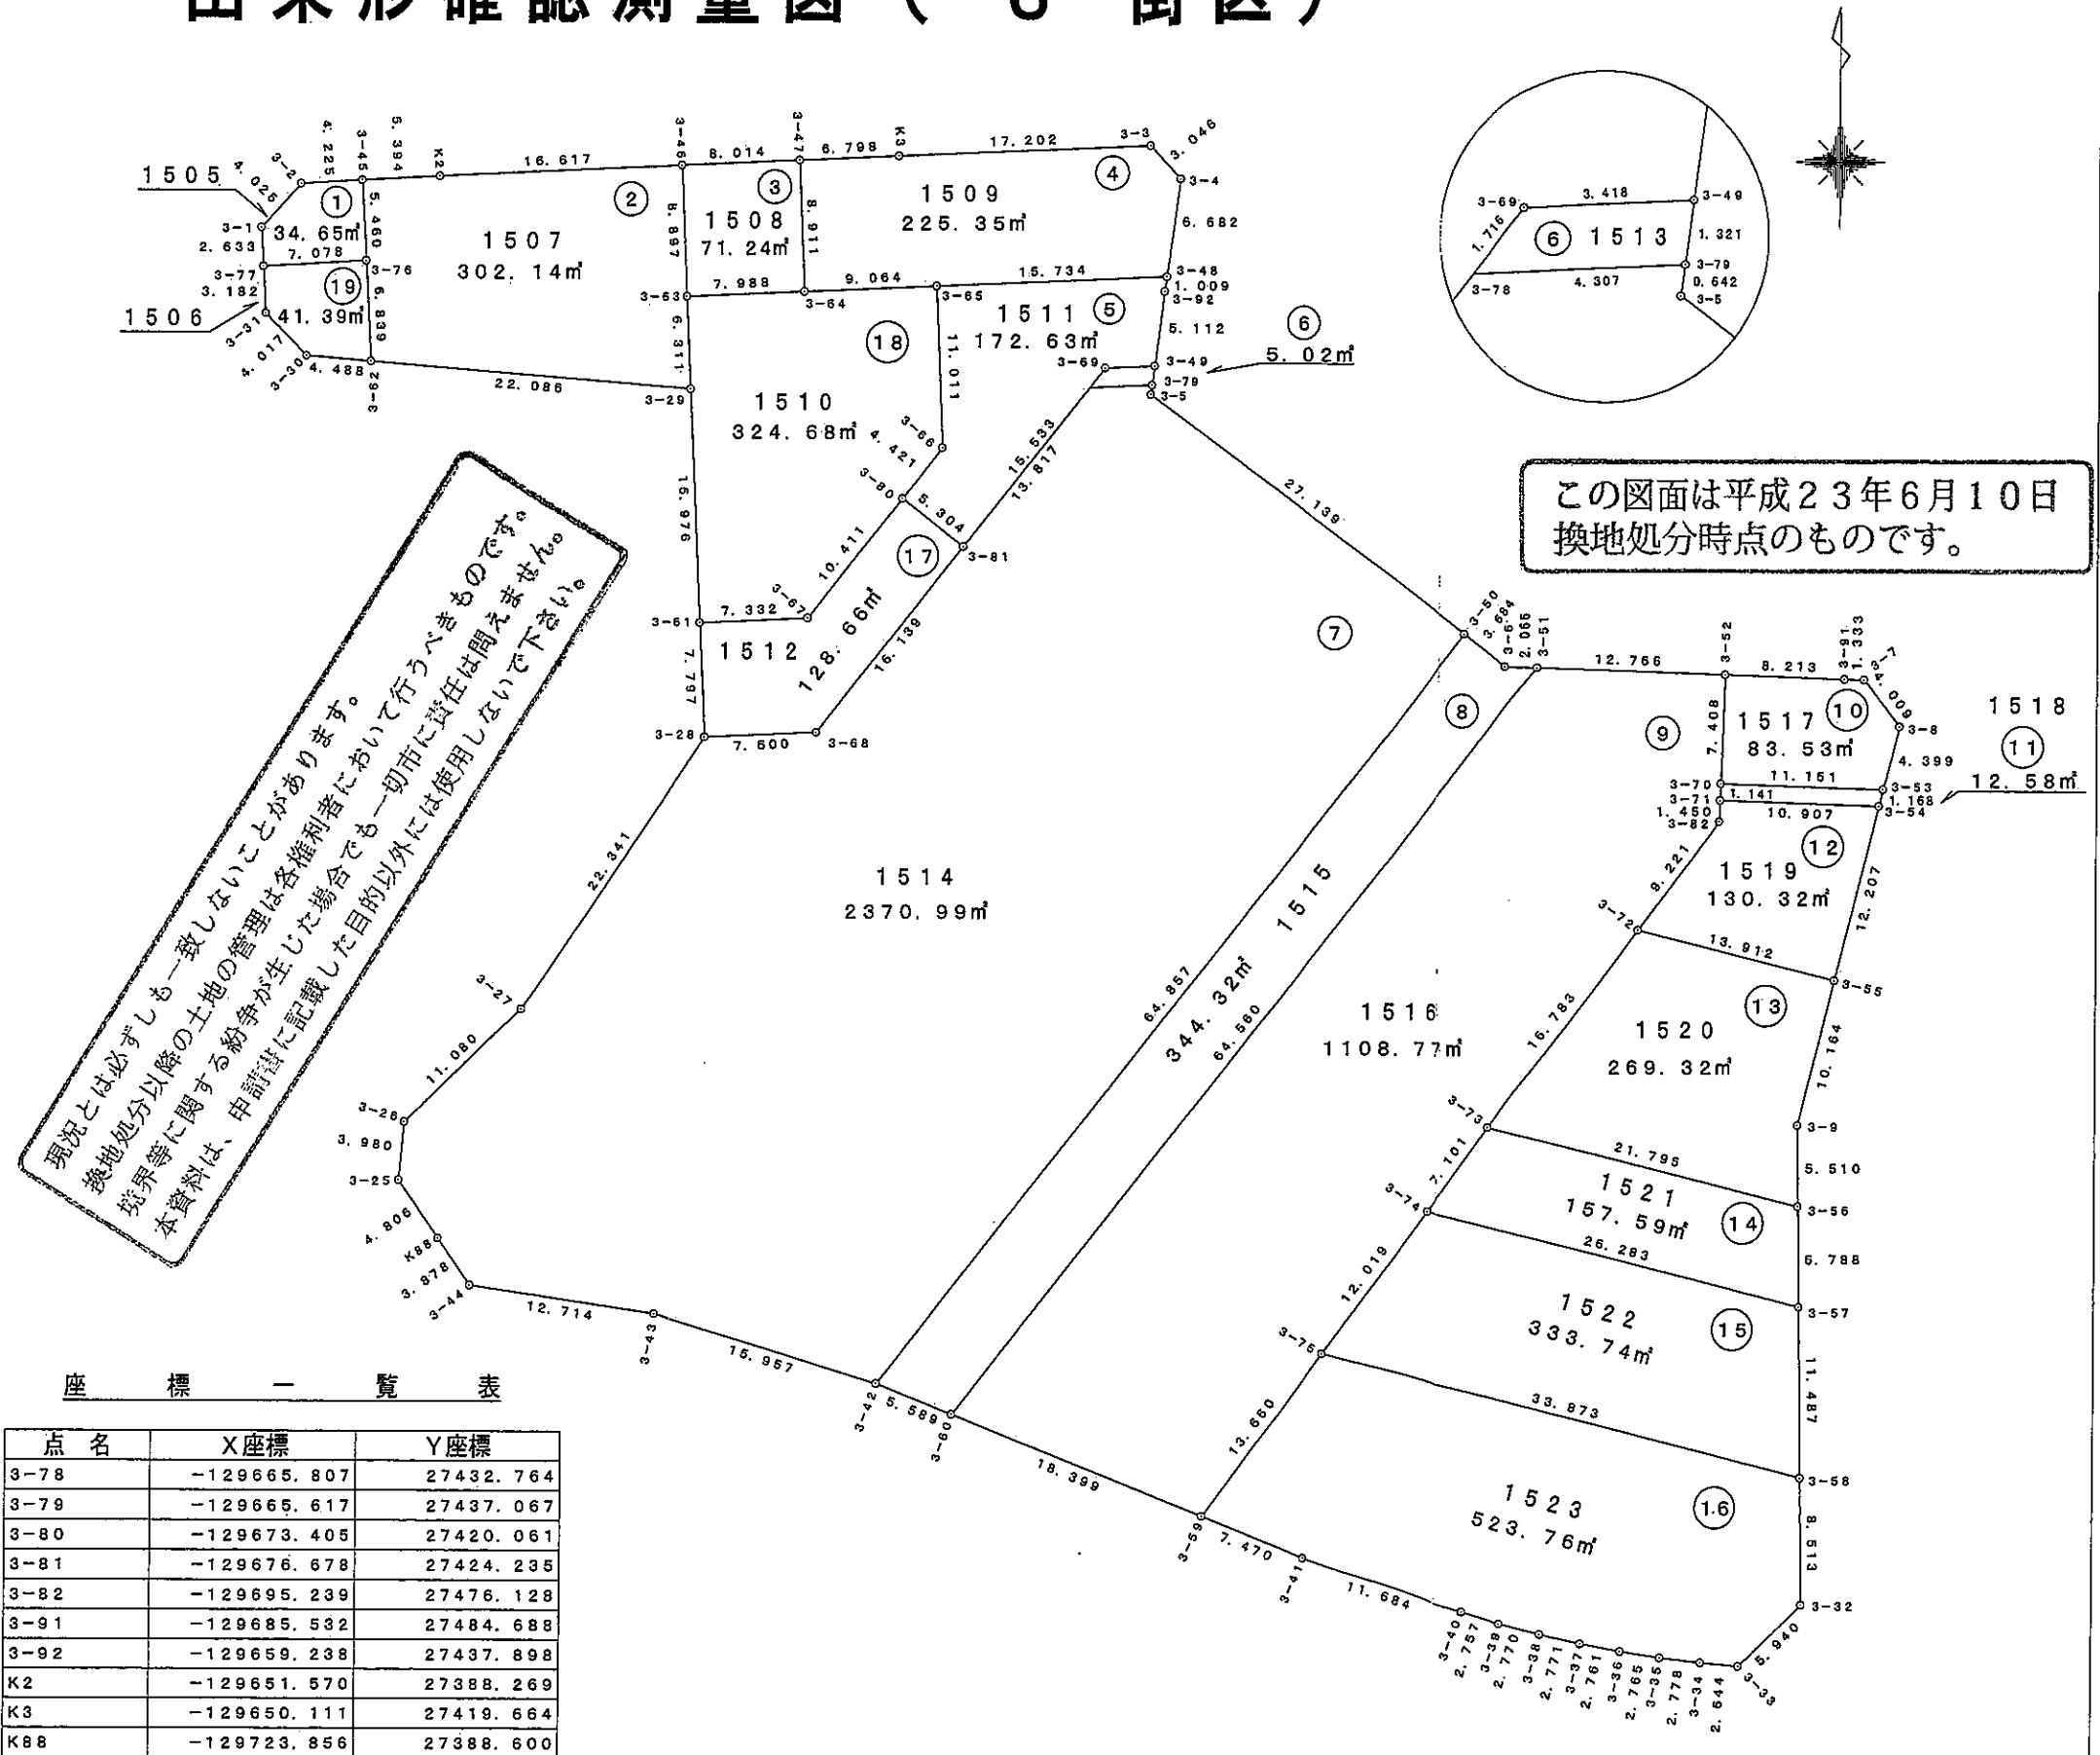


座 標 一 覧 表

点 名	X座標	Y座標
3-78	-129665.807	27432.764
3-79	-129665.617	27437.067
3-80	-129673.405	27420.061
3-81	-129676.678	27424.235
3-82	-129695.239	27476.128
3-91	-129685.532	27484.688
3-92	-129659.238	27437.898
K2	-129651.570	27388.269
K3	-129650.111	27419.664
K88	-129723.856	27388.600


西蒲田下野土地区画整理事業 出来形確認測量図（４街区）

S=1:300

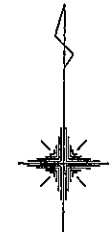

座 標 一 覧 表

点 名	X座標	Y座標
4-1	-129647.083	27504.576
4-2	-129652.424	27510.527
4-3	-129678.235	27512.653
4-4	-129681.198	27509.951
4-5	-129681.316	27492.671
4-6	-129680.363	27465.320
4-7	-129679.024	27461.553
4-8	-129665.469	27443.454
4-9	-129661.793	27441.903
4-10	-129658.046	27450.389
4-11	-129658.394	27452.584
4-12	-129659.009	27456.455
4-13	-129659.879	27461.939
4-14	-129661.402	27471.461
4-15	-129662.439	27477.947
4-16	-129655.124	27489.139
4-17	-129654.468	27510.693
4-18	-129665.951	27511.629
4-19	-129680.766	27477.301
4-20	-129680.540	27470.787
4-21	-129678.813	27461.272
4-22	-129674.788	27455.902
4-23	-129671.948	27452.111
4-24	-129670.339	27449.963
4-25	-129668.879	27448.012
4-26	-129667.570	27448.058
4-27	-129667.641	27450.057
4-28	-129666.147	27484.435
4-50	-129680.410	27467.048
4-51	-129681.238	27490.673
4-52	-129670.766	27512.021
K5	-129656.797	27442.565
K6	-129663.073	27481.986
K7	-129659.068	27484.026
K8	-129651.217	27494.234
K9	-129652.089	27502.370
K10	-129647.124	27502.998

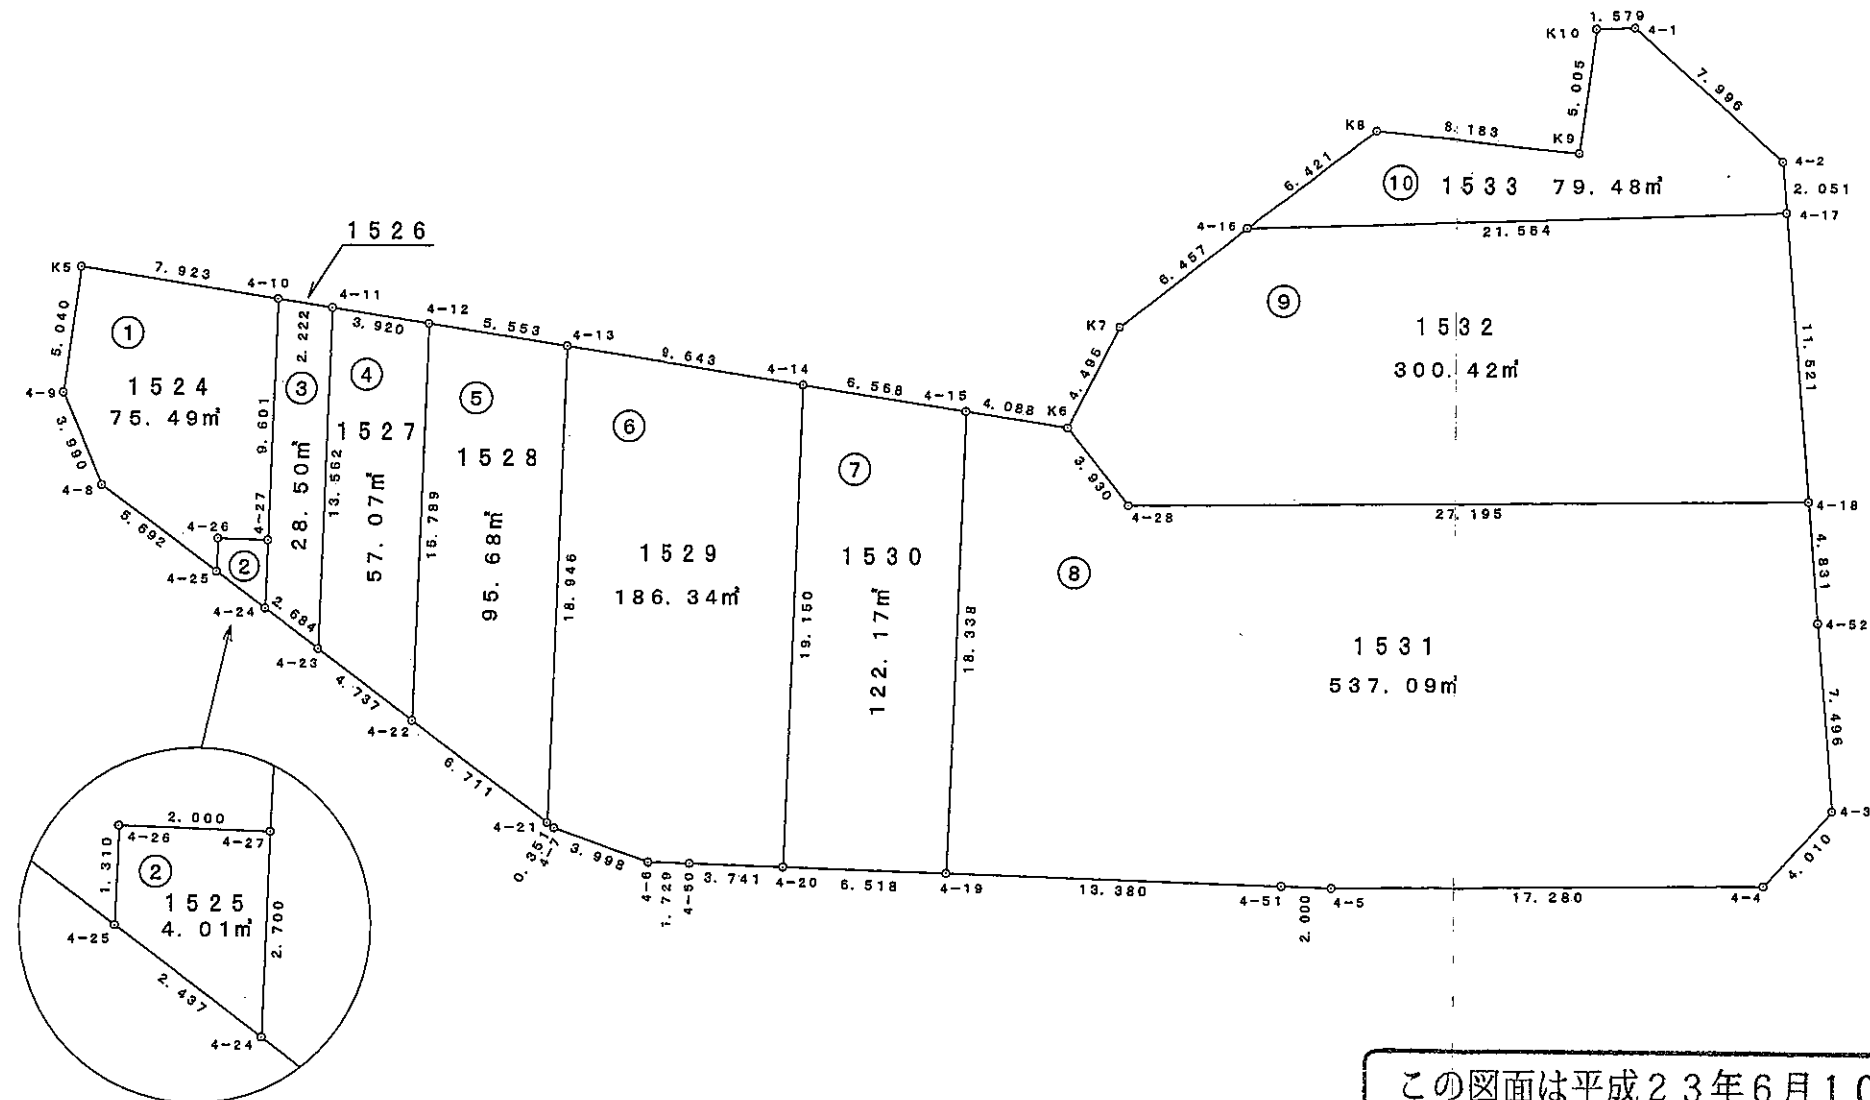

この図面は平成23年6月10日
換地処分時点のものです。


現況とは必ずしも一致しないことがあります。
換地処分以降の土地の管理は各権利者において行うべきものです。
境界等に関する紛争が生じた場合でも一切市に責任は問えません。
本資料は、申請書に記載した目的以外には使用しないで下さい。

西蒲田下野土地区画整理事業 出来形確認測量図（ 5 街区）

S=1:300

座 標 一 覧 表

点 名	X座標	Y座標
5-5	-129692.674	27513.522
5-6	-129694.667	27513.694
5-7	-129696.662	27513.873
5-8	-129698.658	27514.070
5-9	-129700.650	27514.287
5-10	-129716.511	27516.790
5-11	-129720.430	27517.604
5-12	-129724.349	27518.502
5-13	-129728.226	27519.471
5-14	-129732.122	27520.530
5-15	-129735.966	27521.654
5-16	-129739.796	27522.856
5-17	-129743.378	27524.067
5-18	-129746.996	27522.355
5-19	-129749.032	27517.014
5-20	-129751.161	27511.394
5-21	-129751.843	27509.504
5-22	-129753.061	27505.688
5-23	-129753.579	27503.750
5-24	-129754.529	27499.859
5-25	-129755.235	27495.910
5-26	-129755.547	27493.935
5-27	-129755.840	27491.216
5-28	-129753.171	27488.223
5-31	-129690.963	27513.385
5-32	-129749.014	27488.177
5-33	-129745.392	27491.901
5-34	-129718.776	27491.477
5-35	-129715.298	27491.875
5-36	-129691.937	27497.732
5-37	-129691.062	27498.840
5-38	-129706.306	27515.038
5-39	-129730.872	27520.190
5-40	-129735.738	27521.587
5-41	-129739.988	27522.921
5-42	-129743.012	27491.864
5-43	-129738.637	27491.796
5-44	-129733.642	27491.719
5-45	-129706.455	27494.087
5-50	-129702.649	27514.539
5-51	-129704.629	27514.797
5-52	-129706.618	27515.083
5-53	-129708.598	27515.375
5-54	-129712.557	27516.046
5-60	-129710.511	27515.699
5-61	-129710.673	27493.032

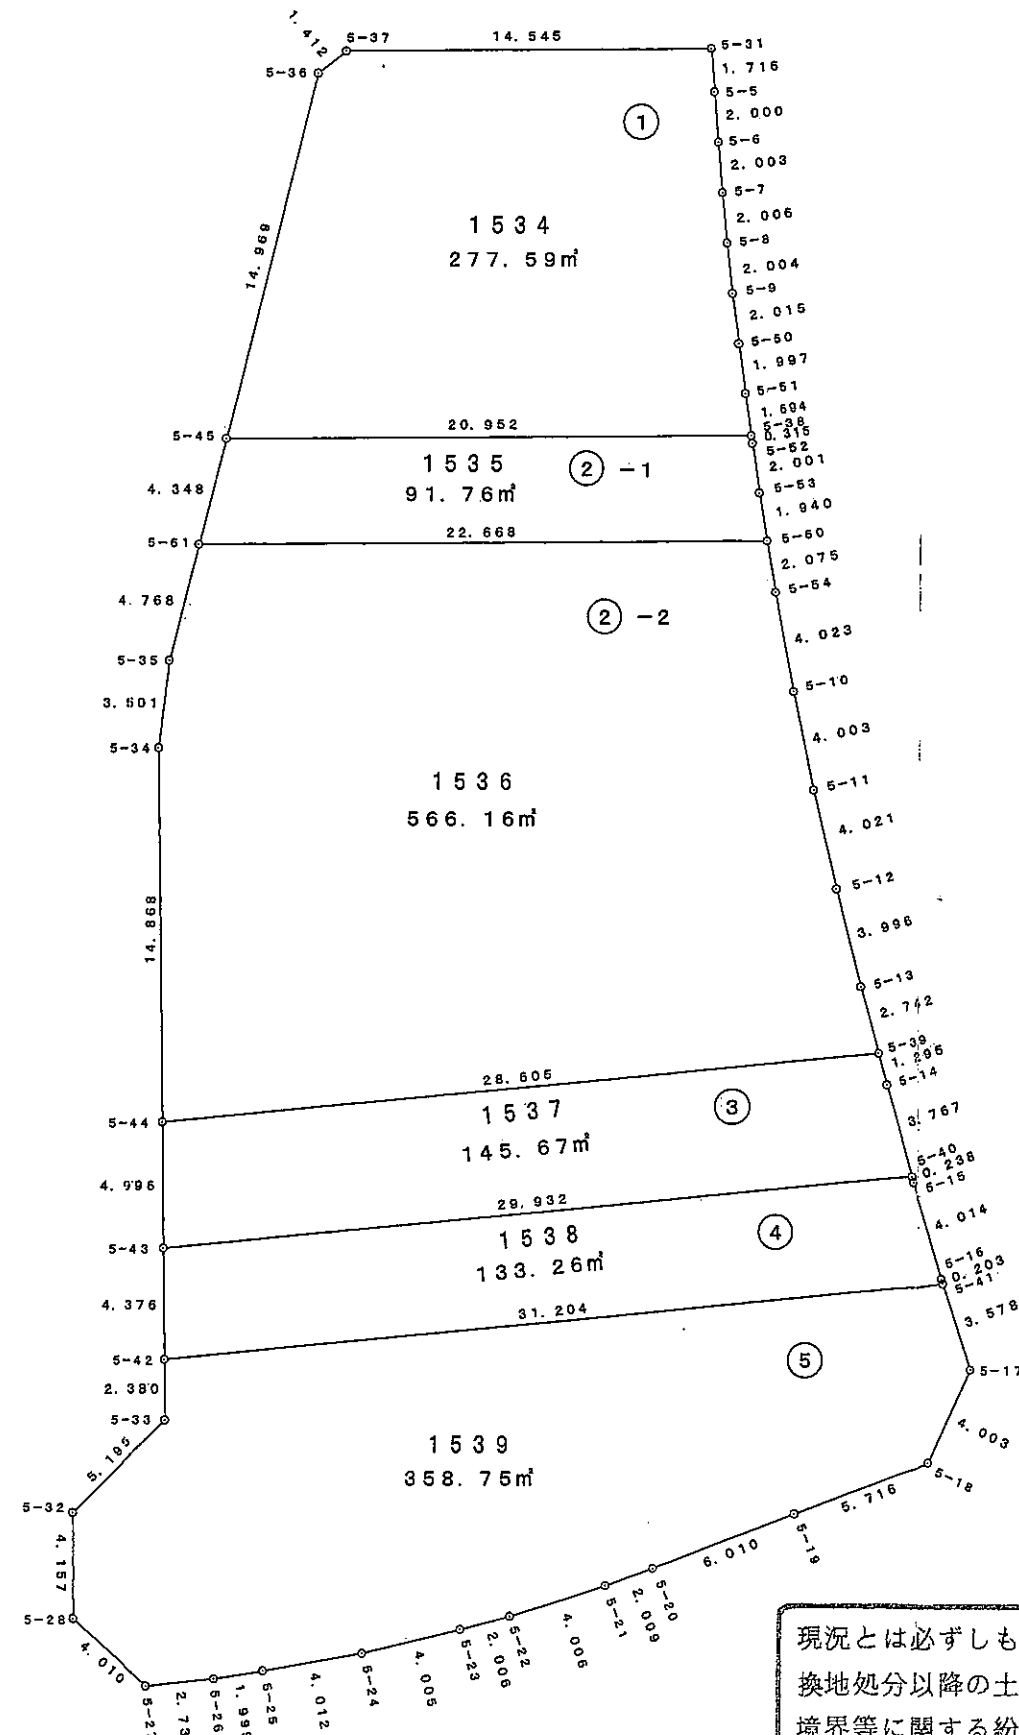

この図面は平成23年6月10日
換地処分時点のものです。

現況とは必ずしも一致しないことがあります。
換地処分以降の土地の管理は各権利者において行うべきものです。
境界等に関する紛争が生じた場合でも一切市に責任は問えません。
本資料は、申請書に記載した目的以外には使用しないで下さい。


S=1:300

現況とは必ずしも一致しないことがあります。
換地処分以降の土地の管理は各権利者において行うべきものです。
境界等に関する紛争が生じた場合でも一切市に責任は問えません。
本資料は、申請書に記載した目的以外には使用しないで下さい。

この図面は平成23年6月10日
換地処分時点のものです。

座 標 一 覧 表

点 名	X座標	Y座標

座 標 一 覧 表

点 名	X座標	Y座標
15-55	-129755.050	27445.160
K80	-129820.819	27455.970
K81	-129808.696	27447.169
K82	-129792.788	27435.397
K83	-129775.206	27422.576
K84	-129762.201	27413.473

