


西蒲田下野土地区画整理事業 出来形確認測量図（ 7 街区）

S=1:250

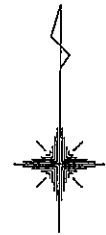


座 標 一 覧 表

点 名	X座標	Y座標
7-1	-129653.120	27523.352
7-2	-129646.432	27530.122
7-3	-129646.161	27545.559
7-4	-129652.618	27545.053
7-5	-129680.962	27541.762
7-6	-129681.077	27525.364
7-7	-129678.211	27522.570
7-8	-129673.651	27542.611
7-9	-129673.788	27522.708
7-10	-129666.788	27522.926
7-11	-129666.734	27530.412
7-12	-129673.735	27530.460

この図面は平成23年6月10日
換地処分時点のものです。

現況とは必ずしも一致しないことがあります。
換地処分以降の土地の管理は各権利者において行うべきものです。
境界等に関する紛争が生じた場合でも一切市に責任は問えません。
本資料は、申請書に記載した目的以外には使用しないで下さい。

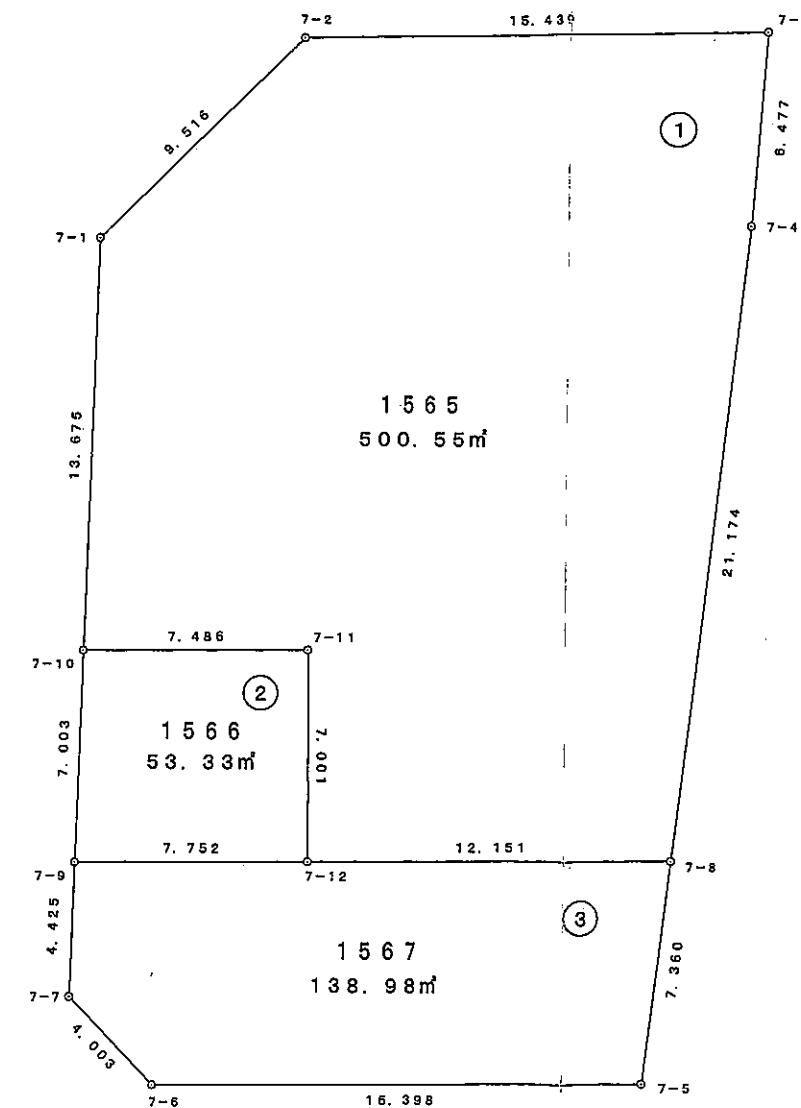


座 標 一 覧 表

点 名	X座標	Y座標
8-1	-129647.346	27552.782
8-2	-129647.147	27562.578
8-3	-129645.841	27562.545
8-4	-129648.212	27661.273
8-5	-129650.737	27661.104
8-6	-129654.730	27660.759
8-7	-129658.715	27660.331
8-8	-129662.688	27659.829
8-9	-129666.656	27659.238
8-10	-129668.633	27658.907
8-11	-129676.515	27657.413
8-12	-129677.614	27657.171
8-13	-129680.137	27654.055
8-14	-129680.904	27548.617
8-15	-129653.101	27551.851
8-16	-129645.802	27565.518
8-17	-129645.495	27598.117
8-18	-129645.326	27631.450
8-19	-129680.297	27631.707
8-20	-129680.540	27598.370
8-21	-129680.701	27576.360
8-22	-129680.780	27565.773
8-23	-129680.813	27561.192
8-24	-129663.322	27561.064
8-25	-129663.288	27565.645
8-26	-129665.899	27576.250
8-27	-129657.662	27576.286
8-28	-129657.561	27588.661
8-29	-129645.561	27588.563
8-30	-129668.570	27631.621
8-31	-129668.486	27643.447
8-32	-129668.458	27647.221
8-33	-129668.375	27658.950
8-34	-129680.183	27647.301
8-35	-129680.211	27643.536
8-36	-129645.450	27608.449
8-37	-129645.405	27614.784
8-38	-129645.361	27623.116
8-39	-129661.275	27631.567
8-40	-129680.358	27623.382
8-41	-129680.418	27615.040
8-42	-129680.479	27606.704
8-43	-129661.519	27598.231
8-44	-129661.448	27606.572
8-45	-129661.398	27614.907
8-46	-129661.335	27623.236
8-50	-129670.612	27658.567
8-51	-129672.578	27658.199
8-52	-129674.552	27657.812
8-53	-129647.867	27552.238
K16	-129645.837	27562.793
K17	-129645.661	27576.339
K18	-129645.518	27593.736
K19	-129645.327	27629.436
K20	-129645.307	27658.526

西蒲田下野土地区画整理事業 出来形確認測量図（ 8 街区）

S=1:500

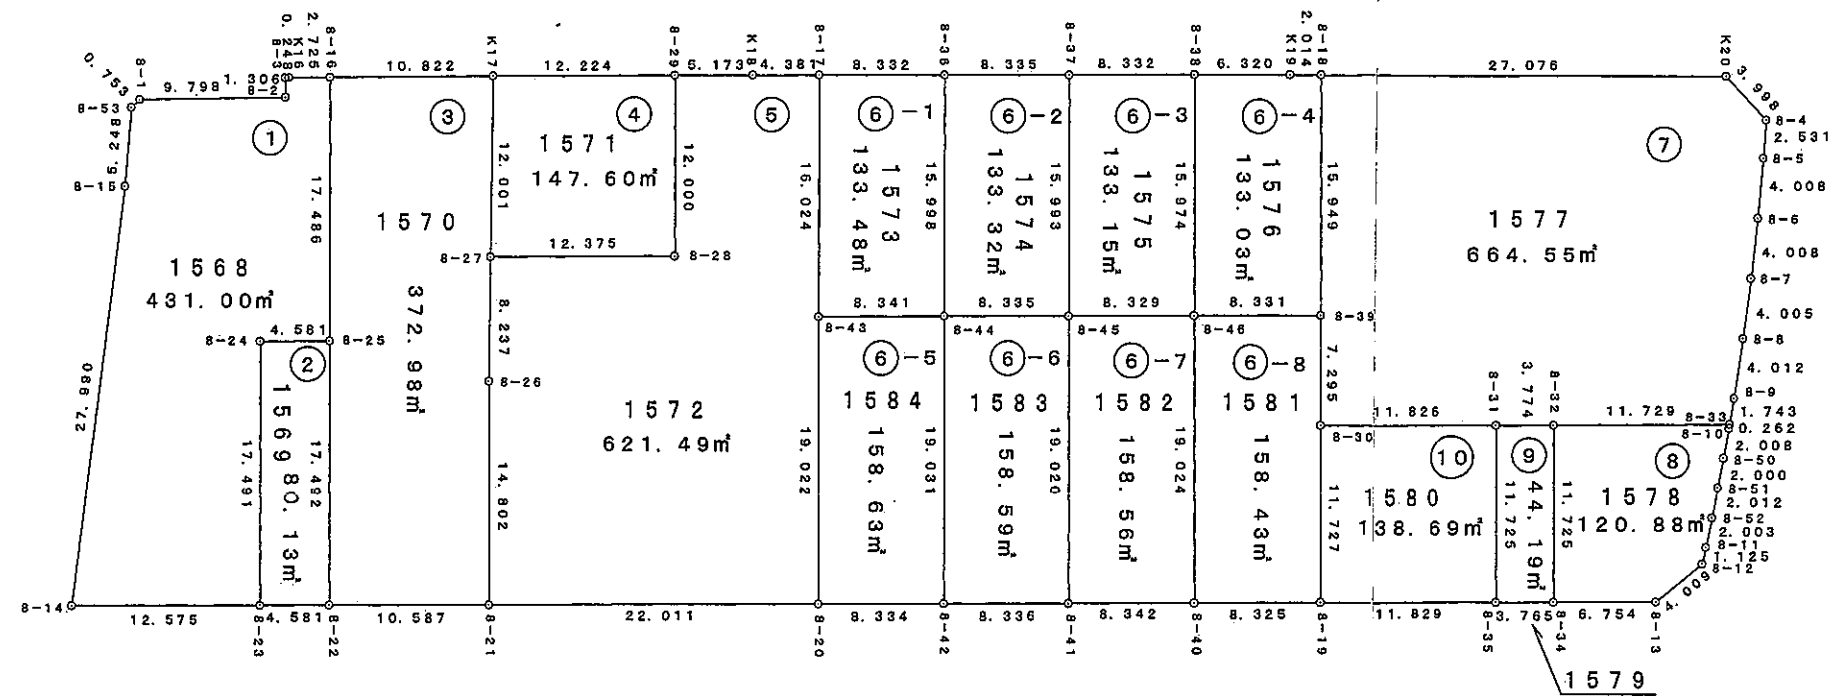

この図面は平成23年6月10日
換地処分時点のものです。


現況とは必ずしも一致しないことがあります。
換地処分以降の土地の管理は各権利者において行ふべきものです。
境界等に関する紛争が生じた場合でも一切市に責任は問えません。
本資料は、申請書に記載した目的以外には使用しないで下さい。

西蒲田下野土地区画整理事業 出来形確認測量図（ 9 街区）

S=1:250

この図面は平成23年6月10日
換地処分時点のものです。

現況とは必ずしも一致しないことがあります。
換地処分以降の土地の管理は各権利者において行うべきものです。
境界等に関する紛争が生じた場合でも一切市に責任は問えません。
本資料は、申請書に記載した目的以外には使用しないで下さい。

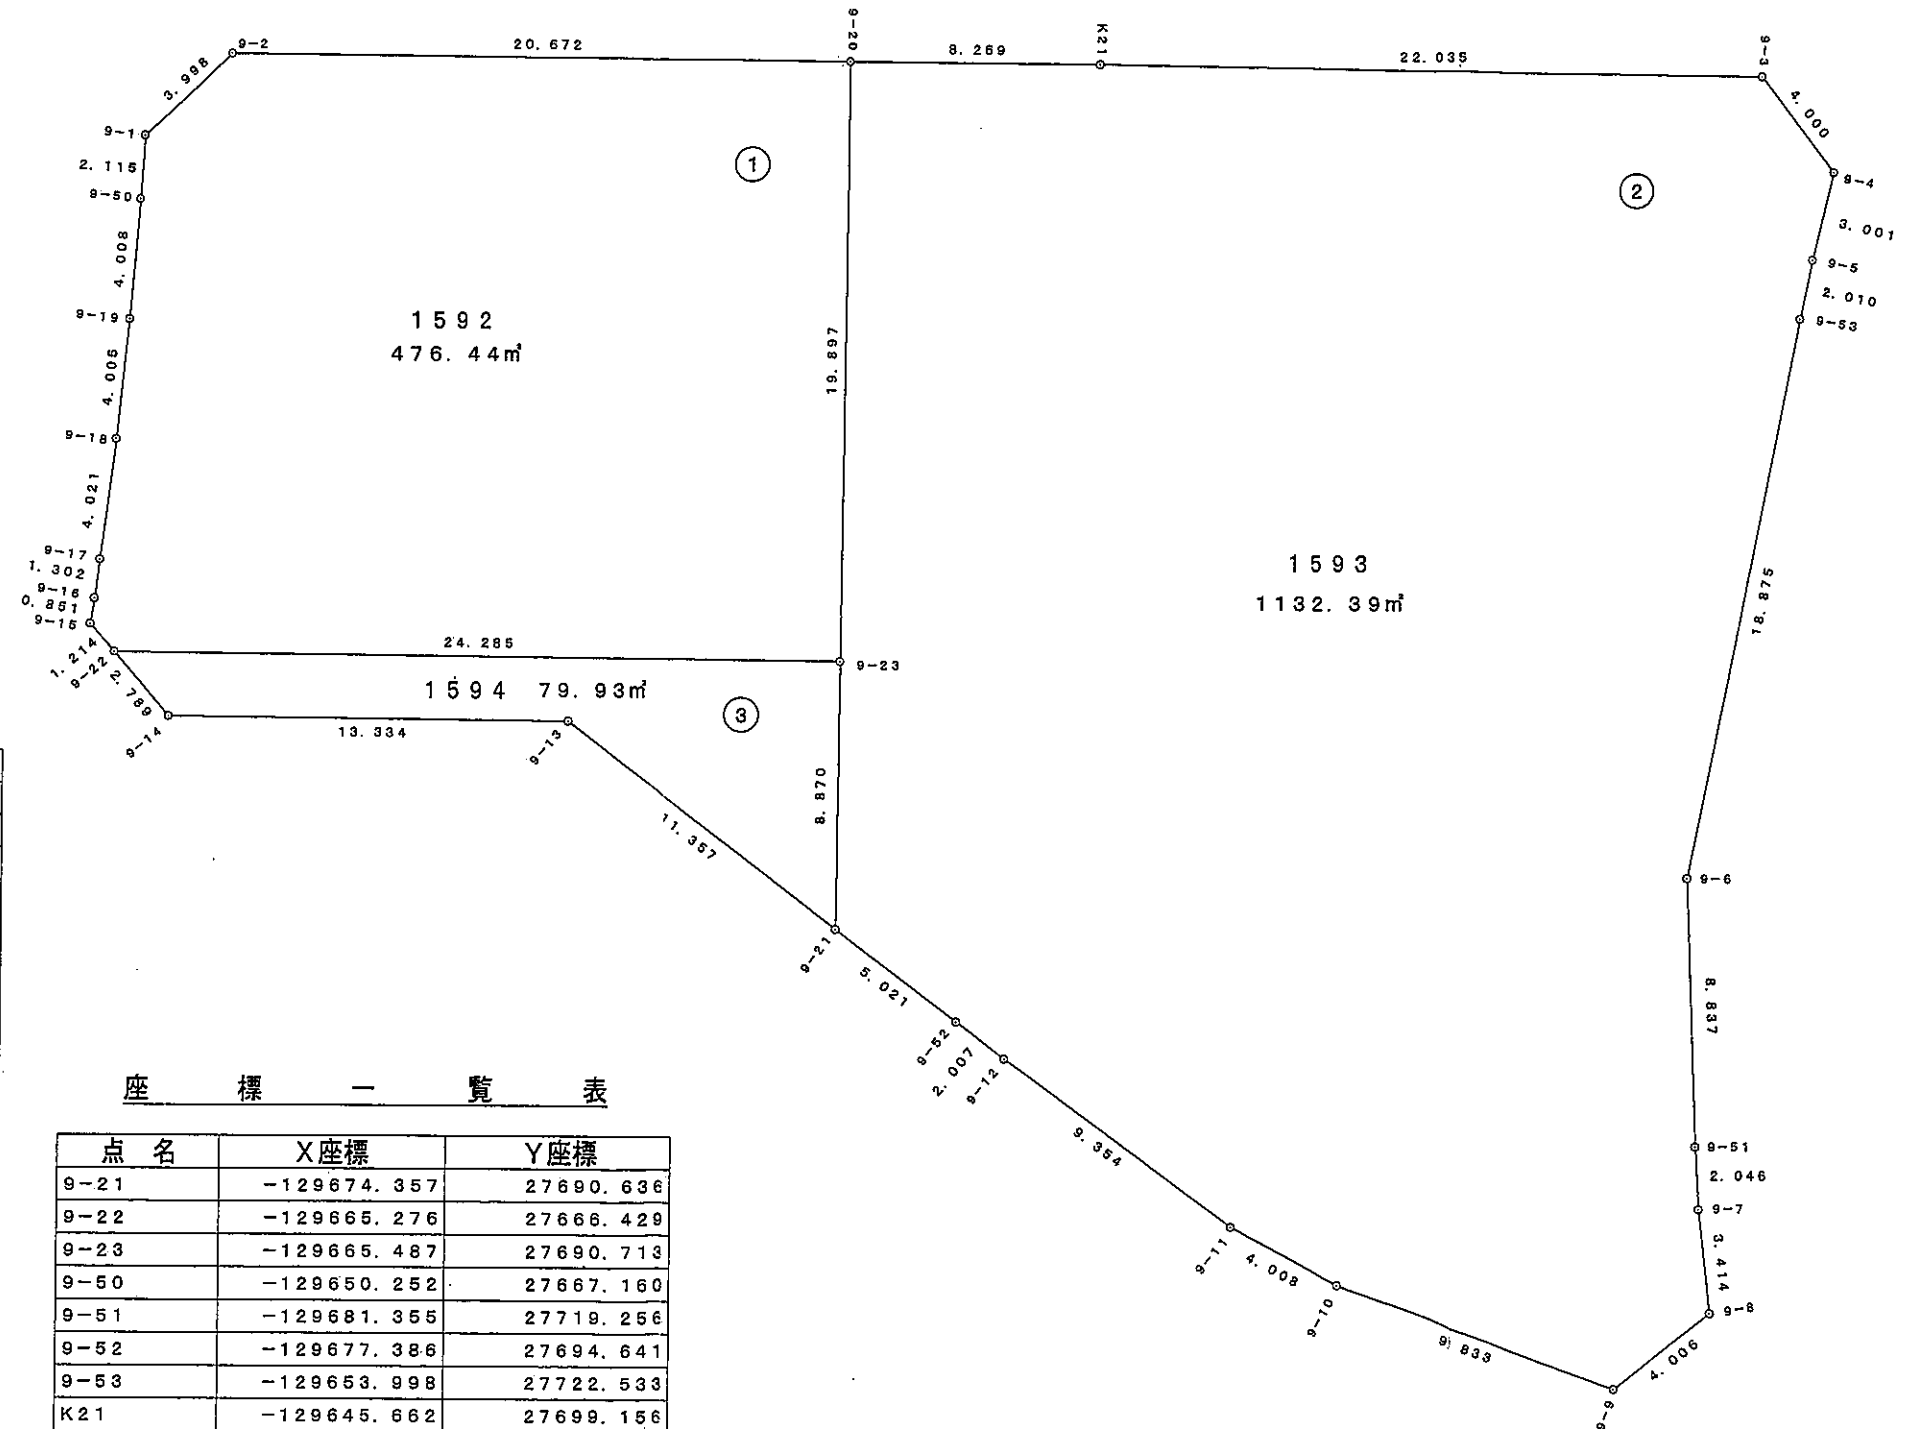

座 標 一 覧 表

点 名	X座標	Y座標
9-1	-129648.141	27667.294
9-2	-129645.413	27670.216
9-3	-129645.951	27721.189
9-4	-129649.111	27723.641
9-5	-129652.030	27722.943
9-6	-129672.524	27718.918
9-7	-129683.398	27719.375
9-8	-129686.790	27719.765
9-9	-129689.277	27716.625
9-10	-129685.933	27707.378
9-11	-129684.056	27703.837
9-12	-129678.585	27696.250
9-13	-129667.506	27681.678
9-14	-129667.394	27668.244
9-15	-129664.354	27665.639
9-16	-129663.513	27665.769
9-17	-129662.222	27665.935
9-18	-129658.231	27666.426
9-19	-129654.247	27666.834
9-20	-129645.591	27690.887

座 標 一 覧 表

点 名	X座標	Y座標
9-21	-129674.357	27690.636
9-22	-129665.276	27666.429
9-23	-129665.487	27690.713
9-50	-129650.252	27667.160
9-51	-129681.355	27719.256
9-52	-129677.386	27694.641
9-53	-129653.998	27722.533
K21	-129645.662	27699.156

西蒲田下野土地区画整理事業 出来形確認測量図（10街区）


座 標 一 覧 表

点 名	X座標	Y座標
10-1	-129674.412	27663.951
10-2	-129671.882	27667.052
10-3	-129671.975	27677.938
10-4	-129673.270	27681.736
10-5	-129764.866	27688.443
10-6	-129770.894	27682.557
10-7	-129776.757	27678.724
10-8	-129777.540	27675.827
10-9	-129755.782	27632.153
10-10	-129751.897	27631.155
10-11	-129751.408	27631.499
10-12	-129748.753	27633.288
10-13	-129747.090	27634.397
10-14	-129743.716	27636.572
10-15	-129740.487	27638.549
10-16	-129739.191	27639.323
10-17	-129735.730	27641.336
10-18	-129732.219	27643.279
10-19	-129730.438	27644.218
10-20	-129728.663	27645.150
10-21	-129726.870	27646.060
10-22	-129725.071	27646.951
10-23	-129723.264	27647.828
10-24	-129721.447	27648.681
10-25	-129719.626	27649.527
10-26	-129715.942	27651.155
10-27	-129714.097	27651.933
10-28	-129710.286	27653.479
10-29	-129708.416	27654.209
10-30	-129706.537	27654.923
10-31	-129702.769	27656.287
10-32	-129698.948	27657.584
10-33	-129695.134	27658.791
10-34	-129693.194	27659.368
10-35	-129691.275	27659.926
10-36	-129689.342	27660.472
10-37	-129685.454	27661.497
10-38	-129681.547	27662.446
10-39	-129677.624	27663.311
10-40	-129719.377	27669.753
10-41	-129756.541	27671.730
10-42	-129772.007	27664.745
10-43	-129741.116	27638.164
10-44	-129712.389	27652.626
10-45	-129749.927	27652.665
10-46	-129759.603	27670.488
10-47	-129759.787	27670.892
10-55	-129721.875	27648.480
10-56	-129729.286	27664.292
10-57	-129731.584	27643.614
10-58	-129739.552	27658.492
10-59	-129772.026	27681.817
10-60	-129765.186	27668.176

この図面は平成23年6月10日
換地処分時点のものです。

座 標 一 覧 表

点 名	X座標	Y座標
K38	-129676.014	27685.368
K39	-129676.172	27685.298
K40	-129691.102	27680.031
K41	-129693.317	27679.254
K42	-129696.765	27678.031
K43	-129698.398	27677.424
K44	-129707.279	27675.153
K45	-129711.283	27674.131
K46	-129715.306	27671.948
K47	-129716.473	27671.317
K48	-129722.991	27667.807
K49	-129725.327	27666.547
K50	-129727.185	27665.529
K51	-129733.648	27661.724
K53	-129736.124	27660.369
K54	-129742.764	27656.734
K55	-129747.729	27653.914
K56	-129747.962	27654.505

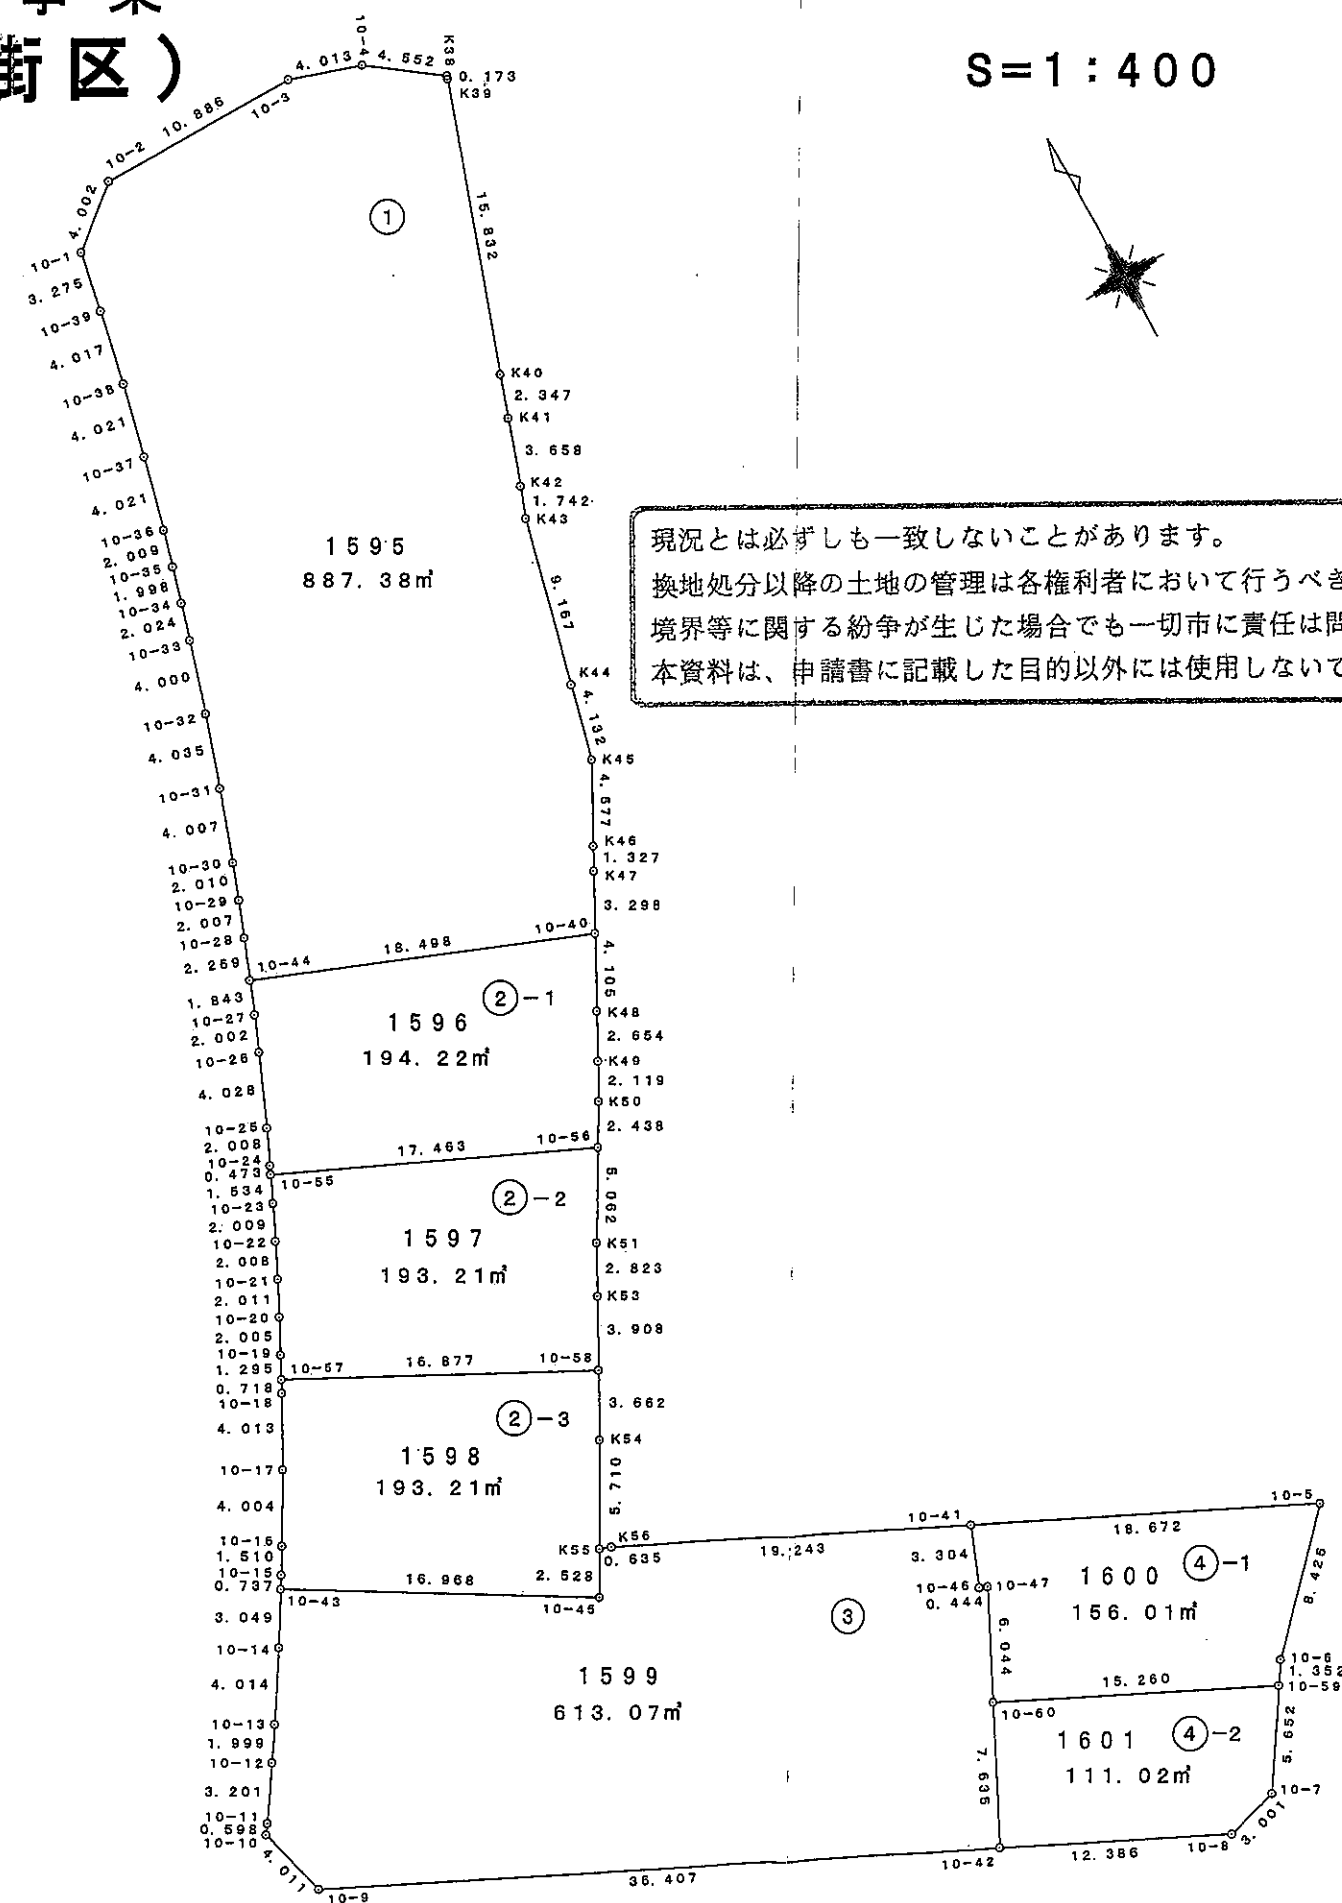


この図面は平成23年6月10日
換地処分時点のものです。

西蒲田下野土地区画整理事業 出来形確認測量図（18街区）

S=1:400

現況とは必ずしも一致しないことがあります。
換地処分以降の土地の管理は各権利者において行うべきものです。
境界等に関する紛争が生じた場合でも一切市に責任は問えません。
本資料は、申請書に記載した目的以外には使用しないで下さい。

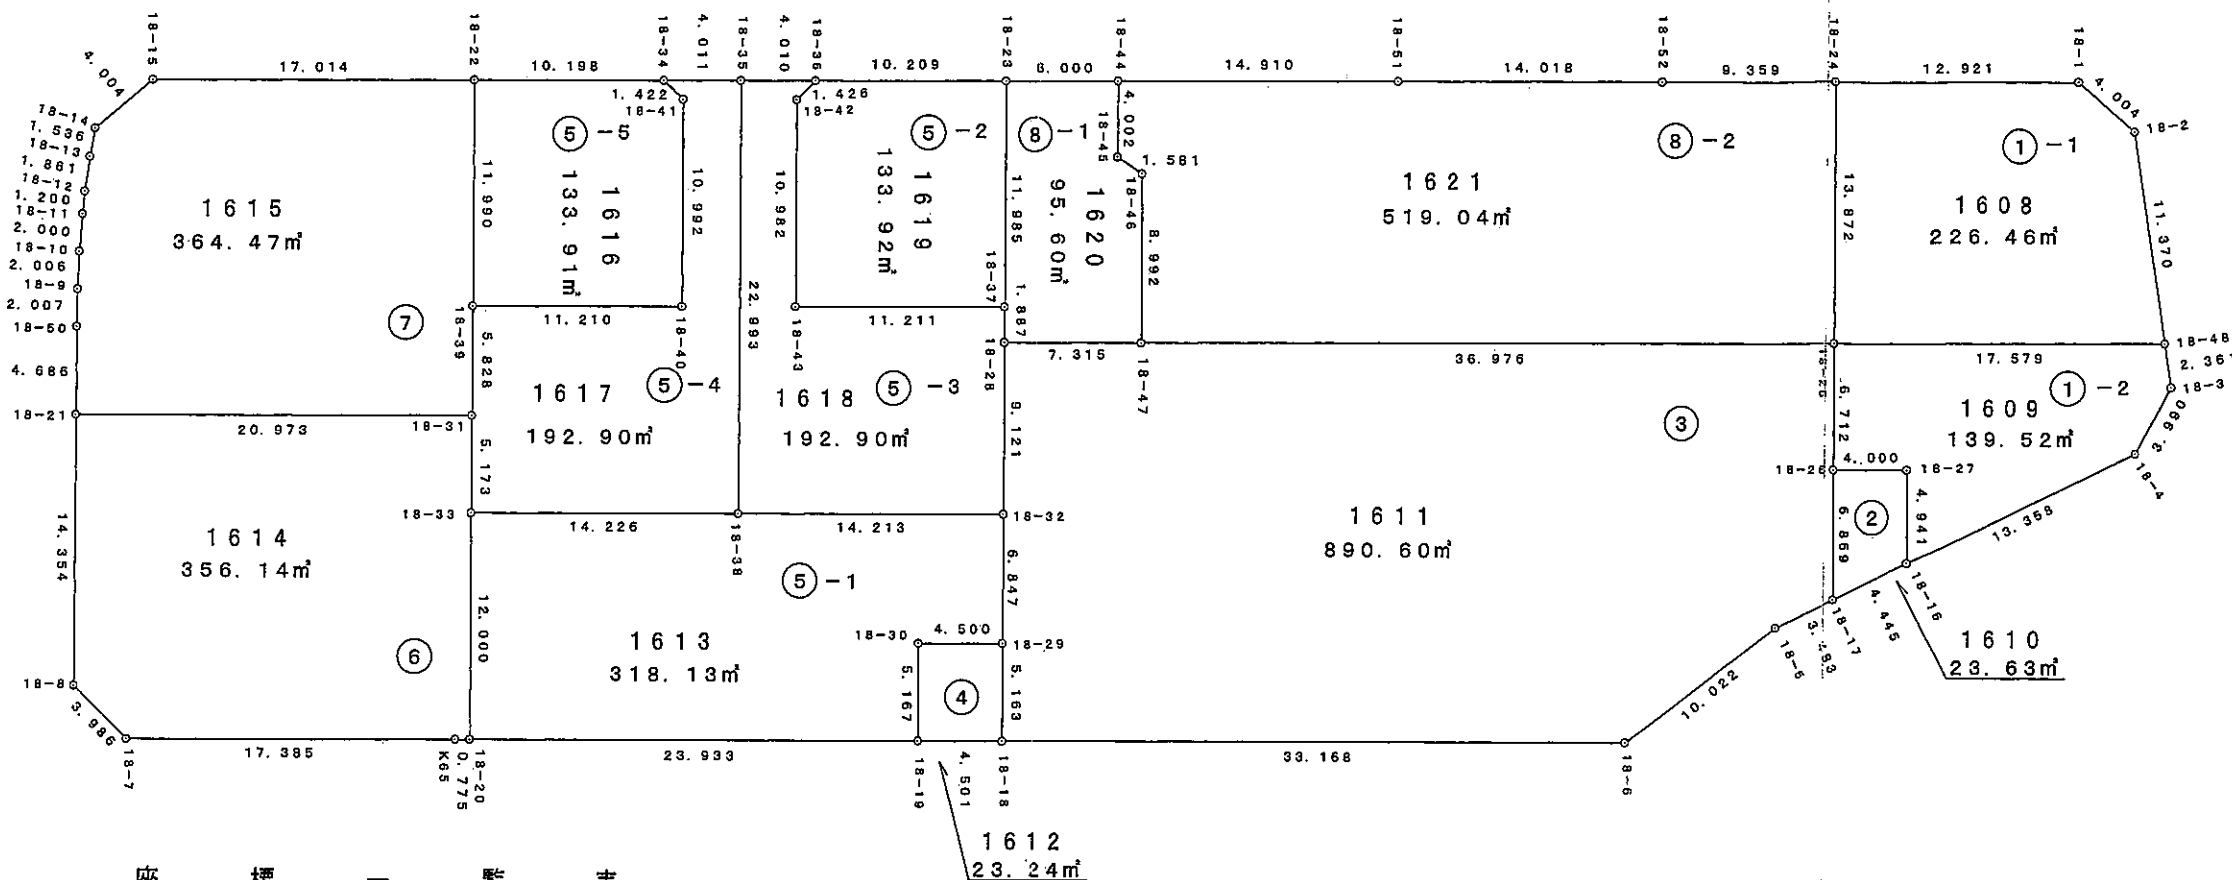

座 標 一 覧 表

点 名	X座標	Y座標
18-1	-129776.535	27657.865
18-2	-129775.554	27661.747
18-3	-129781.664	27674.044
18-4	-129785.215	27675.863
18-5	-129806.238	27672.532
18-6	-129816.250	27672.985
18-7	-129881.804	27627.546
18-8	-129882.514	27623.624
18-9	-129870.506	27606.339
18-10	-129869.300	27604.736
18-11	-129868.039	27603.184
18-12	-129867.265	27602.267
18-13	-129866.003	27600.899
18-14	-129864.923	27599.807
18-15	-129860.936	27599.438
18-16	-129798.409	27673.776
18-17	-129802.799	27673.081
18-18	-129843.505	27654.083

座 標 一 覧 表

点 名	X座標	Y座標
18-19	-129847.204	27651.519
18-20	-129866.875	27637.886
18-21	-129874.339	27611.826
18-22	-129846.948	27609.123
18-23	-129823.576	27625.307
18-24	-129787.163	27650.516
18-25	-129795.064	27661.918
18-26	-129798.887	27667.435
18-27	-129795.598	27669.712
18-28	-129831.480	27636.707
18-29	-129840.567	27649.838
18-30	-129844.263	27647.271
18-31	-129857.098	27623.768
18-32	-129836.671	27644.207
18-33	-129860.051	27628.015
18-34	-129838.564	27614.929
18-35	-129835.266	27617.212

座 標 一 覧 表

点 名	X座標	Y座標
18-36	-129831.969	27619.495
18-37	-129830.405	27635.156
18-38	-129848.356	27636.115
18-39	-129853.778	27618.978
18-40	-129844.563	27625.362
18-41	-129838.303	27616.327
18-42	-129833.372	27619.750
18-43	-129839.625	27628.778
18-44	-129818.645	27628.726
18-45	-129820.928	27632.013
18-46	-129820.359	27633.488
18-47	-129825.474	27640.883
18-48	-129780.614	27671.929
18-50	-129871.670	27607.974
18-51	-129806.381	27637.206
18-52	-129794.862	27645.194
K65	-129867.512	27637.444