


西蒲田下野土地区画整理事業 出来形確認測量図（12街区）


S=1:300

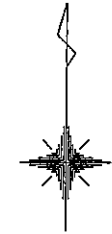

この図面は平成23年6月10日
換地処分時点のものです。

座 標 一 覧 表

点 名	X座標	Y座標
12-1	-129761.575	27624.462
12-2	-129760.578	27628.333
12-3	-129771.547	27650.372
12-4	-129775.426	27651.362
12-5	-129817.889	27621.947
12-6	-129818.094	27617.954
12-7	-129816.856	27616.887
12-8	-129815.924	27616.155
12-9	-129814.332	27614.944
12-10	-129812.699	27613.784
12-11	-129811.027	27612.682
12-12	-129809.319	27611.640
12-13	-129791.132	27601.822
12-14	-129787.223	27602.626
12-15	-129786.737	27603.238
12-16	-129784.911	27605.370
12-17	-129782.979	27607.477
12-18	-129781.254	27609.243
12-19	-129779.818	27610.630
12-20	-129778.338	27611.997
12-21	-129776.834	27613.333
12-22	-129775.269	27614.631
12-23	-129768.824	27619.427
12-24	-129764.134	27635.469
12-25	-129796.148	27637.000
12-26	-129799.797	27634.473
12-27	-129808.926	27611.419
12-28	-129781.877	27608.605
12-29	-129788.703	27618.460
12-30	-129791.965	27623.167
12-31	-129785.053	27620.987
12-45	-129807.574	27610.659
12-46	-129773.703	27615.874
12-47	-129772.106	27617.095
12-48	-129770.472	27618.274
12-49	-129770.177	27647.599
12-50	-129776.578	27650.555
12-51	-129771.164	27617.774
12-52	-129777.164	27626.448

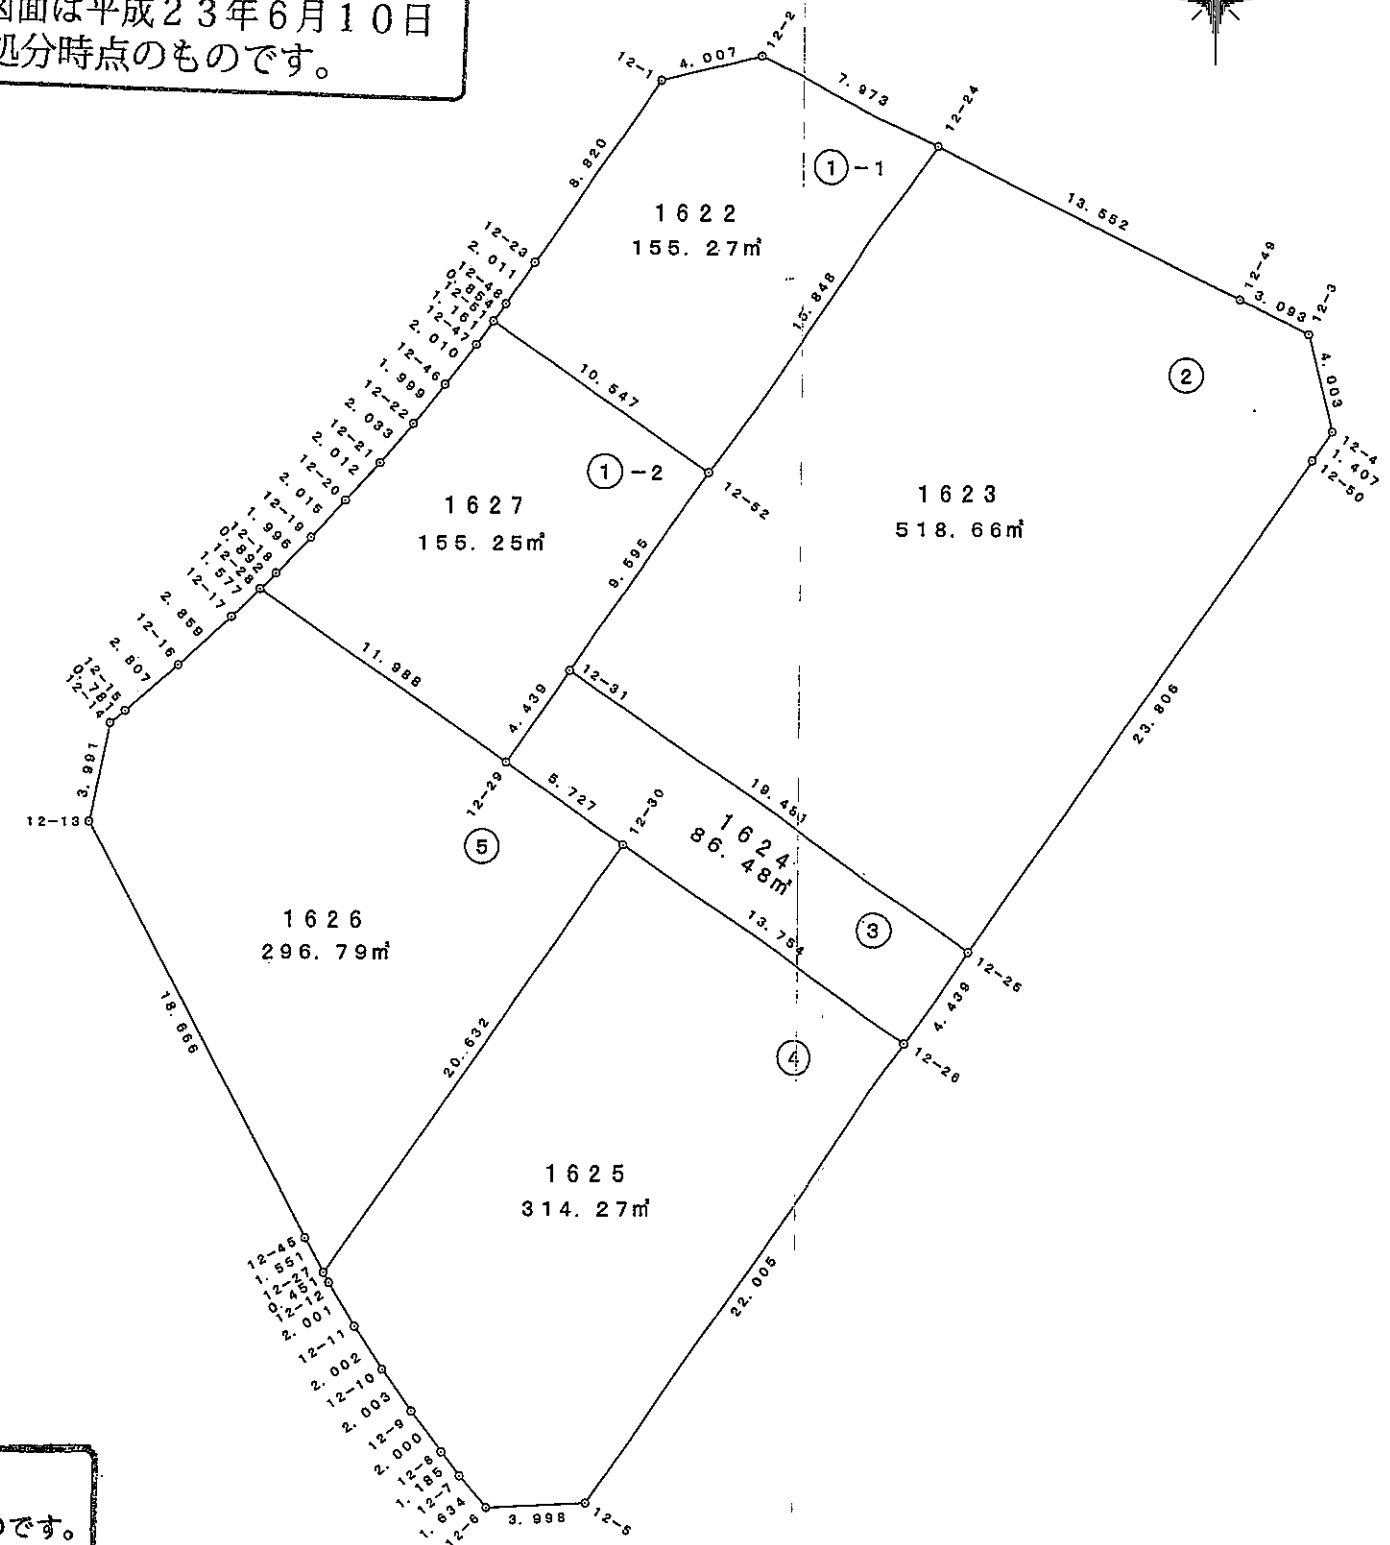

現況とは必ずしも一致しないことがあります。
換地処分以降の土地の管理は各権利者において行うべきものです。
境界等に関する紛争が生じた場合でも一切市に責任は問えません。
本資料は、申請書に記載した目的以外には使用しないで下さい。

この図面は平成23年6月10日
換地処分時点のものです。


西蒲田下野土地区画整理事業 出来形確認測量図（11街区）

S=1:400

座 標 一 覧 表

点 名	X座標	Y座標
11-1	-129688.677	27621.956
11-2	-129686.345	27625.207
11-3	-129686.150	27651.826
11-4	-129689.336	27654.245
11-5	-129720.825	27642.348
11-6	-129722.621	27641.467
11-7	-129724.412	27640.574
11-8	-129726.194	27639.659
11-9	-129727.966	27638.732
11-10	-129729.733	27637.789
11-11	-129731.487	27636.822
11-12	-129733.237	27635.844
11-13	-129736.696	27633.826
11-14	-129740.113	27631.740
11-15	-129741.803	27630.664
11-16	-129743.483	27629.578
11-17	-129745.152	27628.475
11-18	-129746.814	27627.357
11-19	-129748.475	27626.222
11-20	-129766.596	27613.676
11-21	-129768.226	27612.507
11-22	-129769.827	27611.306
11-23	-129771.395	27610.058
11-24	-129772.935	27608.779
11-25	-129774.428	27607.448
11-26	-129775.898	27606.080
11-27	-129777.327	27604.681
11-28	-129781.479	27600.163
11-29	-129780.734	27596.233
11-30	-129755.763	27582.811
11-31	-129751.801	27583.365
11-32	-129731.934	27599.947
11-33	-129730.285	27601.102
11-34	-129728.627	27602.231
11-35	-129726.955	27603.346
11-36	-129725.277	27604.435
11-37	-129723.580	27605.510
11-38	-129721.864	27606.557
11-39	-129720.135	27607.602
11-40	-129718.403	27608.602
11-41	-129716.660	27609.596
11-42	-129714.889	27610.567
11-43	-129713.127	27611.513
11-44	-129709.550	27613.340
11-45	-129705.908	27615.088
11-46	-129702.246	27616.742
11-47	-129698.556	27618.298
11-48	-129694.820	27619.777
11-49	-129691.044	27621.160
11-50	-129686.246	27638.512
11-51	-129733.562	27635.655
11-52	-129751.400	27624.197
11-53	-129742.705	27591.610
11-54	-129733.168	27599.060

現況とは必ずしも一致しないことがあります。
換地処分以降の土地の管理は各権利者において行うべきものです。
境界等に関する紛争が生じた場合でも一切市に責任は問えません。
本資料は、申請書に記載した目的以外には使用しないで下さい。

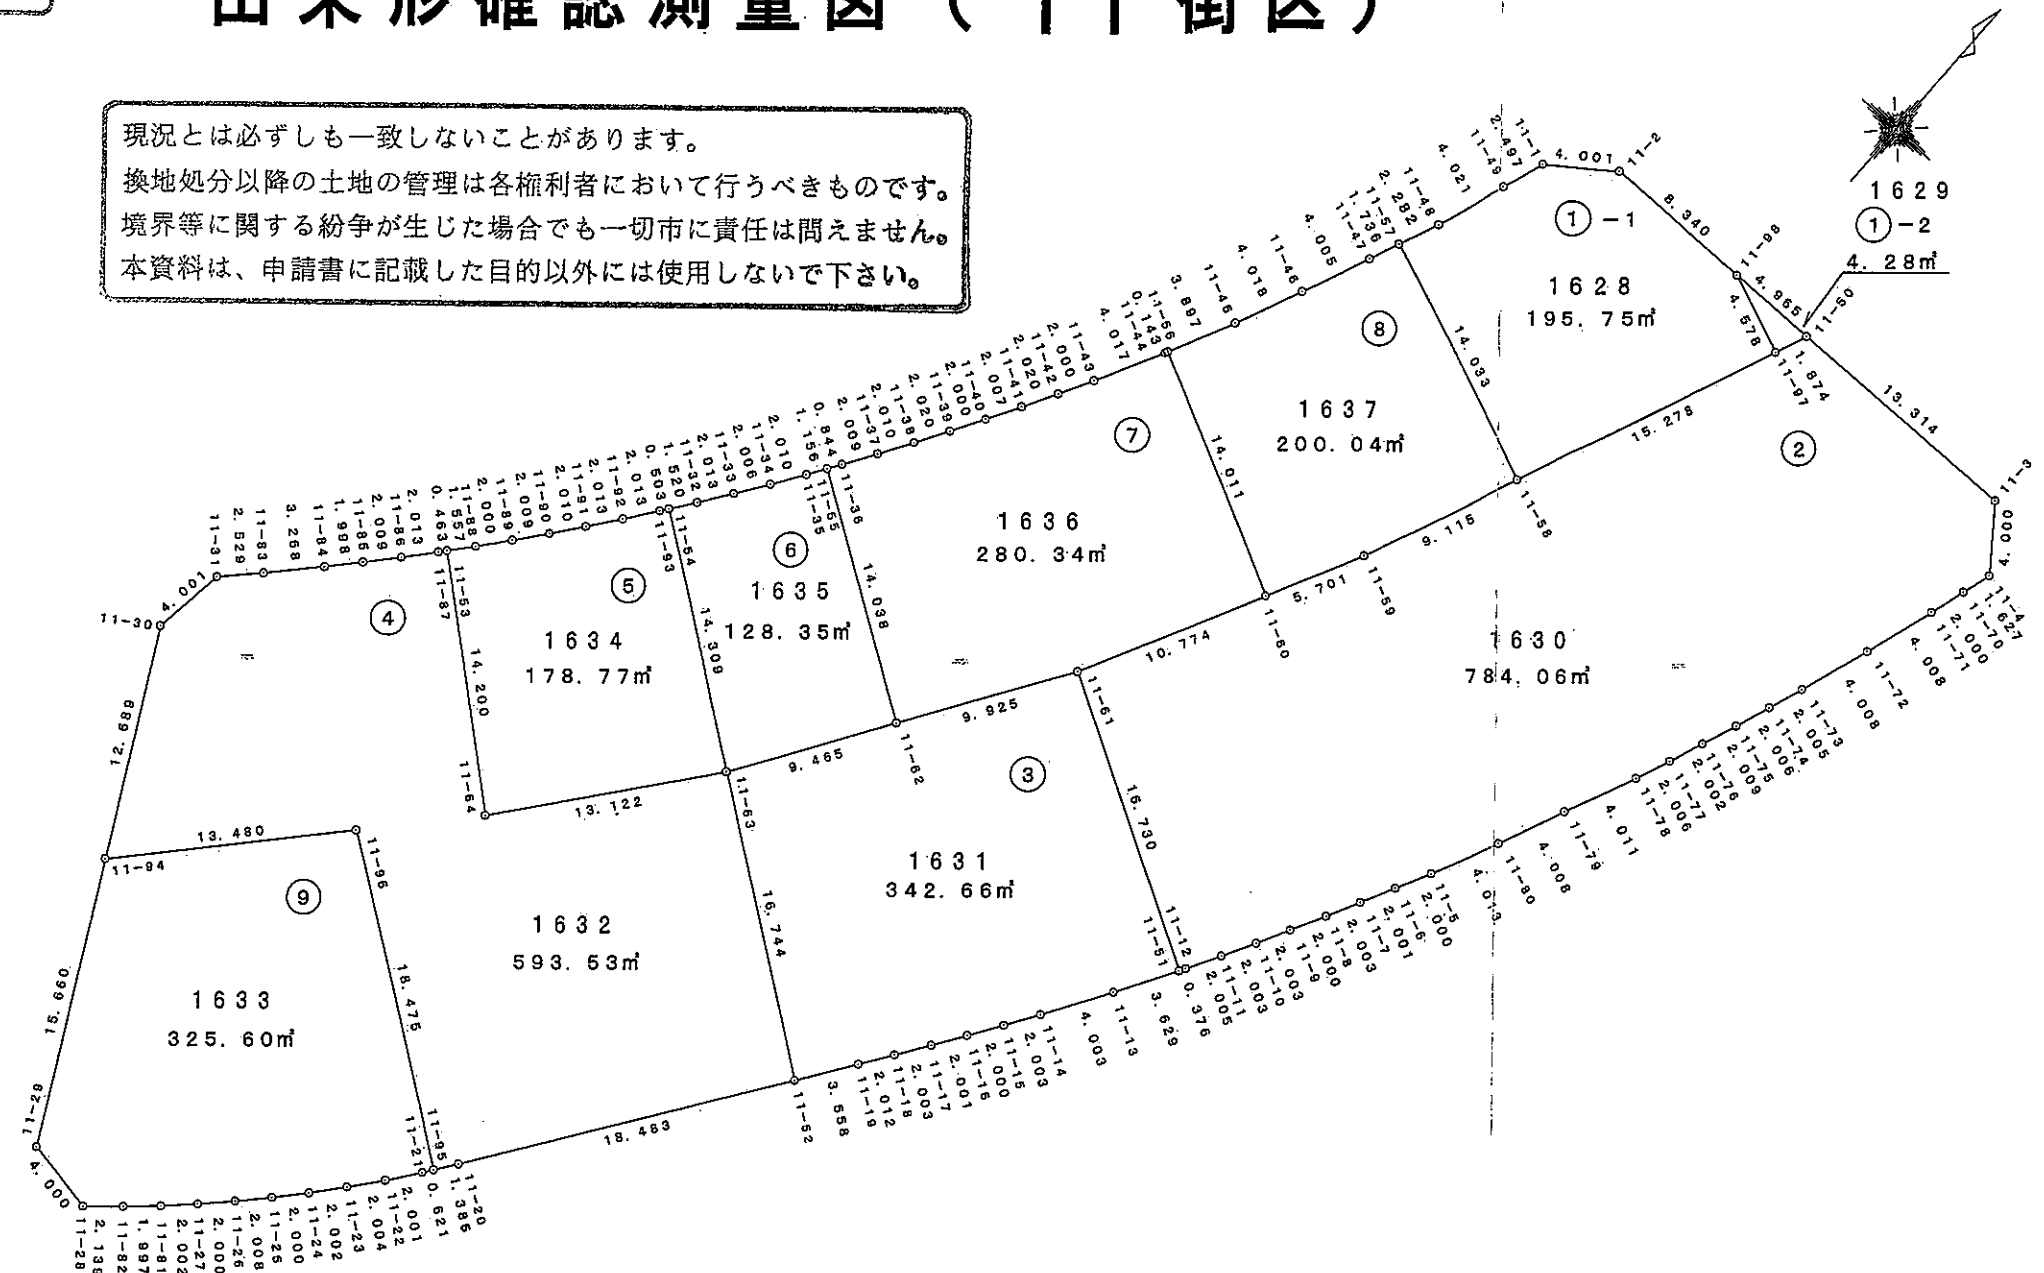

座 標 一 覧 表

点 名	X座標	Y座標
11-55	-129725.985	27603.975
11-56	-129709.421	27613.402
11-57	-129696.942	27618.937
11-58	-129702.108	27631.985
11-59	-129710.537	27628.517
11-60	-129715.633	27625.961
11-61	-129725.263	27621.129
11-62	-129733.611	27615.761
11-63	-129741.572	27610.641
11-64	-129751.845	27602.477
11-70	-129690.899	27653.792
11-71	-129692.817	27653.226
11-72	-129696.643	27652.031

座 標 一 覧 表

点 名	X座標	Y座標
11-73	-129700.440	27650.749
11-74	-129702.328	27650.073
11-75	-129704.212	27649.385
11-76	-129706.092	27648.678
11-77	-129707.958	27647.953
11-78	-129709.820	27647.207
11-79	-129713.522	27645.663
11-80	-129717.189	27644.045
11-81	-129778.727	27603.250
11-82	-129780.076	27601.777
11-83	-129749.982	27585.122
11-84	-129747.584	27587.342
11-85	-129746.097	27588.676

座 標 一 覧 表

点 名	X座標	Y座標
11-86	-129744.590	27590.004
11-87	-129743.060	27591.312
11-88	-129741.512	27592.610
11-89	-129739.959	27593.871
11-90	-129738.386	27595.121
11-91	-129736.800	27596.355
11-92	-129735.197	27597.572
11-93	-129733.576	27598.766
11-94	-129766.940	27588.819
11-95	-129767.721	27612.869
11-96	-129756.944	27597.863
11-97	-129687.979	27637.799
11-98	-129686.283	27633.547


西蒲田下野土地区画整理事業 出来形確認測量図（ 6 街区）

S=1:300

座 標 一 覧 表

点 名	X座標	Y座標
6-3	-129686.875	27552.966
6-4	-129689.591	27555.911
6-5	-129691.180	27556.043
6-6	-129693.184	27556.224
6-7	-129697.162	27556.676
6-8	-129701.140	27557.230
6-9	-129705.103	27557.890
6-10	-129709.050	27558.640
6-11	-129712.985	27559.500
6-12	-129716.877	27560.440
6-13	-129720.754	27561.482
6-14	-129728.442	27563.859
6-15	-129732.212	27565.204
6-16	-129733.053	27565.514
6-17	-129744.947	27534.724
6-18	-129743.528	27534.194
6-19	-129739.754	27532.861
6-20	-129735.949	27531.599
6-21	-129732.118	27530.419
6-22	-129728.262	27529.328
6-23	-129724.393	27528.297
6-24	-129720.501	27527.359
6-25	-129716.589	27526.499
6-26	-129712.663	27525.715
6-27	-129708.719	27525.023
6-28	-129704.757	27524.414
6-29	-129702.776	27524.126
6-31	-129686.971	27541.754
6-32	-129690.789	27537.485
6-33	-129690.894	27522.901
6-34	-129689.152	27539.315
6-35	-129700.148	27557.092
6-36	-129721.674	27561.754
6-37	-129739.001	27550.116
6-38	-129723.983	27528.198
6-39	-129705.767	27524.569
6-40	-129724.620	27562.626
6-42	-129697.027	27540.042
6-43	-129702.551	27540.816
6-44	-129703.309	27540.923
6-45	-129705.923	27541.289
6-46	-129714.750	27542.980
6-47	-129719.965	27544.257
6-48	-129723.476	27545.116
6-49	-129726.248	27545.942
6-50	-129732.089	27547.693
6-51	-129700.793	27523.867
6-52	-129698.800	27523.634
6-53	-129696.811	27523.420
6-54	-129694.814	27523.219
6-56	-129722.508	27558.872
6-57	-129725.392	27559.708
6-58	-129724.551	27562.606

この図面は平成23年6月10日
換地処分時点のものです。

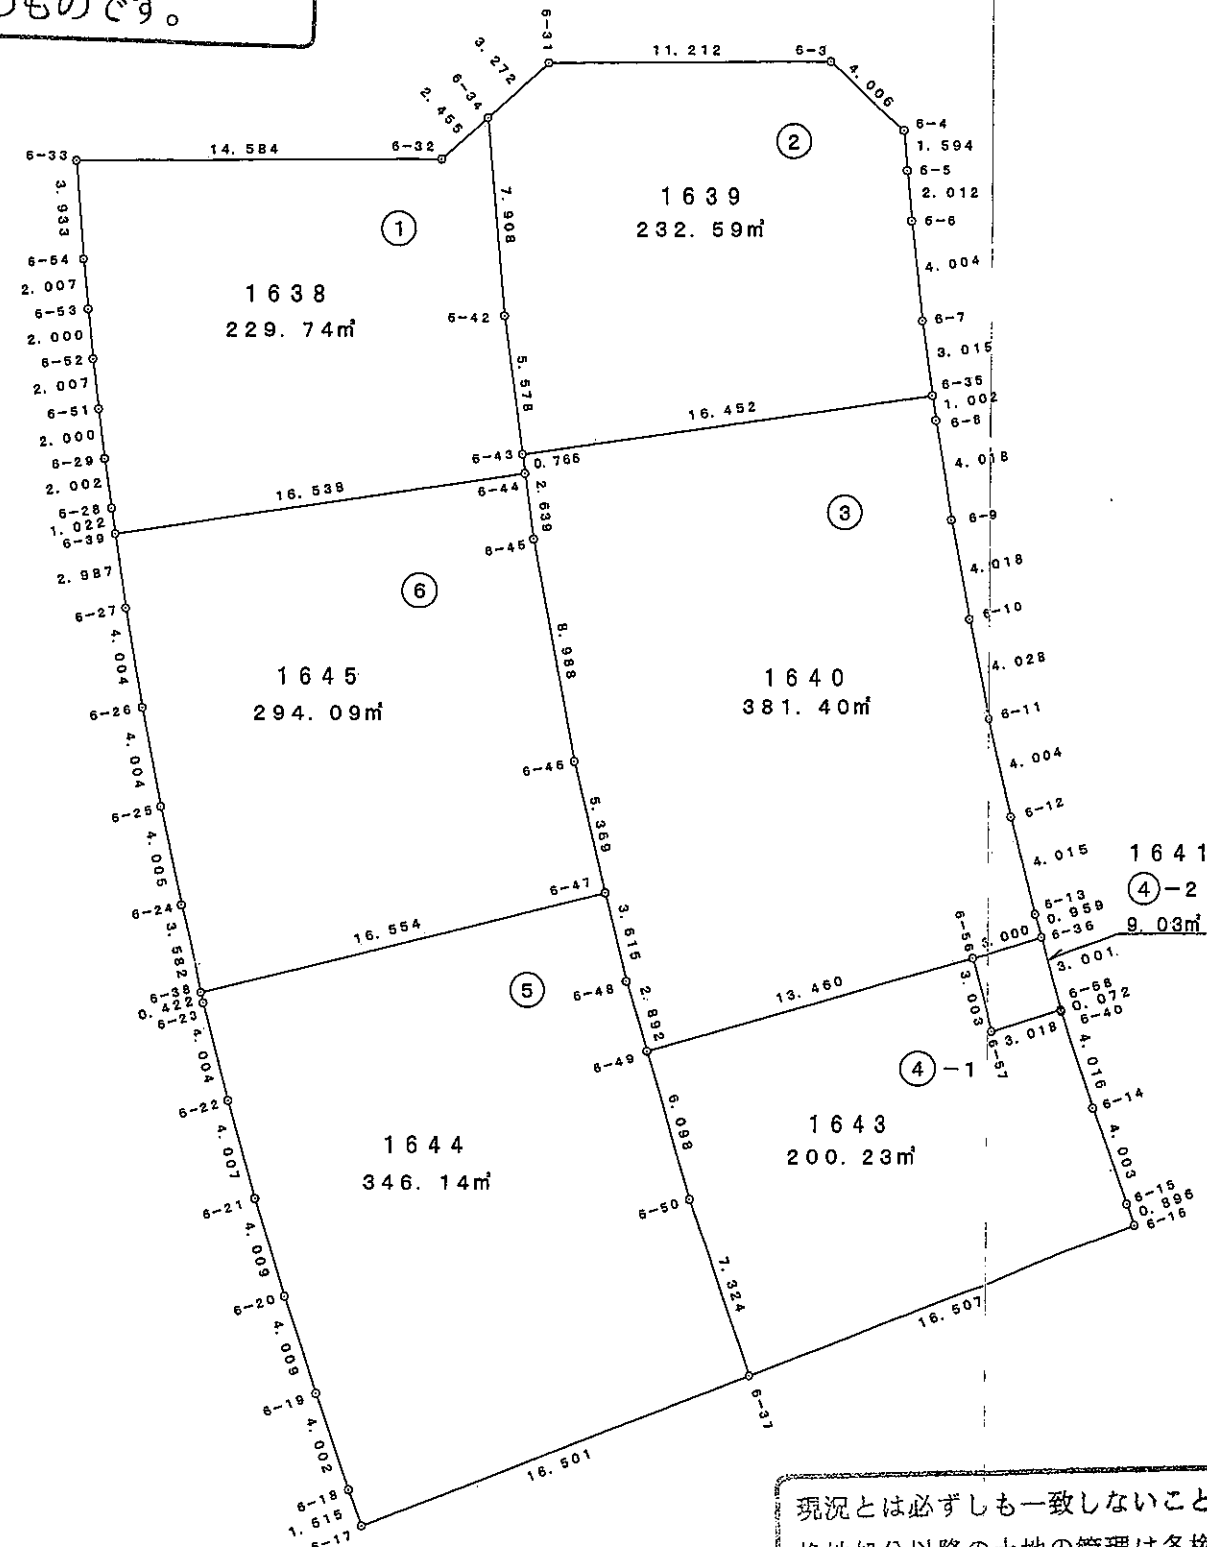

現況とは必ずしも一致しないことがあります。
換地処分以降の土地の管理は各権利者において行うべきものです。
境界等に関する紛争が生じた場合でも一切市に責任は問えません。
本資料は、申請書に記載した目的以外には使用しないで下さい。

西蒲田下野土地区画整理事業 出来形確認測量図（13街区）

S=1:400

この図面は平成23年6月10日
換地処分時点のものです。

現況とは必ずしも一致しないことがあります。
換地処分以降の土地の管理は各権利者において行うべきものです。
境界等に関する紛争が生じた場合でも一切市に責任は問えません。
本資料は、申請書に記載した目的以外には使用しないで下さい。

座 標 一 覧 表

点 名	X座標	Y座標
13-1	-129748.676	27536.176
13-2	-129736.783	27566.958
13-3	-129737.588	27567.279
13-4	-129739.460	27568.057
13-5	-129741.305	27568.841
13-6	-129743.133	27569.654
13-7	-129744.972	27570.497
13-8	-129812.151	27606.350
13-9	-129813.876	27607.387
13-10	-129815.590	27608.493
13-11	-129817.250	27609.646
13-12	-129818.861	27610.830
13-13	-129820.670	27612.266
13-14	-129822.545	27613.882
13-15	-129823.655	27614.910
13-16	-129827.643	27615.195
13-17	-129855.243	27596.084
13-18	-129855.157	27592.082
13-19	-129854.226	27591.505
13-20	-129852.367	27590.472
13-21	-129767.674	27544.929
13-22	-129764.115	27543.091
13-23	-129760.514	27541.329
13-24	-129756.882	27539.640
13-25	-129753.212	27538.033
13-26	-129749.515	27536.500
13-27	-129747.244	27571.583
13-28	-129763.750	27580.291
13-29	-129784.016	27591.182

座 標 一 覧 表

点 名	X座標	Y座標
13-30	-129807.397	27603.748
13-31	-129808.363	27604.266
13-32	-129843.323	27604.337
13-33	-129824.982	27575.748
13-34	-129799.649	27562.127
13-35	-129779.380	27551.227
13-36	-129761.681	27541.900
13-37	-129754.361	27556.951
13-38	-129771.565	27565.759
13-39	-129791.832	27576.655
13-40	-129815.214	27589.226
13-41	-129816.179	27589.745
13-42	-129817.170	27590.278
13-44	-129795.706	27597.465
13-45	-129803.522	27582.940
13-46	-129812.315	27568.937
13-47	-129804.503	27583.467
13-48	-129814.528	27588.857

座 標 一 覧 表

点 名	X座標	Y座標
13-49	-129822.340	27574.327
13-50	-129746.775	27571.353
13-51	-129748.586	27572.242
13-52	-129750.372	27573.142
13-53	-129752.155	27574.071
13-54	-129753.937	27575.014
13-55	-129810.397	27605.355
13-56	-129742.616	27551.862
13-57	-129754.223	27557.235

西蒲田下野土地区画整理事業 出来形確認測量図（14街区）

S=1:500

この図面は平成23年6月10日
換地処分時点のものです。

現況とは必ずしも一致しないことがあります。
換地処分以降の土地の管理は各権利者において行うべきものです。
境界等に関する紛争が生じた場合でも一切市に責任は問えません。
本資料は、申請書に記載した目的以外には使用しないで下さい。

座 標 一 覧 表

点 名	X座標	Y座標
14-1	-129765.299	27488.138
14-2	-129762.380	27490.874
14-3	-129762.188	27493.007
14-4	-129761.857	27495.556
14-5	-129761.450	27498.199
14-6	-129761.073	27500.163
14-7	-129760.661	27502.130
14-8	-129760.186	27504.093
14-9	-129759.678	27506.038
14-10	-129759.136	27507.975
14-11	-129754.574	27520.732
14-12	-129758.444	27529.955
14-13	-129761.399	27531.265
14-14	-129765.019	27532.970
14-15	-129770.413	27535.651
14-16	-129773.963	27537.526
14-17	-129860.090	27583.940
14-18	-129861.105	27584.596
14-19	-129862.163	27585.309
14-20	-129863.224	27586.044
14-21	-129864.428	27586.904
14-22	-129868.427	27586.965
14-23	-129902.007	27563.703
14-24	-129901.799	27559.704
14-25	-129817.426	27514.349
14-26	-129813.790	27486.675
14-27	-129810.614	27484.245
14-28	-129786.382	27487.434
14-29	-129761.725	27496.420
14-30	-129778.324	27539.872
14-31	-129794.285	27548.460
14-32	-129812.121	27558.049
14-33	-129843.156	27574.731
14-34	-129886.237	27574.619
14-35	-129875.526	27545.597

座 標 一 覧 表

点 名	X座標	Y座標
14-36	-129852.488	27533.204
14-37	-129832.424	27522.418
14-38	-129802.209	27485.357
14-40	-129766.700	27533.072
14-41	-129763.877	27503.060
14-42	-129765.684	27518.523
14-43	-129766.925	27525.803
14-44	-129763.834	27532.411
14-45	-129766.418	27533.653
14-46	-129780.201	27536.385
14-47	-129782.521	27531.005
14-48	-129785.261	27524.883
14-49	-129788.267	27518.323
14-50	-129790.211	27514.321
14-51	-129806.503	27518.081
14-52	-129810.166	27518.927

座 標 一 覧 表

点 名	X座標	Y座標
14-53	-129803.992	27530.399
14-54	-129821.830	27539.992
14-55	-129822.718	27540.469
14-56	-129842.782	27551.256
14-57	-129852.868	27556.679
14-58	-129865.822	27563.643
14-70	-129830.517	27567.937
14-71	-129840.230	27549.884
14-81	-129758.530	27509.914
14-82	-129757.899	27511.812
14-83	-129757.224	27513.712
14-84	-129813.974	27488.133
14-85	-129856.879	27582.107
14-86	-129858.620	27583.085
14-87	-129872.230	27584.320
14-88	-129897.068	27557.173
14-89	-129877.875	27546.852
14-90	-129804.356	27501.717
14-91	-129815.569	27500.243

