

西蒲田下野土地区画整理事業 出来形確認測量図（21街区）

S=1:300


この図面は平成23年6月10日
換地処分時点のものです。

現況とは必ずしも一致しないことがあります。

換地処分以降の土地の管理は各権利者において行うべきものです。
境界等に関する紛争が生じた場合でも一切市に責任は問えません。
本資料は、申請書に記載した目的以外には使用しないで下さい。

座 標 一 覧 表

点 名	X座標	Y座標
21-1	-129872.281	27703.878
21-2	-129924.673	27722.927
21-3	-129912.926	27720.270
21-4	-129905.179	27718.138
21-5	-129895.617	27715.147
21-6	-129882.511	27710.164
21-7	-129882.509	27707.513
21-8	-129879.721	27706.621
21-9	-129871.664	27706.890
21-10	-129896.533	27739.467
21-11	-129898.968	27716.195
21-12	-129882.511	27710.747
21-13	-129923.930	27722.759
21-14	-129924.262	27735.984
21-20	-129911.726	27719.943
21-21	-129908.201	27718.983
21-22	-129908.477	27729.961
21-23	-129897.499	27730.236
21-24	-129912.184	27738.161
21-50	-129907.117	27718.688
K111	-129869.875	27715.626
K112	-129869.742	27716.476
K113	-129868.955	27722.648
K114	-129867.676	27726.722
K115	-129867.614	27727.083
K116	-129867.281	27734.698
K117	-129868.192	27742.968
K118	-129873.928	27742.566
K119	-129878.658	27741.378
K120	-129887.642	27739.948
K121	-129903.378	27739.097
K122	-129912.809	27738.094
K123	-129918.856	27737.170
K124	-129925.014	27735.819

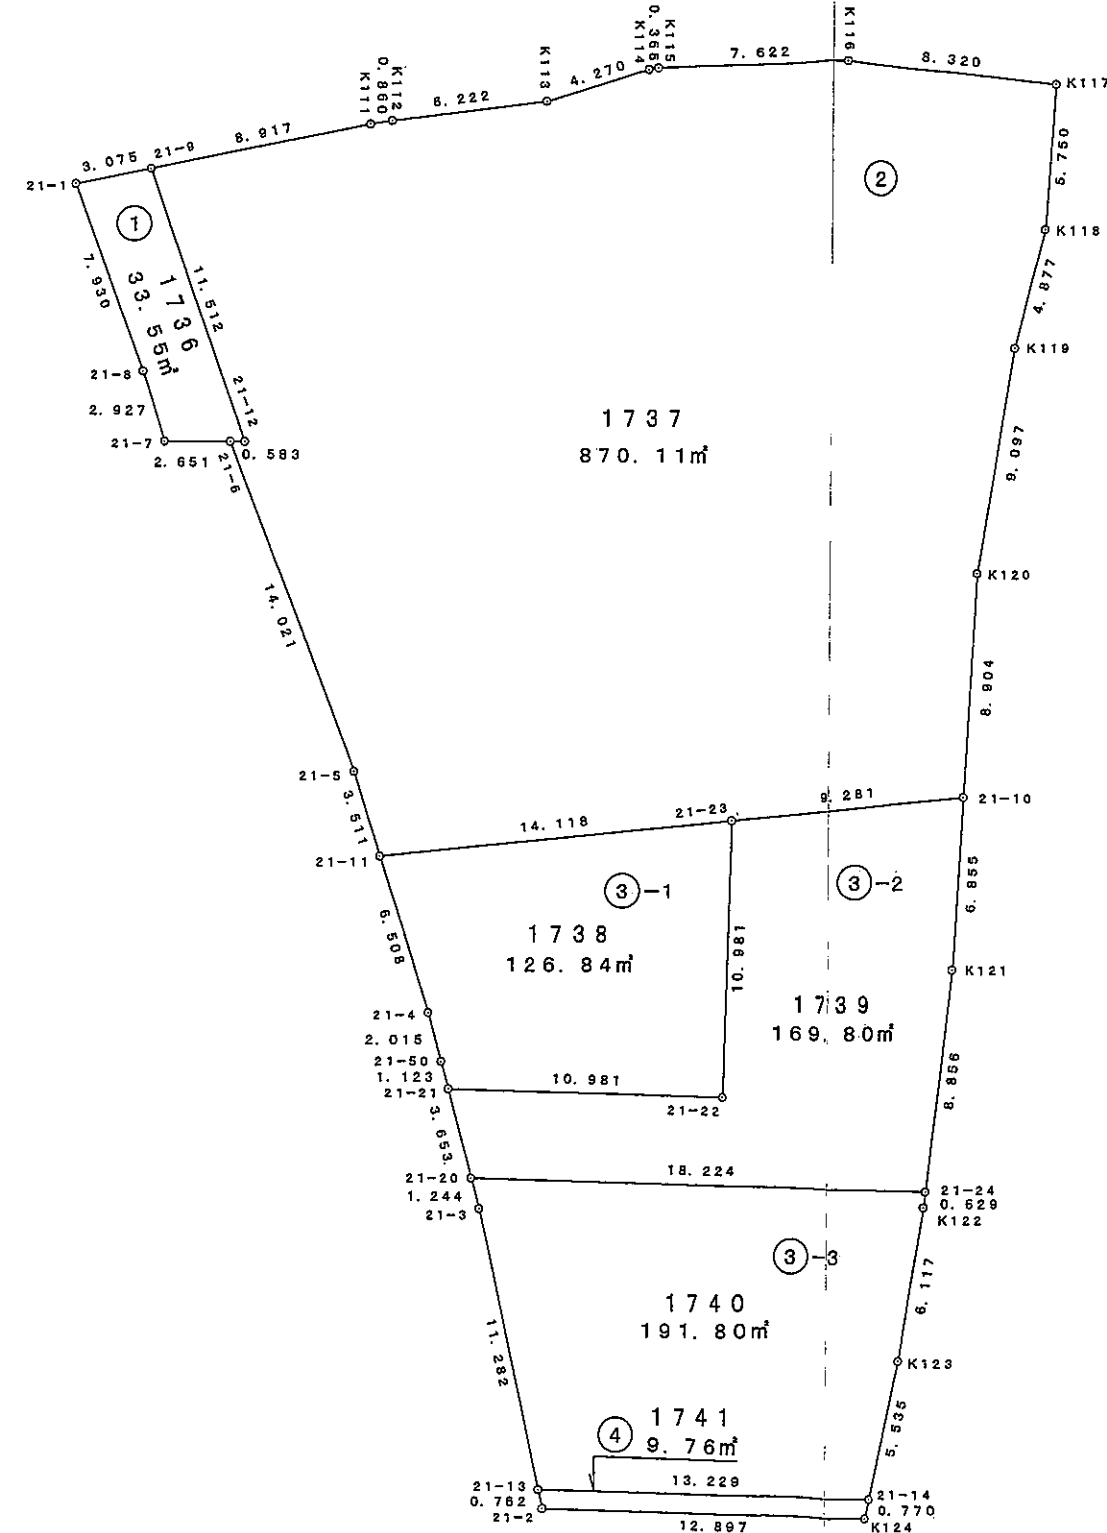

西蒲田下野土地区画整理事業 出来形確認測量図（ 20 街区）

この図面は平成23年6月10日
換地処分時点のものです。



S=1:200

現況とは必ずしも一致しないことがあります。

換地処分以降の土地の管理は各権利者において行うべきものです。

境界等に関する紛争が生じた場合でも一切市に責任は問えません。

本資料は、申請書に記載した目的以外には使用しないで下さい。

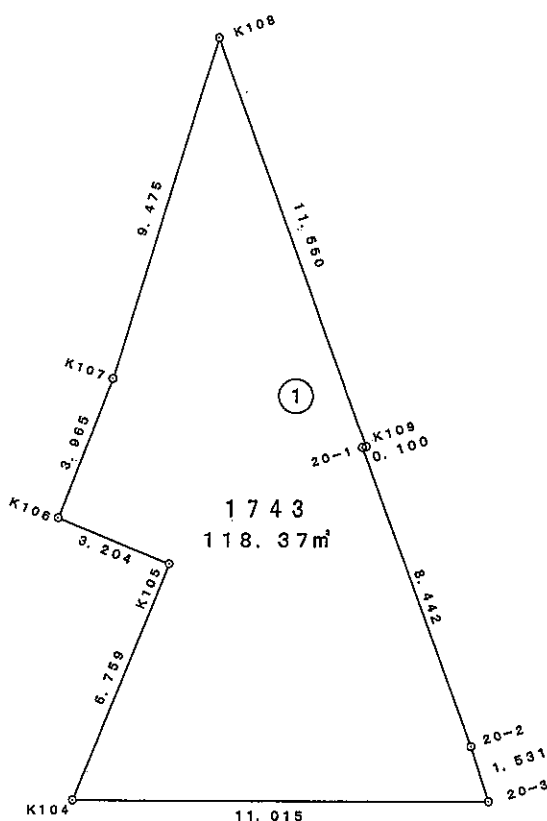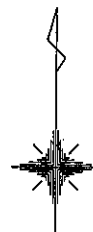


座 標 一 覧 表

点 名	X座標	Y座標
20-1	-129873.135	27699.723
20-2	-129881.060	27702.632
20-3	-129882.516	27703.104
K104	-129882.510	27692.089
K105	-129876.242	27694.618
K106	-129875.034	27691.650
K107	-129871.337	27693.083
K108	-129862.272	27695.841
K109	-129873.115	27699.821


西蒲田下野土地区画整理事業 出来形確認測量図（19街区）

S=1:300

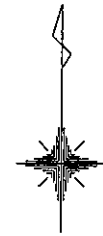

座 標 一 覧 表

点 名	X座標	Y座標
19-1	-129887.004	27681.296
19-9	-129923.095	27682.230
19-10	-129901.674	27651.297
19-11	-129897.753	27650.596
19-12	-129887.008	27703.982
19-13	-129890.037	27704.777
19-14	-129894.899	27706.658
19-15	-129898.285	27707.880
19-16	-129902.279	27709.164
19-17	-129906.573	27710.486
19-18	-129910.011	27711.494
19-19	-129913.469	27712.447
19-20	-129916.077	27713.093
19-21	-129919.995	27713.949
19-22	-129887.013	27696.779
19-23	-129887.010	27701.016
19-24	-129891.780	27705.451
19-25	-129921.594	27697.647
19-26	-129911.348	27665.266
19-27	-129891.381	27655.005
19-28	-129887.124	27657.950
19-29	-129898.196	27673.936
19-30	-129901.684	27671.643
19-31	-129891.778	27696.896
19-32	-129891.779	27701.015
19-33	-129908.049	27697.306
19-34	-129907.700	27710.816
19-35	-129921.886	27694.651
19-36	-129921.998	27680.647
19-37	-129917.019	27680.528
19-38	-129916.671	27694.522
19-39	-129905.016	27680.230
19-40	-129904.595	27697.219
K97	-129871.303	27668.897
K98	-129875.146	27675.032
K99	-129878.495	27681.298

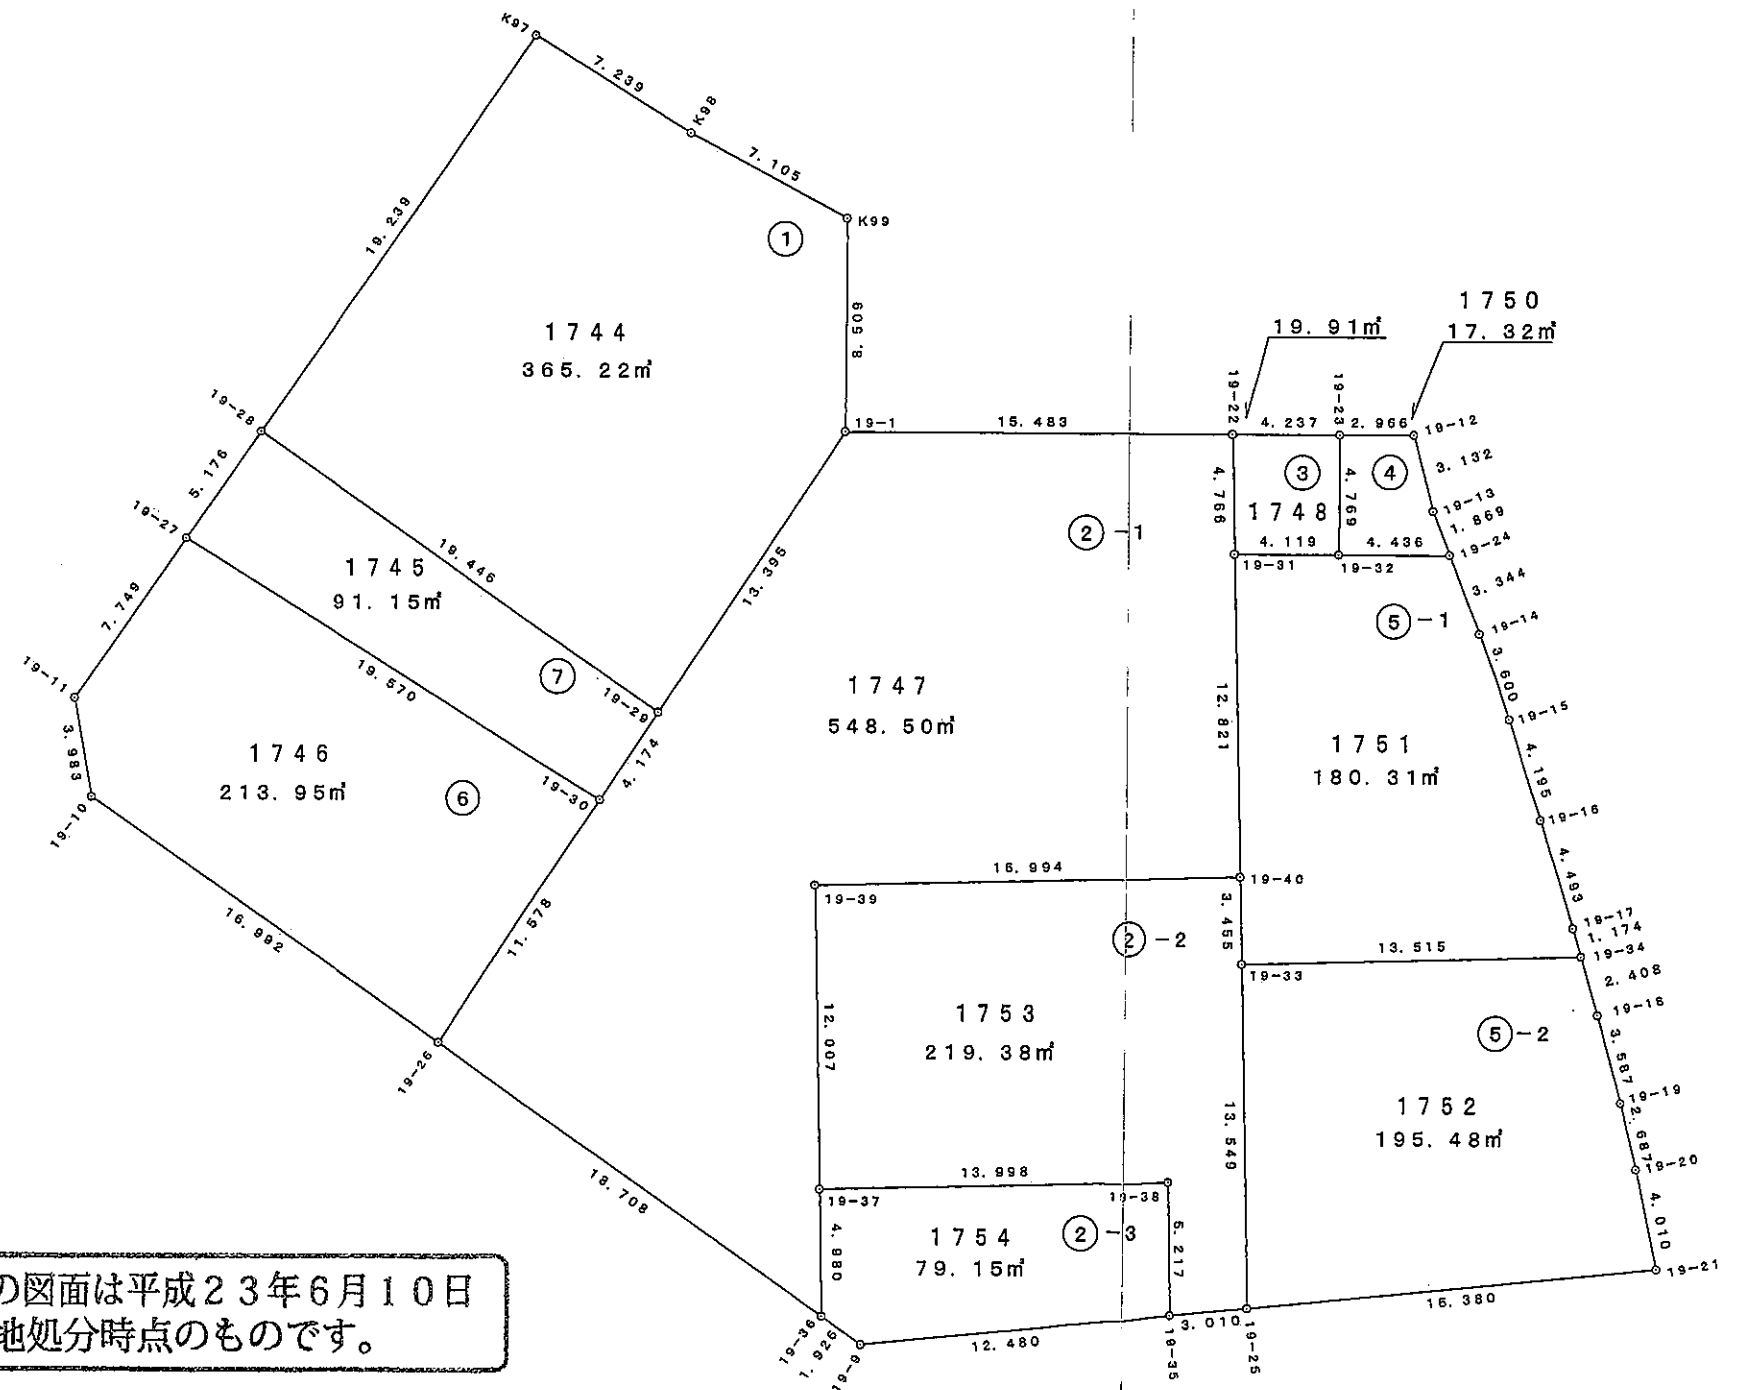

この図面は平成23年6月10日
換地処分時点のものです。

現況とは必ずしも一致しないことがあります。
換地処分以降の土地の管理は各権利者において行うべきものです。
境界等に関する紛争が生じた場合でも一切市に責任は問えません。
本資料は、申請書に記載した目的以外には使用しないで下さい。

西蒲田下野土地区画整理事業 出来形確認測量図（ 22 街区）


S=1:200

現況とは必ずしも一致しないことがあります。


換地処分以降の土地の管理は各権利者において行うべきものです。

境界等に関する紛争が生じた場合でも一切市に責任は問えません。

本資料は、申請書に記載した目的以外には使用しないで下さい。

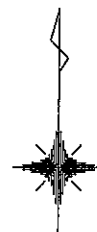

この図面は平成23年6月10日
換地処分時点のものです。

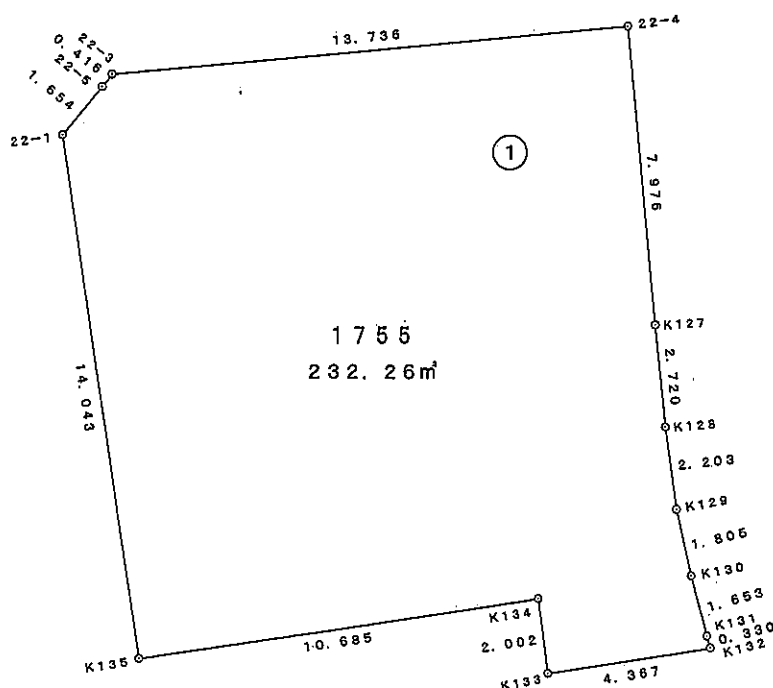


座 標 一 覧 表

点 名	X座標	Y座標
22-1	-129928.803	27699.856
22-3	-129927.186	27701.147
22-4	-129925.848	27714.818
22-5	-129927.515	27700.893
K127	-129933.785	27715.602
K128	-129936.489	27715.893
K129	-129938.669	27716.211
K130	-129940.430	27716.606
K131	-129942.025	27717.041
K132	-129942.343	27717.131
K133	-129943.032	27712.819
K134	-129941.050	27712.539
K135	-129942.684	27701.980


西蒲田下野土地区画整理事業 出来形確認測量図（33街区）

S=1:300

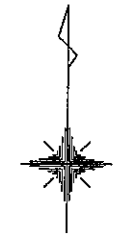

座 標 一 覧 表

点 名	X座標	Y座標
25-1	-129971.393	27674.900
25-2	-129972.566	27682.106
33-1	-129931.299	27677.227
33-4	-129930.724	27694.086
33-6	-129968.305	27655.711
33-7	-129964.633	27654.156
33-8	-129930.953	27677.816
33-9	-129929.515	27692.523
33-10	-129930.441	27683.196
33-11	-129970.650	27670.212
33-12	-129967.035	27668.498
33-13	-129965.902	27669.120
33-14	-129964.019	27670.111
33-15	-129962.058	27671.012
33-16	-129960.081	27671.817
33-17	-129958.066	27672.524
33-18	-129956.022	27673.137
33-19	-129953.950	27673.664
33-20	-129951.856	27674.098
33-21	-129950.193	27674.361
33-22	-129948.205	27674.621
33-23	-129934.287	27676.303
33-24	-129933.608	27676.370
33-25	-129930.822	27679.240
33-30	-129971.132	27673.192
33-31	-129947.518	27696.632
33-32	-129949.682	27674.428
K138	-129947.622	27696.648
K139	-129950.069	27697.023
K140	-129952.969	27694.954
K141	-129953.326	27692.464
K142	-129953.730	27690.054
K143	-129955.057	27688.587
K144	-129958.678	27685.185
K145	-129961.745	27682.898
K146	-129964.848	27680.943
K147	-129966.583	27681.199

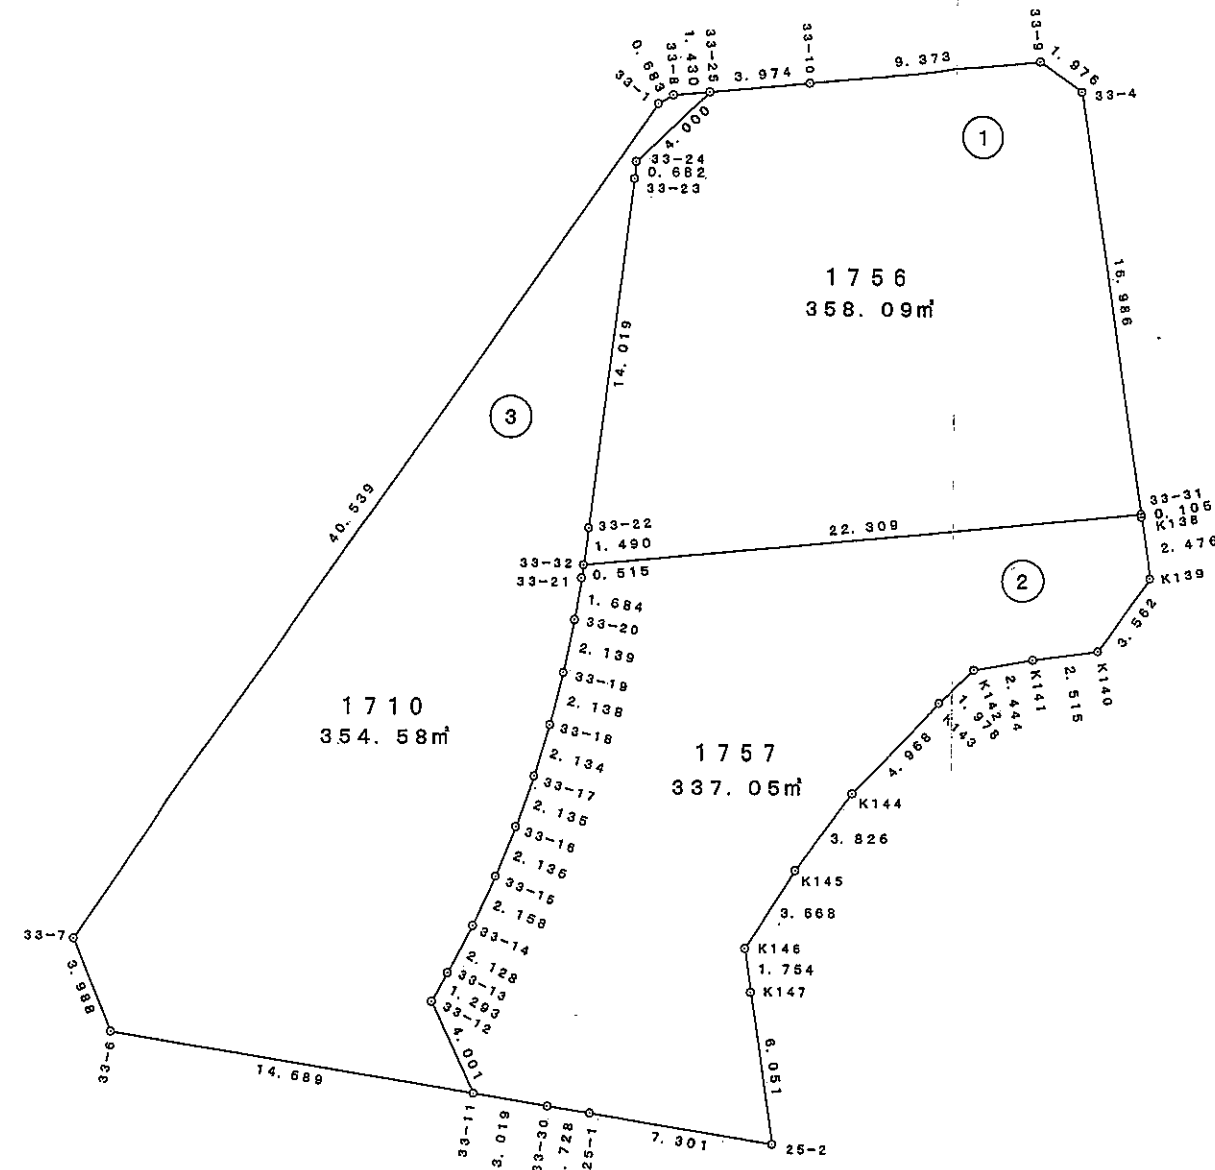

この図面は平成23年6月10日
換地処分時点のものです。

現況とは必ずしも一致しないことがあります。
換地処分以降の土地の管理は各権利者において行うべきものです。
境界等に関する紛争が生じた場合でも一切市に責任は問えません。
本資料は、申請書に記載した目的以外には使用しないで下さい。