


[現況平面図]

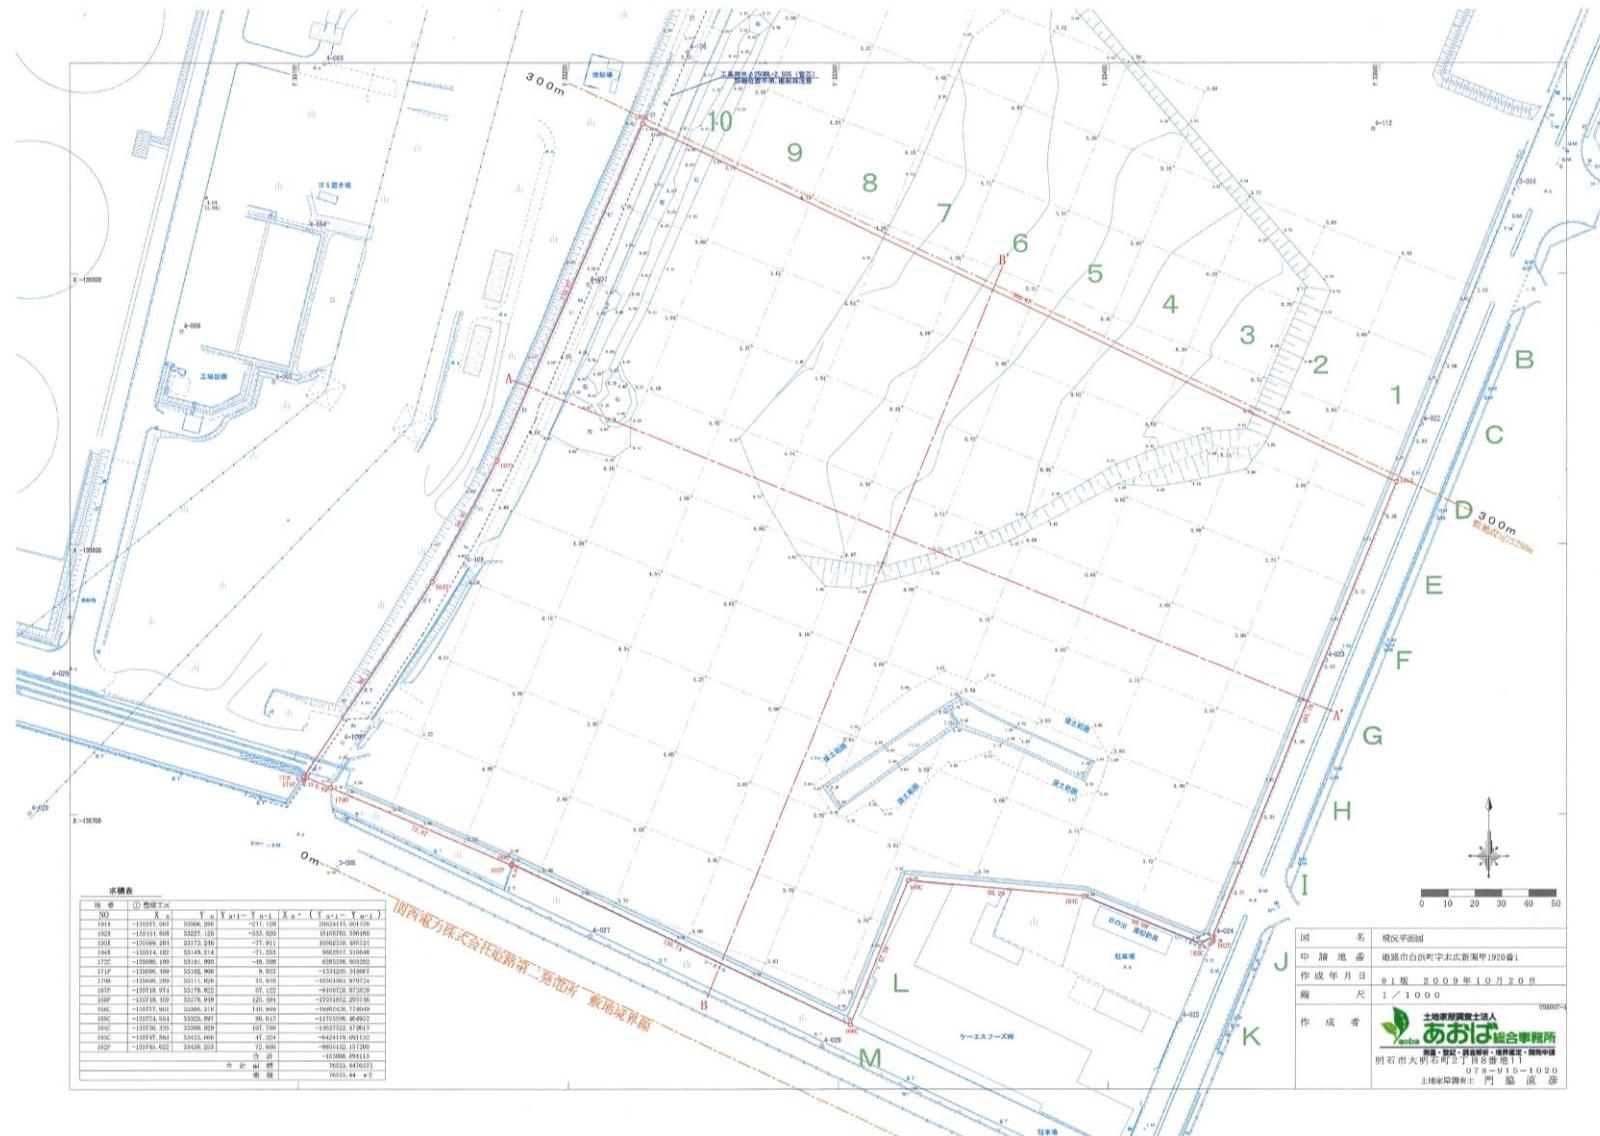

[出来高成果表-1]

出来形成果表 (造成工)

工事名:構外仮設用地整備工事

株式会社 竹中工務店

添付10-1

[出来高成果表-2]


出来形成果表 切土・盛土高

工事名:構外仮設用地整備工事

位置	設計値	実測値	差(mm)	許容値(mm)	合否	備考
D-1	4.280	4.283	0.003	+0.05	合	
D-2	4.220	4.228	0.008	±0.05	合	
D-3	4.160	4.116	-0.044	±0.05	合	
D-4	4.100	4.056	-0.044	±0.05	合	
D-5	4.040	4.011	-0.029	±0.05	合	
D-6	3.980	3.977	-0.003	±0.05	合	
D-7	3.920	3.906	-0.014	±0.05	合	
D-8	3.810	3.796	-0.014	±0.05	合	
E-1	4.340	4.344	0.004	+0.05	合	
E-2	4.280	4.311	0.031	+0.05	合	
E-3	4.220	4.216	-0.004	+0.05	合	
E-4	4.160	4.176	0.016	±0.05	合	
E-5	4.100	4.094	-0.006	±0.05	合	
E-6	4.040	4.026	-0.014	±0.05	合	
E-7	3.980	3.976	-0.004	±0.05	合	
E-8	3.920	3.946	0.026	±0.05	合	
E-9	3.860	3.880	0.020	±0.05	合	
F-1	4.400	4.410	0.010	+0.05	合	
F-2	4.340	4.353	0.013	+0.05	合	
F-3	4.280	4.290	0.010	+0.05	合	
F-4	4.220	4.220	0.000	+0.05	合	
F-5	4.160	4.168	0.008	±0.05	合	
F-6	4.100	4.075	-0.025	±0.05	合	
F-7	4.040	4.012	-0.028	±0.05	合	
F-8	3.980	3.946	-0.034	±0.05	合	
F-9	3.920	3.896	-0.024	±0.05	合	

基準点: 4.590 (位置は右図を参照)

平面図

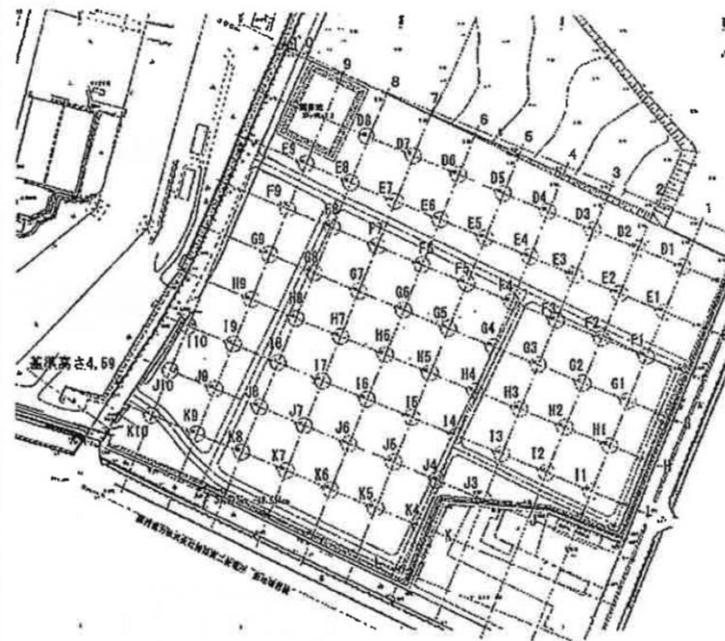

[出来高成果表-3]


出来形成果表 切土・盛土高

工事名:構外仮設用地整備工事

単位:m

位置	設計値	実測値	差	許容値	合否	備考
G-1	4.460	4.469	0.009	+0.05	合	
G-2	4.400	4.401	0.001	+0.05	合	
G-3	4.340	4.351	0.011	+0.05	合	
G-4	4.280	4.309	0.029	+0.05	合	
G-5	4.220	4.231	0.011	+0.05	合	
G-6	4.160	4.128	-0.032	±0.05	合	
G-7	4.100	4.062	-0.038	±0.05	合	
G-8	4.040	3.992	-0.048	±0.05	合	
G-9	3.980	3.973	-0.007	±0.05	合	
H-1	4.520	4.530	0.010	+0.05	合	
H-2	4.460	4.466	0.006	+0.05	合	
H-3	4.400	4.441	0.041	+0.05	合	
H-4	4.340	4.384	0.044	+0.05	合	
H-5	4.280	4.312	0.032	+0.05	合	
H-6	4.220	4.232	0.012	+0.05	合	
H-7	4.160	4.120	-0.040	±0.05	合	
H-8	4.100	4.065	-0.035	±0.05	合	
H-9	4.040	4.037	-0.003	±0.05	合	
I-1	4.580	4.610	0.030	+0.05	合	
I-2	4.520	4.536	0.016	+0.05	合	
I-3	4.460	4.500	0.040	+0.05	合	
I-4	4.400	4.410	0.010	+0.05	合	
I-5	4.340	4.350	0.010	+0.05	合	
I-6	4.280	4.292	0.012	+0.05	合	
I-7	4.220	4.230	0.010	+0.05	合	
I-8	4.160	4.162	0.002	±0.05	合	
I-9	4.100	4.099	-0.001	±0.05	合	
I-10	4.040	4.009	-0.031	±0.05	合	

基準点: 4.589 (位置は右図を参照)

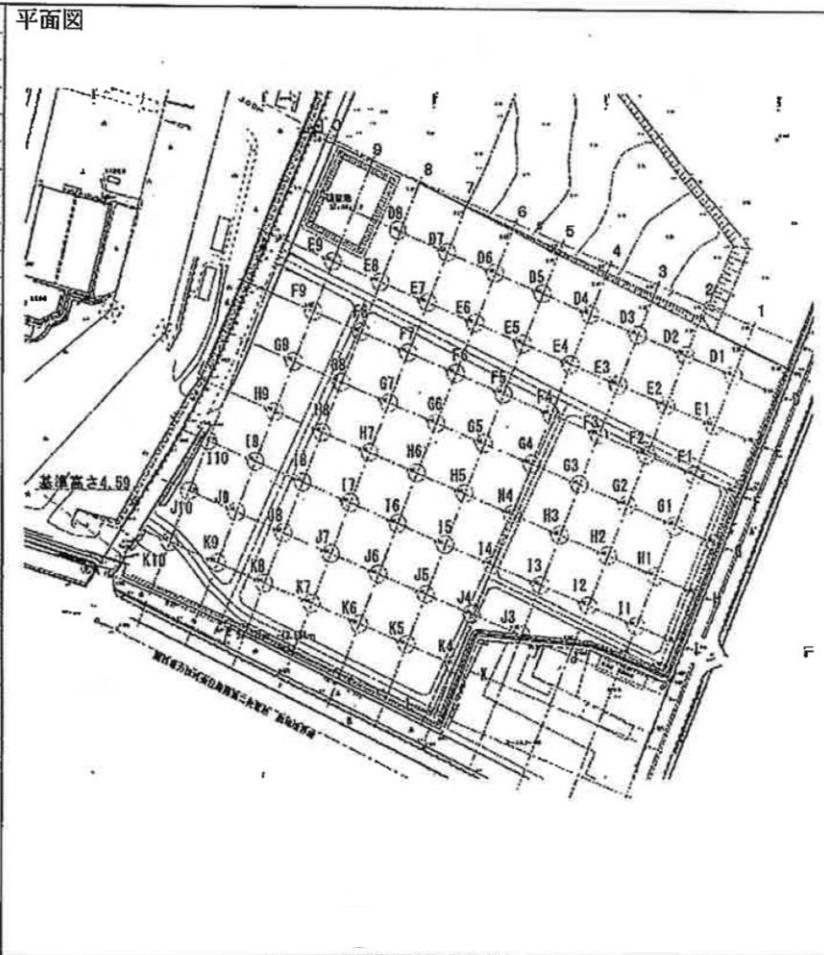


(資料-4 関連)

別紙 4-2- 4

[出来高成果表-4]

出来形成果表 切土・盛土高

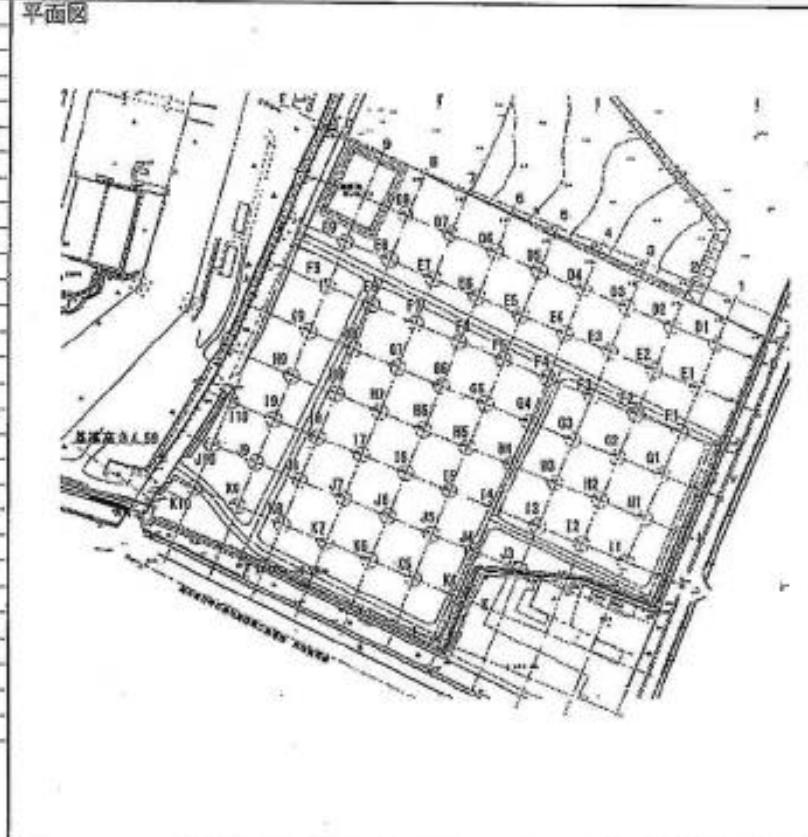


(資料-4 関連)

別紙 4-2- 5

[出来高成果表-5]

出来形成果表 法變位

工事名：構外仮設用地整備工事

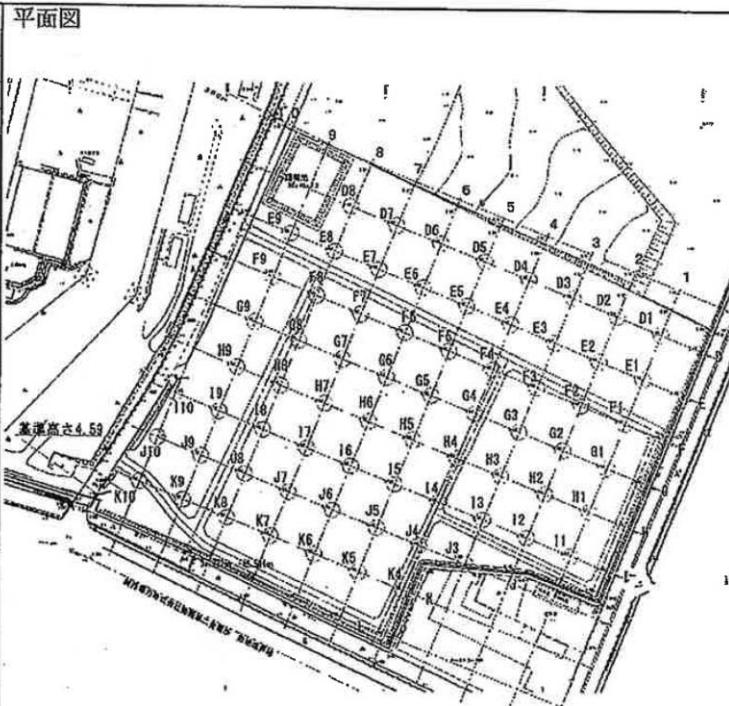


[出来高成果表-6]

出来高成果表 法長さ

工事名: 構外仮設用地整備工事

位置	設計値	実測値	差	許容値	合否	立会値	備考
南-1	2.50	2.50	0.00	-0.20	合		
南-2	2.50	2.50	0.00	-0.20	合		
南-3	2.65	2.65	0.00	-0.20	合		
南-4	2.80	2.80	0.00	-0.20	合		
南-5	2.50	2.50	0.00	-0.20	合		
南-6	2.65	2.65	0.00	-0.20	合		
南-7	2.40	2.40	0.00	-0.20	合		
南-8	2.40	2.40	0.00	-0.20	合		
南-9	2.25	2.25	0.00	-0.20	合		
南-10	2.15	2.15	0.00	-0.20	合		
東-D	2.50	2.50	0.00	-0.20	合		
東-E	2.70	2.70	0.00	-0.20	合		
東-F	2.65	2.65	0.00	-0.20	合		
東-G	2.70	2.70	0.00	-0.20	合		
東-H	3.00	3.00	0.00	-0.20	合		
東-I	3.00	3.00	0.00	-0.20	合		
北-1	—	—	—	—	—		
北-2	5.00	5.00	0.00	-0.20	合		
北-3	4.10	4.10	0.00	-0.20	合		
北-4	3.10	3.10	0.00	-0.20	合		
北-5	2.10	2.10	0.00	-0.20	合		
北-6	1.00	1.00	0.00	-0.20	合		
北-7	0.50	0.50	0.00	-0.20	合		
北-8	0.20	0.20	0.00	-0.20	合		

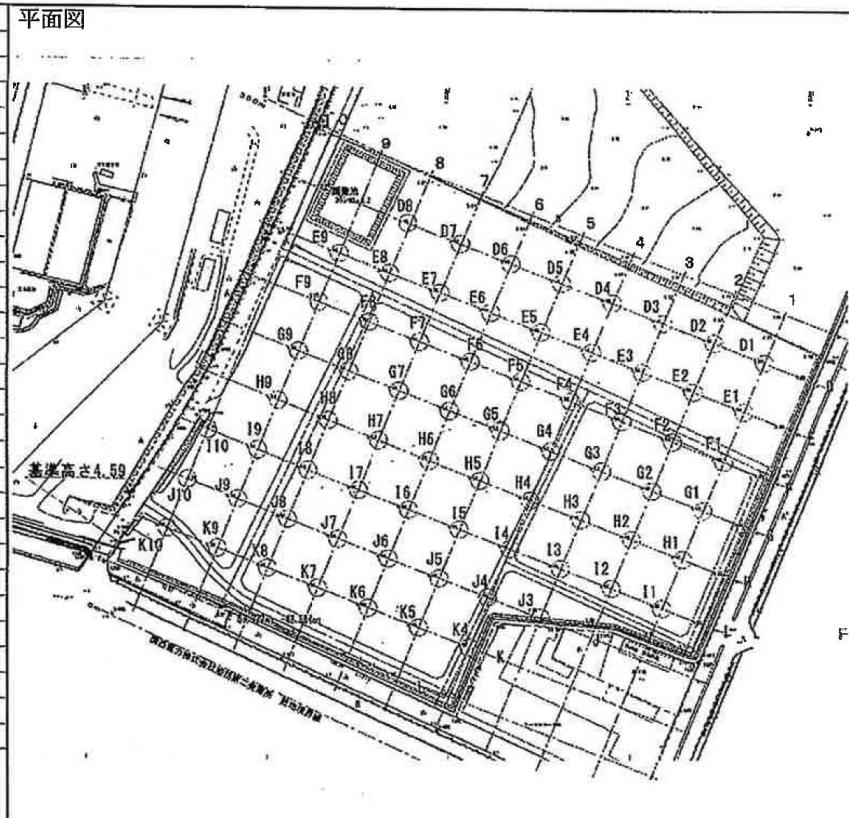

[出来高成果表-7]

出来高成果表 路床改良高

工事名:構外仮設用地整備工事


位置	設計値	実測値	差	許容値	合否	備考	平面図
中道路							
No1	3.960	3.945	-0.015	±0.05	合		
No2	4.010	4.050	0.040	±0.05	合		
No3	4.070	4.110	0.040	±0.05	合		
No4	4.120	4.165	0.045	±0.05	合		
No5	4.180	4.215	0.035	±0.05	合		
No6	4.300	4.295	-0.005	±0.05	合		
中央道路							
No1	4.180	4.166	-0.014	±0.05	合		
No2	4.200	4.202	0.002	±0.05	合		
No3	4.260	4.219	-0.041	±0.05	合		
No4	4.320	4.308	-0.012	±0.05	合		
No5	4.370	4.331	-0.039	±0.05	合		
東道路							
No1	4.170	4.176	0.006	±0.05	合		
No2	4.240	4.210	-0.030	±0.05	合		
No3	4.290	4.334	0.044	±0.05	合		
No4	4.350	4.340	-0.010	±0.05	合		
基準点: 4.590 (位置は右図を参照)							

[出来高成果表-8]

出来形成果表 路床改良高

工事名:構外仮設用地整備工事

位置	設計値	実測値	差	許容値	合否	備考
北道路						
No2	3.610	3.620	0.010	±0.05	合	
No3	3.720	3.680	-0.040	±0.05	合	
No4	3.730	3.730	0.000	±0.05	合	
No5	3.790	3.774	-0.016	±0.05	合	
No6	3.860	3.905	0.045	±0.05	合	
No7	3.920	3.950	0.030	±0.05	合	
No8	4.000	4.011	0.011	±0.05	合	
No9	4.060	4.066	0.006	±0.05	合	
No10	4.120	4.083	-0.037	±0.05	合	
南道路						
No1	3.880	3.975	0.095	±0.05	合	
No2	3.970	3.960	-0.010	±0.05	合	
No3	4.050	4.080	0.030	±0.05	合	
No4	4.100	4.112	0.012	±0.05	合	
No5	4.170	4.180	0.010	±0.05	合	
No6	4.230	4.220	-0.010	±0.05	合	
No7	4.300	4.320	0.020	±0.05	合	
西道路						
No1	3.700	3.707	0.007	±0.05	合	
No2	3.750	3.740	-0.010	±0.05	合	
No3	3.800	3.800	0.000	±0.05	合	
No4	3.850	3.883	0.033	±0.05	合	
No5	3.920	3.923	0.003	±0.05	合	
No6	3.970	4.010	0.040	±0.05	合	
基準点：4.590 (位置は右図を参照)						

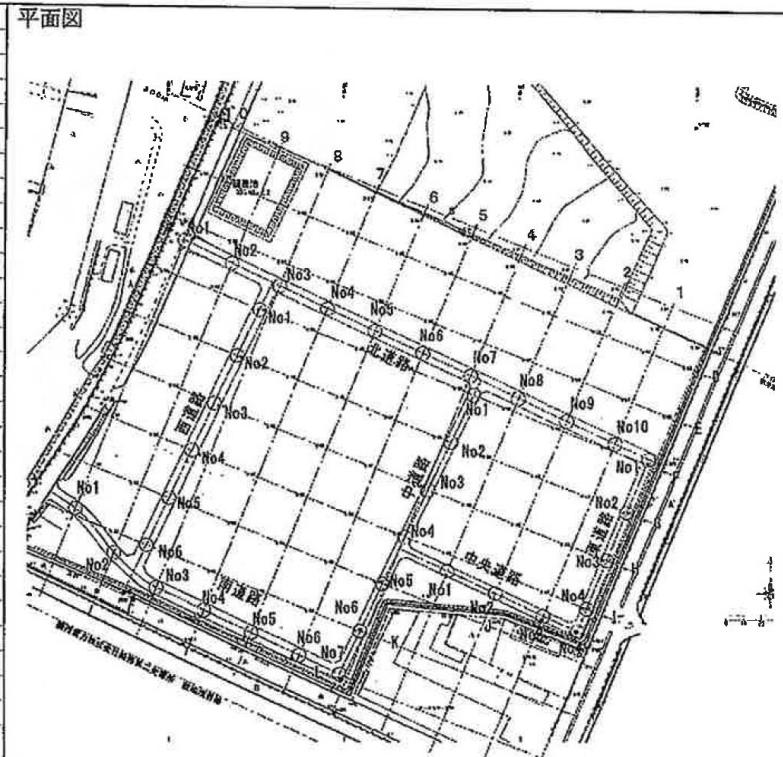

第5回 姫路市中央卸売市場移転予定地における土壤汚染対策等に関する

専門家会議

(資料-4 関連)

別紙4-3

[地下水位一斉測定結果一覧表]

地点名	井戸 管頭高 (T.P.m)	地下水位一斉測定結果 (測定日2016/6/28)								地下水位一斉測定結果 (測定日2016/8/05)								地下水位一斉測定結果 (測定日2016/8/24)		
		測定 時刻	測定 水位 (管頭m)	標高 水位 (T.P.m)	測定 時刻	測定 水位 (管頭m)	標高 水位 (T.P.m)	測定 時刻	測定 水位 (管頭m)	標高 水位 (T.P.m)	測定 時刻	測定 水位 (管頭m)	標高 水位 (T.P.m)	測定 時刻	測定 水位 (管頭m)	標高 水位 (T.P.m)	測定 時刻	測定 水位 (管頭m)	標高 水位 (T.P.m)	
			(管頭m)	(T.P.m)		(管頭m)	(T.P.m)		(管頭m)	(T.P.m)		(管頭m)	(T.P.m)		(管頭m)	(T.P.m)		(管頭m)	(T.P.m)	
B13-6a	4.274	7:26	-2.084	2.190	11:57	-2.163	2.111	15:59	-2.208	2.066	9:31	-3.087	1.187	15:13	-3.090	1.184	9:22	-3.165	1.109	
C9-5	4.035	7:41	-1.881	2.154	12:14	-1.974	2.061	16:12	-2.030	2.005	9:37	-2.847	1.188	15:20	-2.845	1.190	9:32	-2.932	1.103	
D3-4	4.456	7:46	-1.992	2.464	12:19	-2.025	2.431	16:17	-2.055	2.401	10:47	-3.063	1.393	16:20	-3.062	1.394	11:14	-3.260	1.196	
H4-5	5.755	7:50	-3.388	2.367	12:23	-3.388	2.367	16:20	-3.397	2.358	10:36	-4.317	1.438	16:15	-4.305	1.450	11:05	-4.520	1.235	
H9-5	4.395	7:38	-2.908	1.487	12:11	-2.962	1.433	16:09	-3.012	1.383	9:58	-3.156	1.239	15:44	-3.146	1.249	10:05	-3.133	1.262	
H13-5	4.708	7:29	-3.015	1.693	12:00	-3.019	1.689	16:02	-3.042	1.666	9:54	-3.569	1.139	15:39	-3.567	1.141	9:59	-3.723	0.985	
L4-5	3.921	7:54	-3.033	0.888	12:26	-3.405	0.516	16:23	-3.207	0.714	10:27	-3.287	0.634	16:06	-3.438	0.483	10:47	-3.537	0.384	
L9-5	4.308	7:35	-3.595	0.713	12:06	-4.206	0.102	16:07	-3.927	0.381	10:19	-3.757	0.551	15:59	-4.008	0.300	10:28	-4.042	0.266	
L12-5	4.800	7:33	-4.090	0.710	12:03	-4.248	0.552	16:05	-4.353	0.447	10:13	-4.256	0.544	15:55	-4.262	0.538	10:23	-4.228	0.572	
B5-5	4.443	—	—	—	—	—	—	—	—	—	10:52	-3.194	1.249	16:24	-3.200	1.243	11:21	-3.284	1.159	
C3-5	3.842	—	—	—	—	—	—	—	—	—	10:49	-2.648	1.194	16:22	-2.650	1.192	11:18	-2.763	1.079	
C8-5	3.743	—	—	—	—	—	—	—	—	—	9:39	-2.573	1.170	15:22	-2.573	1.170	9:34	-2.664	1.079	
C10-5	4.309	—	—	—	—	—	—	—	—	—	9:36	-3.108	1.201	15:18	-3.102	1.207	9:30	-3.202	1.107	
C12-5	4.393	—	—	—	—	—	—	—	—	—	9:34	-3.200	1.193	15:16	-3.119	1.274	9:27	-3.302	1.091	
C14-5	4.465	—	—	—	—	—	—	—	—	—	9:32	-3.256	1.209	15:15	-3.260	1.205	9:25	-3.366	1.099	
D6-5	4.476	—	—	—	—	—	—	—	—	—	10:55	-3.118	1.358	16:28	-3.131	1.345	11:26	-3.117	1.359	
E8-5	4.128	—	—	—	—	—	—	—	—	—	9:42	-3.002	1.126	15:28	-3.003	1.125	9:39	-3.112	1.016	
E10-5	4.344	—	—	—	—	—	—	—	—	—	9:43	-3.150	1.194	15:30	-3.172	1.172	9:48	-3.276	1.068	
E12-5	4.474	—	—	—	—	—	—	—	—	—	9:35	-3.055	1.419	15:32	-3.035	1.439	9:50	-3.182	1.292	
E14-5	4.499	—	—	—	—	—	—	—	—	—	9:47	-3.186	1.313	15:35	-3.180	1.319	9:53	-3.352	1.147	
F4-5	4.445	—	—	—	—	—	—	—	—	—	10:45	-3.045	1.400	16:35	-3.028	1.417	11:11	-3.231	1.214	
G4-5	5.190	—	—	—	—	—	—	—	—	—	10:43	-3.761	1.429	16:17	-3.759	1.431	11:08	-3.959	1.231	
G6-5	4.842	—	—	—	—	—	—	—	—	—	10:41	-3.445	1.397	16:30	-3.440	1.402	11:30	-3.622	1.220	
G8-5	4.270	—	—	—	—	—	—	—	—	—	10:02	-2.662	1.608	15:46	-2.639	1.631	10:35	-2.840	1.430	
G12-5	4.498	—	—	—	—	—	—	—	—	—	9:52	-3.350	1.148	15:40	-3.344	1.154	10:00	-3.475	1.023	
G14-5	4.776	—	—	—	—	—	—	—	—	—	9:50	-3.588	1.188	15:37	-3.587	1.189	9:56	-3.754	1.022	
H10-5	4.483	—	—	—	—	—	—	—	—	—	9:56	-3.398	1.085	15:42	-3.385	1.098	10:03	-3.509	0.974	
I3-5	3.768	—	—	—	—	—	—	—	—	—	10:34	-2.742	1.026	16:10	-2.760	1.008	11:02	-2.860	0.908	
I6-5	6.212	—	—	—	—	—	—	—	—	—	10:39	-4.700	1.512	16:32	-4.687	1.525	11:33	-4.921	1.291	
I8-5	4.369	—	—	—	—	—	—	—	—	—	10:05	-2.168	2.201	15:47	-2.152	2.217	10:10	-2.330	2.039	
I10-5	4.538	—	—	—	—	—	—	—	—	—	10:07	-3.552	0.986	15:50	-3.545	0.993	10:14	-3.660	0.878	
J12-5	4.713	—	—	—	—	—	—	—	—	—	10:10	-3.755	0.958	15:52	-3.761	0.952	10:17	-3.892	0.821	
K2-5	3.841	—	—	—	—	—	—	—	—	—	10:32	-2.901	0.940	16:12	-2.904	0.937	10:53	-3.006	0.835	
K4-5	3.695	—	—	—	—	—	—	—	—	—	10:28	-2.905	0.790	16:08	-2.958	0.737	10:49	-3.045	0.650	
K6-5	4.322	—	—	—	—	—	—	—	—	—	10:23	-3.680	0.642	16:04	-3.734	0.588	10:44	-3.791	0.531	
K8-5	4.538	—	—	—	—	—	—	—	—	—	10:20	-3.500	1.038	16:01	-3.490	1.048	10:32	-3.511	1.027	
K10-5	4.672	—	—	—	—	—	—	—	—	—	10:15	-2.551	2.121	15:57	-2.557	2.115	10:25	-2.599	2.073	
K12-5	4.586	—	—	—	—	—	—	—	—	—	10:12	-3.700	0.886	15:53	-3.729	0.857	10:20	-3.777	0.809	