

種別	番号	題 名	主 管 課
告示	295	姫路科学館における有償刊行物売払収入の徴収事務に係る指定公金事務取扱者の指定及び委託について	姫路科学館
公告	198	制限付一般競争入札について	消防局総務課

姫路市告示第 295号

令和 8年 5月11日

姫路市長 清 元 秀 泰

姫路科学館における有償刊行物売払収入の徴収事務に係る指定公金
事務取扱者の指定及び委託について

地方自治法（昭和22年法律第67号）第243条の2第1項の規定に基づき、姫路科学館における有償刊行物売払収入の徴収事務について下記のとおり公金事務を適切かつ確実に遂行することができる者を指定し、当該者に公金事務を委託したので、同条第2項の規定により告示する。

記

- 1 指定公金事務取扱者の名称
姫路科学館友の会
- 2 指定公金事務取扱者の住所又は事務所の所在地
姫路市青山1470番地15
- 3 指定公金事務取扱者に指定した日
令和8年（2026年）4月1日
- 4 指定公金事務取扱者に指定した期間及び委託期間
令和8年（2026年）4月1日から令和9年（2027年）3月31日まで
- 5 指定公金事務取扱者が取り扱うことができる歳入等の種類
姫路科学館における有償刊行物売払収入

姫路市公告第 198号

令和 8年 5月11日

姫路市長 清 元 秀 泰

制限付一般競争入札について

下記の案件について制限付一般競争入札により契約を締結するので、地方自治法施行令（昭和22年政令16号）第167条の6第1項の規定により下記のとおり公告する。

記

1 入札に付する事項

(1) 業務名

姫路市消防庁舎等LED照明器具賃貸借

(2) 業務内容

別紙「姫路市消防庁舎等LED照明器具賃貸借 仕様書」のとおり。

(3) 履行場所

姫路市西今宿三丁目7番20号外

(4) 履行期間

契約を締結した日から令和13年12月31日まで

(5) 最低制限価格

無

2 入札に参加する者に必要な資格

別紙入札説明書のとおり

3 入札に必要な書類を示す場所及び期間

別紙入札説明書のとおり

4 入札の方法並びに入札及び開札の場所及び日時

別紙入札説明書のとおり

5 入札の無効に関する事項

別紙入札説明書のとおり

6 入札保証金に関する事項

別紙入札説明書のとおり

7 その他必要な事項

別紙入札説明書のとおり

姫路市消防庁舎等 LED 照明器具賃貸借 仕様書

第1章 業務概要

本仕様書は、姫路市（以下「本市」という。）が発注する姫路市消防庁舎等 LED 照明器具賃貸借（以下「本業務」という。）の契約内容について必要な事項を示し、本契約を受注した事業者（以下「受注者」という。）の適正な履行の確保を図るためのものである。

1 業務契約名

姫路市消防庁舎等 LED 照明器具賃貸借

2 本業務における目的

本業務は、本市のゼロカーボンシティ推進の取組の一つとして、老朽化した照明器具を LED 化することで、消費電力量削減による財政負担の軽減及び行政運営における温室効果ガス排出量の削減を目的とする。

3 業務内容

- (1) LED 照明器具（ランプを含む。）及び設置に必要な附属品一式（以下「LED 照明器具」という。）の賃貸借（主たる業務）
- (2) 既設照明器具の撤去（処分を含む。）及び LED 照明器具の設置
- (3) 上記(2)の遂行のために必要な現地調査及び計画
- (4) 設置後の LED 照明器具の維持管理

4 対象施設及び対象照明器具

(1) 対象施設

「別紙1 対象施設一覧表」のとおり

(2) 対象照明器具

「別紙2 対象照明器具一覧表」のとおり

対象照明器具一覧表において、「改修前」-「外形寸法」は既存照明器具の外形を測定したものであるため、開口寸法とは異なる。なお、現地調査の結果により、対象照明器具一覧表との差異がある場合は、本市と変更協議の上、改修後照明器具を決定するものとする。

(3) 既設照明器具配置参考図

「別紙3 各施設電気図面」のとおり

5 履行期間

契約締結日から令和13年12月31日まで（長期継続契約）

履行期間のうち準備期間及び賃貸借期間は、それぞれ次のとおりとする。

(1) 準備期間(LED 照明器具設置期間)

契約締結日の翌日から令和8年12月31日まで

(2) 賃貸借期間

令和9年1月1日から令和13年12月31日まで(5年間)

賃貸借期間の開始日の前日までに全ての LED 照明器具の設置を完了し、本市の検査に合格しているものとする。ただし、契約締結日から賃貸借期間の開始日までは仮使用期間とし、受注者が照明器具を設置した順に、本市が仮使用できるものとする。

なお、賃貸借期間終了後、本業務で設置した全ての LED 照明器具を現状有姿の状態で本市に無償譲渡するものとする。

6 賃借料

本業務の賃借料に含まれる費用は以下の内容とし、毎月、受注者の請求に基づき支払うものとする。

- (1) LED 照明器具及び設置に必要な附属品一式
- (2) 既設照明器具撤去及び LED 照明器具設置に係る作業費
- (3) 既設照明器具等の処分費用
- (4) 賃貸借金利及び保険料(動産総合保険・損害賠償保険等)
- (5) 官公署申請手続費用(消防署等)
- (6) 維持管理費(部品交換・緊急修理・不点灯時の対応等)

7 LED 照明器具設置に係る電気工事の取扱い

準備期間中に行う既設照明器具の撤去(処分を含む。)及び LED 照明器具の設置については、地元企業の育成、地域経済の活性化の観点から、建設業法(昭和24年法第100号)に基づく「電気工事業」の許可を有した姫路市内に本店を有する事業者(以下、「工事施工者」という。)を受注者が選定し、受注者を施主、工事施工者を元請とする建設工事請負契約を締結した上で実施すること。ただし、受注者が自社で電気工事業の許可を有し、その許可に基づき自社で実施する場合は除く。

第2章 LED 照明器具に関する仕様

1 LED 照明器具仕様

(1) 共通

ア LED 照明器具は新品であること。

イ 更新方法は、器具交換を基本とする。ただし、以下の場合においては、本市と協議の上、ランプ交換も可能とする。

(a)特注器具や特殊デザイン器具など、標準品の LED 照明器具の採用が困難な箇所

(b)アスベストの含有又はその恐れがある天井材等に開口を設ける等の作業が必要な箇所

ウ LED 照明器具は、「対象照明器具一覧表」記載の改修後照明器具仕様と同等以上とし、各種法令、規格及びガイドライン等に適合した製品であること。

エ LED 照明器具は国内メーカー製品に限る。なお、LED 照明器具は、全て同一メーカーとする必要はないが、部屋単位で同一仕様の器具がある場合は、全て同じ器具とすること。

オ 電気用品安全法(PSE)に適合していること。

カ 本業務に関連する JIS(日本産業規格)、JIL・JEL・JLMA(一般社団法人日本照明工業会)、各種ガイドライン等の各種規格に適合するもの又は同等以上のものであること。

キ 可能な限り天井等建物の補修が発生しない LED 照明器具を選定すること。既設照明器具が埋込型の場合は、既存埋込開口に一致する器具を基本とするが、適合しない場合はリニューアルプレート等を使用すること。

ク 光源(LED)寿命は 40,000 時間以上(光束維持率 70%以上)の製品とすること。

ケ 屋外に設置する LED 照明器具については適切な防水性、耐候性、耐食性を有すること。

コ JIS 規格において、必要照度が定められている施設又は部屋については、必要以上の照度が確保できる器具を選定すること。JIS 規格に定めがない場合については、既設照明器具と同等以上の照度が確保できる器具とすること。

サ 平均演色評価数(Ra)は既設照明器具と同等以上とすること。

シ LED 光源により利用者に不快感(グレア、フリッカー等)を与えないものとする。

ス 一体型ベースライトは、ライトユニットが取り外し可能なものとする。

(2) 防災照明器具(非常灯・誘導灯)

ア 建築基準法及び消防法の関連法令に定める基準を遵守すること。

イ 所轄の消防署へ必要な書類を作成の上、届出し、消防検査を受けること。またその際、消防法における改善等を指摘された場合は、本市と協議すること。

ウ 非常灯兼用器具については、同等性能の非常灯を設置すること。兼用型 LED 非常灯への更新又は専用型非常灯の新規設置については、本市と協議の上、決定する。

エ 更新後、非常灯の照度測定を行い、法令上の照度基準を満たしているか確認すること。

2 LED 照明器具設置作業仕様

(1) 設置作業の日時

設置作業は土曜日、日曜日、国民の祝日に関する法律に規定する休日を除く平日とするが、それ以外の日については本市と協議の上、決定する。また、設置作業（照度測定を除く。）時間帯は、原則9時から17時までとするが、本市と協議の上、変更可能とする。

(2) 実施計画及び打合せ協議

ア 受注者は「設置作業実施計画書」を作成し、本市の承諾後、設置作業に着手すること。

イ 受注者は『作業統括責任者』と『各施設監理担当者』を選任し、「実施体制表」を書面にて提出すること。作業統括責任者は契約後、速やかに選任し作業全体を管理すること。

ウ 各施設監理担当者を選任する前に施設に立ち入る場合は、作業統括責任者が立ち会うこと。また現場作業において各施設監理担当者が不在となる場合は、作業統括責任者がその代理を行うこと。作業統括責任者は、設置作業の全てを把握でき、工程管理、安全の確保、期間内に完了させる能力のある者とする。

エ 受注者は、設置作業前に、施設管理者と設置日程及び仮設計画等について打合せを行い、その協議内容を本市に報告すること。

(3) 設置作業に関する事項

ア 建築基準法、電気事業法、電気工事士法、消防法、大気汚染防止法、労働安全衛生法及び本業務に関連する法律等を遵守すること。

イ 事前に現地調査及び回路調査を十分に実施し、本仕様書と相違が判明した場合は速やかに本市に報告し、協議の上、必要な調整を行うこと。

ウ 施設運営への影響を最小限にし、施設利用者等の安全に配慮した施工方法とすること。

エ LED 照明器具の配置変更が必要な場合は、本市と協議の上、可能とする。

オ 施設の敷地内における車両の駐停車及び入退出時間については、事前に施設管理者の承諾を得ること。

カ 作業エリアのみならず、必要に応じて通路及び材料置き場の各部養生を行い、他に損傷を与えないよう十分注意をすること。

キ 設置作業に伴い、各種什器、備品等を移動する必要がある場合は、施設管理者と協議

の上、原則として受注者がこれを行い、復旧を行うこと。

ク LED 照明器具、資材等の搬入及び搬出経路や保管場所については、本市と協議の上、施設運営上支障にならないよう留意すること。

ケ 設置作業の前後に次の測定を実施し、作業による絶縁劣化や照度不足等がないことを本市に報告すること。測定箇所及び測定方法については事前に本市に説明を行い・承諾を受けた上で行うこと。

(a) 絶縁測定(分電盤分岐回路ごと)

(b) 照度測定(原則として日没後に実施)

コ キュービクル及び分電盤内のブレーカー操作、結線等の作業が必要な場合は、本市と協議・調整を行うこと。

サ 停電等、施設運営上必要な機能を停止する場合は、事前に施設管理者と調整し、本市に報告すること。

シ 設置作業中は粉塵の飛散に十分留意し、適切な養生を行い、作業終了後についても床清掃を行うこと。

ス LED 照明器具設置に伴い、建築物の加工(切断等)が発生する場合、本市の承諾を受けた上で受注者が実施すること。

セ 既設照明器具が制御装置と連動している場合は連動制御できるようにすること。

ソ 既設照明器具に安定器がある場合は、撤去・処分すること。

タ オートリフター機器がある場合は、個別に指示がある場合を除き、撤去すること。ただしオートリフター用の電源・制御ケーブルは残置とする。また、撤去したオートリフター制御の電源については、分電盤側で切り離し、絶縁処理を行った上、制御盤表面に「使用禁止」の表示をすること。

チ 投光器及び街路灯は、既設ポール、既設取付架台に設置すること。直接取付けが困難な場合はアダプタ等を使用すること。ただし、腐食その他の理由により既設ポール等の流用が困難な場合は、別途、本市と受注者の協議によるものとする。

ツ 高所設置時は、ダブルナットや落下防止用ワイヤー金具の取り付け、吊りボルトの確実な固定、器具の振れ止め等による地震対策を確実に行うこと。

テ 配線や吊りボルト等は、原則既設流用とする。ただし、既設流用部分が劣化しており、十分な耐久性を確保できない場合には、別途、本市と受注者の協議の上、交換や補強、落下防止金具の取付け等の措置をし、安全性を確保すること。また、設置に際して配線の延

長（既設接続延長を含む。）が必要な場合は、別途、本市と受注者との協議を行い、既設配線との接続をジョイントボックス内で行うこと。ジョイントボックスは、接続状況が確認できる場所に取り付けること。

ト LED 照明器具の入力電圧は既設照明器具と同一とし、供給側で電圧変更は行わない。

ナ LED 照明器具が既設照明器具と比較し、著しく過重の場合は、設置場所の構造の安全性に問題がないことを確認すること。

ニ 既設照明器具の撤去は既設照明及び安定器等附属物、発生材とし、工事施工者は関係法令を遵守し適正に処理すること。また、あらかじめ本市に処分先を報告し、産業廃棄物管理票（マニフェスト）の写しを本市に提出すること。

ヌ 既設照明器具の撤去に伴い発生した有価物を有価処分する場合、その収集・運搬・処分は工事施工者が実施し、処分先の計量伝票の写しを本市に提出すること。

ネ 設置作業中は必要に応じて、写真を撮影し、「設置作業写真集」を作成すること。特に完成後において確認することが全くできない箇所又は確認することが非常に困難と思われる箇所は、より重点的に撮影しておくこと。

ノ 安定器は既設メーカーに問い合わせなどにより、PCB 含有の有無についての確認を行い、PCB 含有の有無の証明書を提出すること。PCB の含有が判明した場合は、本市の指示に従い、敷地内に集積することとし、その処分については本市が別途行うものとする。

ハ LED 照明器具の全てに本業務による賃貸借品であることを表記したラベル等を付すこと。なお、ラベルの記載内容については下記のとおりとし、ラベル等を付すことが困難な場合には本市と協議すること。

（a）賃貸借期間

（b）受注者の名称及び連絡先

（c）契約名称

ヒ 設置作業完了後、本市の検査を受けること。本市の検査前に、受注者は自主検査を行い、必要な性能が確保されていることを確認し、「設置作業写真集」を本市に提出すること。なお、自主検査員は、事前に本市に届け出ること。

フ 照明器具管理台帳及び配置図（プロット図）を作成し、提出すること。様式は、本市と協議の上、決定するものとする。

ヘ 設置作業に当たり、各施設内の電気、水道を使用することができる。

ホ 設置作業に関して疑義が生じた場合は、本市と協議すること。

第3章 維持管理仕様

- 1 照明器具の設置後から賃貸借期間終了までの間、LED 照明器具が正常な状態で使用できるよう維持管理すること。なお、LED 照明器具の設置後から、賃貸借開始までの期間についても、本市の責めによる場合を除き、賃貸借期間中と同等の対応を行うこと
- 2 受注者は照明器具の設置後から賃貸借期間終了までの間、維持管理についての連絡窓口を設け、連絡先、担当者名を記載した「維持管理体制表」を本市に届け出ること。また、届出内容に変更が生じた場合は、速やかに差し替える内容を届け出ること。
- 3 設置後から賃貸借期間終了までの間、不点灯及び照度低下（基準値以下）、非常灯及び誘導灯の内蔵蓄電池の容量低下、原因不明の不具合等は、受注者の責任及び費用負担において、迅速かつ適切に修理、交換等（以下「交換等」という。）を行うこと。また、交換等の措置を講ずる場合は、施工について施設管理者と十分に打合せを行うとともに、交換等が生じた旨（対応日、対応者、原因、措置内容等）を本市に「交換等報告書」を提出すること。
- 4 本業務で設置する照明器具等について、賃貸借期間中の日常点検及び法定点検は本市が行うものとする。ただし、点検の結果確認された不具合等については、本市からの連絡に基づき、受注者が交換等を行うこと。
- 5 設置作業期間及び賃貸借期間において、本市の都合により既に設置された賃貸借対象物品を脱着又は移設する必要があるが生じた場合、事前に受注者の承諾を得た上で、本市の責任でそれらを行う。また、脱着及び移設後も引き続き本維持管理業務の対象とする。ただし、本市が脱着又は移設したことに起因する不具合については本市がその責めを負うものとする。
- 6 受注者は、照明器具の設置から賃貸借期間終了までの間、適切な動産総合保険（新価特約）に加入することとし、万が一事故が発生した場合はこれを補完すること（地震等の天災地変、その他不可抗力による物件の滅失・毀損によるものは除く）。また、本業務の保険に係る証券の写し又はこれに代わるものを提出すること。
- 7 本市の許可を得ずに、賃貸借物品を第三者に売却、転貸及び譲渡等しないこと。
- 8 この契約の履行に当たり、本市が提供した全ての情報について、第三者に開示又は漏洩しないこととし、そのための必要な措置を講じること。

第4章 提出書類

以下の書類をそれぞれの時期に提出すること。また、対象施設全ての照明機器設置完了後に、下記の書類「●」があるものは施設ごとに電子データ(CD-R等)でも提出すること。

1 契約後から LED 照明器具設置作業開始の前日まで (※を除く)		
	業務着手届(業務担当責任者、作業統括責任者の選任) ※契約後、7日以内	【指定様式】
	実施体制表(各施設監理担当者及び自主検査員の報告)	【任意様式】
	設置作業実施計画書(施工方法、工程表、安全対策等)	【任意様式】
	工事施工者との建設工事請負契約書類(契約書又は注文書・請書等)の写し 及び 工事施工者の建設業許可の写し	
	照明器具承諾図(納入仕様書)	【任意様式】
2 LED 照明器具設置完了後、本市の検査前まで (※を除く)		
	設置完了届(全施設)	【指定様式】
	試験成績表及び自主検査結果報告書 (絶縁測定、照度測定結果など)	
	設置作業写真集(設置前後の写真)	【任意様式】
	官公署等の申請関係書類(控)	【官公署指定様式】
	産業廃棄物管理票(マニフェスト)等の写し (有価処分した場合の関係書類を含む。)	
●	照明器具管理台帳 【施設ごと】 (管理番号と配置図を関連させること)	
●	照明器具配置図(プロット図) 【施設ごと】	
	照明器具取扱説明書 【施設ごと】	
●	維持管理体制表 ※賃貸借期間開始日まで	【任意様式】
3 随時		
	打合せ記録	【任意様式】
	交換等報告書	【任意様式】
	PCB含有の有無一覧表及び有無証明書	
	その他本市が求める書類	

第5章 その他

1 関係法令等の遵守

本業務に当たっては、以下の法令を遵守すること。

- (1) 廃棄物の処理及び清掃に関する法律
- (2) 建築基準法、同施行令及び条例等
- (3) 消防法
- (4) 電気事業法
- (5) 電気用品安全法
- (6) 労働基準法
- (7) 労働安全衛生法
- (8) 循環型社会形成推進基本法
- (9) 国等による環境物品等の調達の推進等に関する法律
- (10) 資源有効利用促進法
- (11) 兵庫県廃棄物の処理及び清掃に関する規則
- (12) 兵庫県建築基準条例
- (13) 姫路市廃棄物の処理及び清掃に関する条例
- (14) 建設業法
- (15) 建設工事に係る資材の再資源化等に関する法律
- (16) その他、本業務に係る諸法令・通知等

2 疑義に関する事項

受注者は、本業務の業務中に疑義や適合しない不備等が生じた場合、本市と協議を行うものとする。

3 再委託について

本業務において、賃貸借期間の維持管理等に限り、再委託することを認めるが、その場合は事前に書面により申出し、本市の承諾を得ること。

4 その他事項

本仕様書の定めがない事項については、本市と受注者双方協議の上、決定する。

別紙 1 対象施設一覧表

番号	施設名	所在地	延床面積 (㎡)	備考
1	姫路市姫路西消防署	姫路市西今宿三丁目 7 番 2 0 号	1,423.44	
2	姫路市飾磨消防署白浜分署	姫路市白浜町甲 8 4 0 番地 5	882.49	
3	姫路市飾磨消防署大の出張所	姫路市の形町の形 1 8 0 4 番地 4	399.43	
4	姫路市姫路西消防署林田出張所	姫路市林田町六九谷 1 3 6 番地 2	471.08	
5	姫路市中播消防署夢前出張所	姫路市夢前町前之庄 3 7 1 9 番地 6	382.73	
6	消防訓練施設	姫路市西今宿三丁目 6 4 3 番地 8	379.70	
7	姫路市中播消防署香寺出張所	姫路市香寺町香呂 2 0 4 番地 1	394.97	
8	姫路市姫路東消防署豊富出張所	姫路市豊富町御蔭 1 1 1 2 番地	280.39	

別紙2 対象照明器具一覧表

1 姫路市姫路西消防署

照明器具設置場所			改修前					改修後		備考		
			照明器具仕様					照明器具仕様				
			種類	ランプ	型式	外形寸法 (カタログ値又は実測値)	台数	型式	台数			
1階	外壁		露出	コップ灯	-	W × -	-	-	4	NNN12200W 同等品	4	ランプ共
1階	外壁		露出	スポットライト	100	W × 1	-	-	2	XLGE1103CE1 同等品	2	
1階	外部資材置き場		露出	FL	40	W × 1	-	-	4	LBF3MP/RP-4-20	4	ガード付
1階	外部薬剤庫		露出	FL	40	W × 1	-	-	4	LBF3MP/RP-4-20	4	ガード付
1階	外部水防倉庫		露出	FL	40	W × 1	-	-	2	LBF3MP/RP-4-20	2	ガード付
1階	外部油庫	防爆器具	露出	FL	40	W × 1	-	1250	1	LEDO-36821SEC-LS9	1	
1階	ポーチ	D181W	埋込	FL	18	W × 1	-	Φ165	2	LRS1RP-08	2	
		スポットライト	露出	-	-	W × -	-	Φ140	1	XLGE1103CE1 同等品	1	
		赤色灯	露出	-	-	W × -	-	Φ200	1	NNF20242Z 同等品	1	
1階	受付通信室		埋込	FHF	32	W × 3	-	1280×330	2	NSEK47833J 同等品+NEL4600EN LE9 同等品	2	
1階	ホール		埋込	LED	-	W × -	-	-	3	LRS9-4-45	3	
		非常照明	露出	-	-	W × -	-	-	2	K1-LSS11-3	2	
1階	多目的WC		露出	LED	-	W × -	LRS1-1900LM	-	2	LRS1-17	2	
1階	廊下		露出	FL	20	W × 1	-	632×128	1	LSS1-2-15	1	
1階	廊下	非常灯兼用	露出	FL	20	W × 1	FSS4-201	632×128	2	K1-LSS9-2-15	2	
1階	消毒室	防水	露出	FL	40	W × 1	-	1260×200	2	LSS1MP/RP-4-22	2	
1階	洗面所		埋込	FHF	32	W × 1	FRS15-321	-	1	LRS6-4-23	1	
1階	WC		露出	FL	20	W × 1	-	610×80	3	NNN13510 LE1 同等品	3	
			埋込	FHF	32	W × 1	FRS15-321	-	2	LRS6-4-23	2	
	前室及び手洗い	A220W	露出	LED	-	W × -	LSS9MP/RP-2200LM	1250×150	1	LSS9MP/RP-4-22	1	
		DW	埋込	LED	-	W × -	LRS1RP-1300LM	埋込穴φ150	2	LRS1RP-13	2	
		A235	露出	LED	-	W × -	LSS9-2350LM	1250×150	1	LSS9-4-23	1	
1階	脱衣室	A300W	露出	LED	-	W × -	LSS9MP/RP-3000LM	1250×150	1	LSS9MP/RP-4-30	1	
1階	盤点検スペース	CW	露出	LED	-	W × -	LBF3MP/RP-650LM-2	580×105	1	LBF3MP/RP-2-06	1	
1階	浴室	BW	露出	LED	-	W × -	NNFW42500K LE9	1390×235	1	NNFW42500K LE9	1	ランプ共
1階	隔動更衣室	A320	露出	LED	-	W × -	LSS9-3200LM	1250×150	2	LSS9-4-30	2	
1階	更衣室	C22	露出	LED	32	W × 1	LEET-41201-LS9	-	2	LEET-41201-LS9	2	
	更衣室前室	C22	露出	LED	-	-	LEET-41201-LS9	-	1	LEET-41201-LS9	1	
		a13	埋込	LED	-	-	K1-LRS11-2	-	1	K1-LRS11-2	1	
1階	女性対応更衣室	C22	露出	LED	40	W × -	LEET-41201-LS9	-	1	LEET-41201-LS9	1	
		A17	埋込	LED	-	W × -	LRS1-1900LM	-	1	LRS1-17	1	
1階	救急仮眠室	G-321	露出	FL	40	W × 1	FSS9-321	1250×120	2	LSS9-4-23	2	
1階	幹部仮眠室	G-321	露出	FL	40	W × 1	FSS9-321	1250×120	2	LSS9-4-23	2	
1階	一般仮眠室1	G-321	露出	FL	40	W × 1	FSS9-321	1250×120	4	LSS9-4-23	4	
1階	一般仮眠室2		露出	LED	-	W × -	LSS9-3200LM	-	2	LSS9-4-30	2	
1階	訓練塔		露出	FHF	32	W × 1	FHF32W+SUSガード付	幅230	1	LBF3MP/RP-4-26	1	
1階	車庫1	G-321	露出	FL	40	W × 1	FSS9-321	1250×120	24	LSS9-4-23	24	
1階	車庫2	C22	露出	LED	40	W × -	LEET-41201-LS9	-	18	LEET-41201-LS9	18	
2階	階段		-	-	-	W × -	-	-	1	NNN12200W 同等品	1	ランプ共
2階	階段前		埋込	-	-	W × -	-	□680	2	NNF57500C LT9 同等品	2	
		F-13E	埋込	FL	18	W × 1	K1-IRS4-J13	-	2	K1-LRS11-2	2	
2階	署長室	B-554	-	-	-	W × -	FRL5A-P554	埋込穴600	4	LRS9-6-84	4	
		F-13E	埋込	FL	18	W × 1	K1-IRS4-J13	-	1	K1-LRS11-2	1	
2階	踏込み		埋込	LED	-	W × -	LRS1-1400LM	-	1	LRS1-13	1	
2階	踏込み		露出	FL	15	W × 1	HW1857EP	472×65	1	NNN12010 LE1 同等品	1	
2階	男子WC		埋込	LED	-	W × -	LRS1-1400LM	-	4	LRS1-13	4	
2階	男子WC		露出	FL	15	W × 1	HW1857EP	-	1	NNN12010 LE1 同等品	1	
2階	女子WC		埋込	LED	-	W × -	LRS1-1400LM	-	2	LRS1-13	2	

別紙2 対象照明器具一覧表

1 姫路市姫路西消防署

照明器具設置場所		改修前							改修後		備考			
		照明器具仕様							照明器具仕様					
			種類	ランプ			型式	外形寸法 (カタログ値又は実測値)	台数	型式		台数		
2階	女子WC		露出	FL	15	W	×	1	HW1857EP	-	1	NNN12010 LE1 同等品	1	
2階	事務室	非常灯兼用	埋込	FL	40	W	×	2		1275*327	12	NSEK47833J 同等品+NEL4400HN LE9 同等品	12	
2階	事務室		埋込	FL	40	W	×	2		1275*327	6	XDL442VGN LE9 同等品	6	
2階	事務室		埋込	FPL	55	W	×	4		□660	3	NNF57500C LT9 同等品	3	
2階	事務室		埋込	FL	40	W	×	2	2連結	(1275*2)*W325	2	LED直管ランプ32形(ランプ更新)	2	
2階	事務室	a13	埋込	LED	-	W	×	-	K1-LRS11-2	-	2	K1-LRS11-2	2	
2階	事務室	非常灯兼用	露出	FL	20	W	×	1	FSS4-201	-	1	K1-LSS9-2-15	1	
2階	廊下4		露出	FL	40	W	×	1	-	1250*160	2	LSS1-4-23	2	
		非常照明	埋込	-	-	W	×	-	-	Φ160	1	K1-LRS11-1	1	
2階	廊下		露出	FL	20	W	×	1	-	632*128	1	LSS1-2-15	1	
2階	廊下	非常灯兼用	露出	FL	20	W	×	1	FSS4-201	-	1	K1-LSS9-2-15	1	
2階	湯沸室		露出	LED	40	W	×	1	-	1250*150	1	LSS1-4-23	1	
2階	湯沸室	キッチンライト	露出	-	20	W	×	1	-	-	1	LGB85037 LE1 同等品	1	
2階	食堂		埋込	-	-	W	×	-	-	□620	4	LRS9-6-84	4	
2階	会議室		埋込	FL	40	W	×	2	3連結	(1275*3)*W325	2	LED直管ランプ32形(ランプ更新)	2	
2階	更衣室		埋込	FL	40	W	×	2	-	1294*325	2	NSEK47833J 同等品+NEL4400HN LE9 同等品	2	
	外壁	投光器 水銀灯160W相当	露出	-	-	W	×	-	BHRF250W(ランプ)	-	6	投光器 水銀灯160W相当(ランプ更新)	6	
	東側建物への通路	a13	埋込	LED	-	W	×	-	K1-LRS11-2	-	1	K1-LRS11-2	1	
	会議室	B45	埋込	LED	-	W	×	-	LRS6-6600LM	-	8	LRS6-4-65	8	
		a13	埋込	LED	-	W	×	-	K1-LRS11-2	-	2	K1-LRS11-2	2	
	車庫	C22	-	LED	-	W	×	-	LSS9-3200LM	-	4	LSS9-4-30	4	
	倉庫	C22	-	LED	-	W	×	-	LSS9-3200LM	-	6	LSS9-4-30	6	
2階	外部階段		露出	コップ灯	-	W	×	-	-	-	1	NNN12200W 同等品	1	ランプ共
R F	外部階段		露出	コップ灯	-	W	×	-	-	-	1	NNN12200W 同等品	1	ランプ共
R F	訓練塔		露出	FHF	32	W	×	1	FHF32W+SUSガード付	幅230	1	LBF3MP/RP-4-26	1	

別紙2 対象照明器具一覧表

2 姫路市飾磨消防署白浜分署

照明器具設置場所		改修前							改修後		備考
		照明器具仕様							照明器具仕様		
		種類	ランプ	型式	外形寸法 (カタログ値又は実測値)	台数	型式	台数			
1階	ポーチ	L91	埋込	LED 17.5 W × 1	NNN21607K	85φ (LED)		2	LGD1000N LE1	2	
1階	北玄関	D323	埋込	FHP 32 W × 3	FRL12-P323	470×470		1	XL573PFVK LA9	1	
1階	相談室	A322	埋込	FHF 32 W × 2	FRS15L3V-322PH	1260×240		16	XF462FHN LE9	16	
1階	防火衣着装室	V322	露出	FHF 32 W × 2	FSS9-322PH	1250×200		2	LSS9-4-65	2	
1階	救急消毒室	V322W	露出	FHF 32 W × 2	FSS9-322PH	1250×200		3	LSS9-4-65	3	
1階	事務室	A322	埋込	FHF 32 W × 2	FRS15L3V-322PH	1260×240		16	XF462FHN LE9	16	
1階	指令システム	A322	埋込	FHF 32 W × 2	FRS15L3V-322PH	1260×240		1	XF462FHN LE9	1	
1階	多目的便所	H24	埋込	FHT 24 W × 1	FRS21-H241PN	170φ 5SRAM製 (パナソニック)		2	LRS1RP-08	2	
1階	男子便所	H16	埋込	FHT 16 W × 1	FRS21-H161PN			4	LRS1RP-08	4	
		H24	埋込	FHT 24 W × 1	FRS21-H241PN	170φ 5SRAM製 (パナソニック)		5	LRS1RP-08	5	
1階	女子便所	H16	埋込	FHT 16 W × 1	FRS21-H161PN			4	LRS1RP-08	4	
		H24	埋込	FHT 24 W × 1	FRS21-H241PN	170φ 5SRAM製 (パナソニック)		3	LRS1RP-08	3	
1階	洗面	H16	埋込	FHT 16 W × 1	FRS21-H161PN			2	LRS1RP-08	2	
		H24	埋込	FHT 24 W × 1	FRS21-H241PN	170φ 5SRAM製 (パナソニック)		2	LRS1RP-08	2	
1階	脱衣室	K24	埋込	FHT 24 W × 1	FRS21-H241PN			2	LRS1RP-08	2	
1階	洗濯室	H24	埋込	FHT 24 W × 1	FRS21-H241PN	170φ 5SRAM製 (パナソニック)		1	LRS1RP-08	1	
1階	リネン庫	V321	露出	FHF 32 W × 2	FSS9-322PH	1250×120		1	LSS9-4-65	1	
1階	机収納庫	V321	露出	FHF 32 W × 2	FSS9-322PH	1250×120		1	LSS9-4-65	1	
1階	廊下	C232	埋込	FHP 23 W × 2	NHU22765A	295×295		15	XL553LWVKLE9	15	
1階	仮眠室	N70	露出	FHD 70 W × 1	HFA6323K	550φ		10	HH-CM0834A	10	
		O15	露出	FL 15 W × 1	FA11879K	480×130		10	NNF11889J LE1	10	
		PF	露出	LED 0.4 W × 1	NNF21705C	LED		10	LBJ70071	10	
1階	ポーチ	L91	埋込	LED 17.5 W × 1	NNN21607K	85φ (LED)		2	LGD1000N LE1	2	
1階	南玄関	D323	埋込	FHP 32 W × 3	FRL12-P323	470×470		1	XL573PFVK LA9	1	
1階	多目的会議室	B322	埋込	FHF 32 W × 2	FRS27-322PH			8	LRS3-4-65	8	
1階	調理室	B321	埋込	FHF 32 W × 1	FRS27-321PH			2	LRS3-4-65	2	
1階	食堂	D323	埋込	FHP 32 W × 3	FRL12-P323	470×470		6	XL573PFVK LA9	6	
1階	倉庫	G322	露出	FHF 32 W × 2	FSA42515A	1250×120		2	XF440CEV RZ9	2	
1階	非常招集待機室	E323	埋込	FHP 32 W × 3	和風埋込XNNHU321A			4	XL573PKVZ LA9	4	
1階	倉庫	F322	露出	FHF 32 W × 2	FSR2-322			10	LSS9-4-65	10	
		G322	露出	FHF 32 W × 2	FSA42515A	1250×120		3	XF450CDN LE9	3	
1階	ホース乾燥塔	J15	露出	EFD 15 W × 1	HEW2108BC	100φ		1	MNY24107HK LE9	1	
1階	外部	Y400	露出	HID 400 W × 1	YA55365K			2	LPJ1M-500	2	

別紙2 対象照明器具一覧表

3 姫路市飾磨消防署大の出張所

照明器具設置場所		改修前								改修後		備考		
		照明器具仕様								照明器具仕様				
			種類	ランプ			型式	外形寸法 (カタログ値又は実測値)	台数	型式	台数			
1階	玄関前	B13W	露出	LED	32	W	×	2	NNN52025W	φ120	3	LGW5169Z LE1 同等品	3	WP
			-	-	-	W	×	-	-	-	2	NNF20298Z 同等品	2	
1階	風除室	G323	埋込	FHP	32	W	×	3	FRL12-P323	□470	1	LRS9-4-45	1	
1階	相談コーナー	G323	埋込	FHP	32	W	×	3	FRL12-P323	□470	2	LRS9-4-45	2	
1階	事務室	F322	埋込	FHF	32	W	×	2	XF323EZAPF9	1270×270	9	XF409UEN 同等品	9	
1階	廊下	B421	埋込	FHT	42	W	×	1	NFM41670Z	φ170	2	LRS1-22	2	
1階	給湯室	C161	露出	FHF	16	W	×	1	FSA21000F	640×120	1	XF210AEN 同等品	1	
		Q201	露出	FL	20	W	×	1	HW2880C	780×90	1	LGB85031 LE1 同等品	1	
1階	屋外(南側外壁)	A15W	露出	LED	15	W	×	1	NNFW21851	670×130	2	LBF3MP/RP-2-06	2	WP
1階	ゴミ置き場(階段下)	H201	露出	FL	20	W	×	1	FA21827	670×130	2	LBF3MP/RP-2-06	2	
1階	車庫前	B13W	露出	LED	32	W	×	2	NNN52025W	φ120	3	LGW5169Z LE1 同等品	3	WP
		N95W	露出	LED	95	W	×	1	NNY24540	-	2	XY6825Z LE9 同等品	2	WP
1階	車庫	D322G	露出	FHF	32	W	×	2	FSA42219	1225×150	12	LSS9-4-45	12	ガード付
1階	ホース干場	P321G	露出	FHF	32	W	×	1	FSS8MPA-321	1240×70	2	LSS1MP/RP-4-30	2	WP、ガード付
1階	駐車場	N95W	露出	LED	95	W	×	1	NNY24540	-	2	XY6825Z LE9 同等品	2	WP
1階	屋外(西面外壁)	A15W	露出	LED	15	W	×	1	NNFW21851	670×130	1	LBF3MP/RP-2-06	1	
1階	水防倉庫兼資材倉庫	C321G	露出	FHF	32	W	×	1	FSS9-321 VPH	1250×120	2	FSS9-4-48	2	ガード付
1階	器機庫	C321	露出	FHF	32	W	×	1	FSS9-321 VPH	1250×120	2	FSS9-4-48	2	
1階	防火衣ロッカー室	C321	露出	FHF	32	W	×	1	FSS9-321 VPH	1250×120	3	FSS9-4-48	3	
1階	乾燥室	C161W	露出	FHF	16	W	×	1	FSW21001A	640×120	1	XLW212AENZ LE9	1	WP
1階	WC	B421	埋込	FHT	42	W	×	1	NFM41670Z	φ170	2	LRS1-22	2	
1階	駐輪場	R16W	露出	FHF	16	W	×	1	FSS21101	820×130	1	NNFS21811C LE9 同等品	1	WP、人センサ付
1階	駐車場	N95W	露出	LED	95	W	×	1	NNY24540	-	4	XY6825Z LE9 同等品	4	WP
		N95WA	露出	LED	95	W	×	1	NNY24540	-	1	XY6825Z LE9 同等品	1	WP
1階	階段	M321S	露出	FHF	32	W	×	1	FSS41810K	1275×105	1	NNFS21870C 同等品	1	人センサ付
2階	仮眠室(1)～(4)	I701	露出	FHD	70	W	×	1	HFA6464	φ500	4	LGC51127K 同等品	4	
		J045	露出	LED	0.45	W	×	1	LBJ70091	-	4	LBJ70091 同等品	4	
2階	廊下(仮眠室前)・階段	B421	埋込	FHT	42	W	×	1	NFM41670Z	φ170	6	LRS1-22	6	
2階	倉庫	C322G	露出	FHF	32	W	×	2	FSA42001F	1250×200	1	LSS9-4-65	1	ガード付
2階	倉庫	C322G	露出	FHF	32	W	×	2	FSA42001F	1250×200	1	LSS9-4-65	1	ガード付
2階	休憩室	E322	埋込	FHF	32	W	×	2	FSA42666A	1260×240	2	LRS3-4-65	2	
		Q201	露出	FL	20	W	×	1	HW2880C	780×90	1	LGB85031 LE1 同等品	1	
2階	脱衣室・UB	L301W	露出	FCL	30	W	×	1	HW8944	φ350	1	LGB52624LE1 同等品	1	
2階	物置	C322G	露出	FHF	32	W	×	2	FSA42001F	1250×200	1	LSS9-4-65	1	ガード付
2階	倉庫	C321G	露出	FHF	32	W	×	1	FSA41038F	1250×200	1	LSS9-4-65	1	ガード付
2階	機器室	C321G	露出	FHF	32	W	×	1	FSA41038F	1250×200	1	LSS9-4-65	1	ガード付
2階	屋外	A15W	露出	LED	15	W	×	1	NNFW21851	670×130	2	LBF3MP/RP-2-06	2	
		A26W	露出	FL	20	W	×	1	NNFW41835	1250×125	2	LBF3MP/RP-4-26	2	
2階	WC	B421	埋込	FHT	42	W	×	1	NFM41670Z	φ170	4	LRS1-22	4	
2階	WC	B421	埋込	FHT	42	W	×	1	NFM41670Z	φ170	1	LRS1-22	1	
2階	廊下	B421	埋込	FHT	42	W	×	1	NFM41670Z	φ170	6	LRS1-22	6	
2階	廊下洗面	H201	露出	FL	20	W	×	1	FA21827	670×130	1	LBF3MP/RP-2-06	1	
R階	屋上	A15W	露出	LED	15	W	×	1	NNFW21851	670×130	1	LBF3MP/RP-2-06	1	
		A26W	露出	FL	20	W	×	1	FA21827	1250×125	2	LBF3MP/RP-4-26	2	

別紙2 対象照明器具一覧表

4 姫路市姫路西消防署林田出張所

照明器具設置場所		改修前						改修後		備考
		照明器具仕様						照明器具仕様	台数	
		種類	ランプ	型式	外形寸法 (カタログ値又は実測値)	台数	型式	台数		
1階	外灯	I151	露出	EFD WP 15 W × 1	NF11844	φ200	3	LGW80335K 同等品	3	CDM-T150形1灯相当
		N2501	露出	メタルハイト 250 W × 1	HPJ2M-250	φ175	3	NYT1071NLE9 同等品	3	
			露出	LED - W × -	NNY24390ZLE9	-	2	NYT1071NLE9 同等品	2	
1階	外灯	Q571	露出	FHT 57 W × 1	ライト Y5774ENM	φ115, φ65	1	XY7666TLE9 同等品	1	ガード付
1階	植込	G181	露出	FDL 18 W × 1	YF70581Z	φ220	2	YYY66054KLE1 同等品	2	
1階	ポーチ	M241	埋込	FHT 24 W × 1	FRF8RP-H241	φ165	2	LRS1RP-13	2	
1階	車庫前	M241	埋込	FHT 24 W × 1	FRF8RP-H241	φ165	3	LRS1RP-13	3	ガード付
1階	車庫	D322	露出	HF 32 W × 2	FSR2-322	1225x64	12	XF460KHNL9 同等品	12	
1階	タイヤ倉庫	A321	露出	HF 32 W × 1	FSS9-321	120x1250	1	XF430AHNL9 同等品	1	
1階	乾燥室	A201W	露出	FL 20 W × 1	FSS4MP-201	130x630	1	XLW202AENZLE9 同等品	1	センサー付
1階	防火衣収納室	A321A	露出	HF 32 W × 1	FDS1-FSS9-321	1235x100	4	LDS1-LSS9-4-29	4	
1階	救急消毒室	B322	露出	HF 32 W × 2	FSS9MPA-322	1250x200	3	LSS10H-4-65	3	
1階	通信機械室	A321	露出	HF 32 W × 1	FSS9-321	120x1250	1	XF430AHNL9 同等品	1	センサー付
1階	女子脱衣	K301	露出	FCL 30 W × 1	HW8910K	φ300	1	LGW51704WCF1 同等品	1	
1階	(女子脱衣)		露出	FL 10 W × 1	洗面灯	-	1	残置	1	
1階	女子浴室		埋込	シリカ 40 W × 1	浴室DL	-	1	残置	1	センサー付
1階	女子トイレ	H161	埋込	FHT 16 W × 1	FRS21-H161	φ170	2	XND0669SLE9/LG1 同等品	2	
1階	男子脱衣	K301	露出	FCL 30 W × 1	HW8910K	φ300	2	LGW51704WCF1 同等品	2	
1階	(男子脱衣)		露出	FL 10 W × 1	洗面灯	-	1	残置	1	センサー付
1階	男子浴室	K301	露出	FCL 30 W × 1	HW8910K	φ300	1	LGW51704WCF1 同等品	1	
1階	男子トイレ	H161	埋込	FHT 16 W × 1	FRS21-H161	φ170	3	XND0669SLE9/LG1 同等品	3	
1階	仮眠室	O621	露出	FCL 30 W × 1	HA9621	φ600	8	LGC2113D 同等品	8	センサー付
1階	仮眠室	P0.45	埋込	LED 0.45 W × 1	LBJ70091	-	8	LBJ70071 同等品	8	
1階	廊下	E321A	埋込	HF 32 W × 1	FSS41621A	1250x170	6	XF430PNNLE9 同等品	6	
1階	廊下	H161	埋込	FHT 16 W × 1	FRS21-H161	φ170	2	XND0669SLE9/LG1 同等品	2	センサー付
1階	水防倉庫	A321	露出	HF 32 W × 1	FSS9-321	120x1250	3	XF430AHNL9 同等品	3	
1階	食堂	F322	埋込	HF 32 W × 2	FRS18-322	1250x250	2	XF460VENLE9 同等品	2	
1階	食堂	L201	露出	FL 20 W × 1	HW2641	780x90	1	LGB85038LE1 同等品	1	センサー付
1階	事務室	F322	埋込	HF 32 W × 2	FRS18-322	1250x250	9	XF460VENLE9 同等品	9	
1階	相談室	FRS21	埋込	HF 32 W × 2	FRS18-322	1250x250	2	XF460VENLE9 同等品	2	
M2F	物置	C321	露出	HF 32 W × 1	FSR2-321	1250x65	4	XF430KHNL9 同等品	4	ガード付

別紙2 対象照明器具一覧表

5 姫路市中播消防署夢前出張所

照明器具設置場所			改修前						改修後				備考	
			照明器具仕様						照明器具仕様					
			種類	ランプ	型式			外形寸法 (カタログ値又は実測値)	台数	型式	台数			
1階	玄関	25C	埋込	FL	20	W	×	5	-	□625	1	LRS15-6-58	1	
		E-131	埋込	FDL	13	W	×	1	FRS11-D131	φ170	1	LRS1-08	1	
			埋込	-	-	W	×	-	-	φ165	1	K1-LRS11-2 + リニューアルプレート	1	φ150⇒φ100
		60D	埋込	IL	60	W	×	1	-	□165	1	XND0690SNLE1 同等品	1	
1階	階段	42B	露出	IL	40	W	×	2	-	150x320	1	XLGB81802CE1 同等品	1	
1階	物置	22V	露出	FL	20	W	×	2	-	150x632	2	LSS9-2-15	2	
1階	通信室		埋込	FHF	32	W	×	2	FK42600	325x1273	2	LRS20-4-65	2	
		21VE	露出	FL	20	W	×	1	FF21081	150x632	1	K1-LSS9-2-15	1	非常灯付
		E-131	埋込	FDL	13	W	×	1	FRS11-D131	φ170	1	LRS1-08	1	
1階	便所	41V	露出	FL	40	W	×	1	-	150x1250	1	LSS9-4-30	1	
			露出	FL	20	W	×	1	HW2857EP	63x614	1	LBF3MP/RP-2-06	1	
1階	脱衣所		埋込	-	-	W	×	-	-	φ170	1	LRS1-13	1	
1階	浴室		露出	-	-	W	×	-	-	95x980	1	NNFW41500JLE9 同等品	1	WP
1階	車庫（天井高さ4.2m）	A-321	露出	FHF	32	W	×	1	FSS9-321	128x1250	1	LSS9-4-30	1	
		A-322	露出	FHF	32	W	×	2	FSS9-322	200x1250	2	LSS9-4-65	2	
		A-321B	露出	FHF	32	W	×	1	K1-FSS9-321	128x1250	2	K1-LSS9-4-30	2	非常灯付
		42V	露出	FL	40	W	×	2	FSS4MP-402	230x1270	1	LSS9MP/RP-4-64	1	WP
		G101	露出	IL	100	W	×	1	-	-	2	NNY24106HKLE9 同等品	2	
1階	倉庫（天井高さ4.2m）	41V	露出	FL	40	W	×	1	-	150x1250	1	LSS9-4-30	1	
1階	消毒室	42V	露出	FL	40	W	×	2	FSS4MP-402	230x1270	1	LSS9MP/RP-4-64 + ガード	1	ガード付, WP
		42V	露出	FL	40	W	×	2	FSS4MP-402	230x1270	1	LSS9MP/RP-4-64	1	WP
		C60	露出	IL	60	W	×	1	-	φ140x180	1	LGW85014SF 同等品	1	WP
		F-13B	埋込	ハロゲン	13	W	×	1	K1-LRS4-JE13	φ120	1	K1-LRS11-2	1	
1階	外壁	100H	露出	ハイビーム	100	W	×	1	-	-	1	NNY24106HKLE9 同等品	1	WP
		20B2	露出	FL	20	W	×	1	-	90x412	1	LBF3MP/RP-2-06	1	WP
2F	階段		露出	-	-	W	×	-	-	150x632	1	K1-LSS9-2-15	1	非常灯付
			露出	-	-	W	×	-	-	φ120x200	1	LGW85014SF 同等品	1	
			露出	FL	20	W	×	1	-	150x632	1	LSS9-2-15	1	
			露出	-	-	W	×	-	-	64x657	1	NNCF22115JLE9 同等品	1	非常灯付
2F	廊下		埋込	FDL	13	W	×	1	FRS11-D131	φ170	2	LRS1-08	2	
			露出	FL	20	W	×	1	-	150x632	2	LSS9-2-15	2	
			露出	FL	20	W	×	1	FF21081	150x632	1	K1-LSS9-2-15	1	非常灯付
2F	物入		露出	FL	40	W	×	1	-	150x1250	1	LSS9-4-30	1	
2F	仮眠室		露出	FL	40	W	×	2	FSS4MP-402	230x1270	2	LSS10-4-65	2	
			露出	FL	40	W	×	1	-	150x1250	2	LSS9-4-30	2	
			露出	FL	20	W	×	1	FF21081	150x632	1	K1-LSS9-2-15	1	非常灯付
			埋込	-	-	W	×	-	-	φ120	2	LRS1-05	2	
2F	和室		露出	LED	-	W	×	-	HCD A0658-X	φ400	1	LGB12625LE1 同等品	1	
2F	食堂		露出	FL	40	W	×	2	FSS4MP-402	230x1270	2	LSS10-4-65	2	
		E-131	埋込	FDL	13	W	×	1	FRS11-D131	φ170	1	LRS1-08	1	
			埋込	-	-	W	×	-	-	φ165	1	K1-LRS11-2 + リニューアルプレート	1	φ150⇒φ100
2F	便所		露出	FL	40	W	×	1	-	150x1250	1	LSS9-4-30	1	
		E-131	埋込	FDL	13	W	×	1	FRS11-D131	φ170	1	LRS1-08	1	
			露出	FL	20	W	×	1	HW2857EP	64x615	2	LBF3MP/RP-2-06	2	
2F	更衣室		露出	FL	40	W	×	1	-	150x1250	1	LSS9-4-30	1	
2F	書庫・物入		露出	FL	40	W	×	1	-	150x1250	1	LSS9-4-30	1	
2F	事務室		埋込	-	-	W	×	-	-	330x1260	12	XFX460VHNLE9 同等品	12	4連結×3
		E-131	埋込	FDL	13	W	×	1	FRS11-D131	φ170	2	LRS1-08	2	

別紙2 対象照明器具一覧表

5 姫路市中播消防署夢前出張所

照明器具設置場所		改修前										改修後				備考
		照明器具仕様										照明器具仕様				
		種類	ランプ					型式	外形寸法 (カタログ値又は実測値)	台数	型式	台数				
RF	階段	C322	露出	FHF	32	W	×	2	FSL2V1-322 PH	233x1260	2	LSS6-4-65	2		φ150⇒φ100	
		埋込	-	-	W	×	-	-	φ165	1	K1-LRS11-2 + リニューアルプレート	1				
		露出	-	-	W	×	-	-	150x632	1	K1-LSS9-2-15	1		非常灯付		
	屋上	D-400W	露出	FL	20	W	×	1	-	150x632	1	LSS9-2-15	1			
			露出	-	-	W	×	-	-	115x680	1	LBF3MP/RP-2-06	1			
			露出	-	400	W	×	1	HPJ1W-400 (M・NH)	-	3	NYS15340KLE9 同等品	3			
屋外	倉庫		露出	LED	-	W	×	-	-	220x370	3	NNY20493LE1 同等品	3		ガード付	
			露出	FHF	32	W	×	2	-	230x1270	1	LSS9-4-65 + ガード	1			
			露出	HF	300	W	×	1	-	ボール径φ89.1	1	XYG2624NLE9 同等品	1			
	外灯		露出	-	-	W	×	-	-	-	2	NYS15040KLE7 同等品	2		既設水平架台に取付け	

6 消防訓練施設

照明器具設置場所		改修前							改修後		備考			
		照明器具仕様							照明器具仕様					
			種類	ランプ			型式	外形寸法 (カタログ値又は実測値)	台数	型式		台数		
A 塔 1 F	事務室	A322	露出	FHF	32	W	×	2	FSR2-322	1225×150	8	LSS1-4-65	8	
A 塔 1 F	階段	C321	露出	FHF	32	W	×	1	FSR2RP-321	1240×170	4	LSS1MP/RP-4-30	4	
A 塔 2 F	事務室	A322	露出	FHF	32	W	×	2	FSR2-322		6	LSS1-4-65	6	
A 塔 2 F	階段	C321	露出	FHF	32	W	×	1	FSR2RP-321		2	LSS1MP/RP-4-30	2	
A 塔 3 F	訓練スペース	B322GN	露出	FHF	32	W	×	2	FSR2RP-322+SUSガー ド付	1225×150	4	LSS1MP/RP-4-46	4	SUSガード付
A 塔 3 F	訓練スペース	F1000	露出	HF	1000	W	×	1	HPJW-1K		1	LPJ1W-500	1	
B 塔 1 F	倉庫	D321G	露出	FHF	32	W	×	1	FSR2-321+SUSガー ド付	1250×150	10	LSS1-4-23	10	
B 塔 1 F	階段	C321	露出	FHF	32	W	×	1	FSR2RP-321		1	LSS1MP/RP-4-30	1	
B 塔 2 F	訓練スペース	B322GN	露出	FHF	32	W	×	2	FSR2RP-322+SUSガー ド付		8	LSS1MP/RP-4-46	8	SUSガード付
B 塔 2 F	階段	C321	露出	FHF	32	W	×	1	FSR2RP-321		2	LSS1MP/RP-4-30	2	
B 塔 3 F	訓練スペース	B322GN	露出	FHF	32	W	×	2	FSR2RP-322+SUSガー ド付		5	LSS1MP/RP-4-46	5	SUSガード付
B 塔 3 F	訓練スペース	F1000	露出	HF	1000	W	×	1	HPJW-1K		1	LPJ1W-500	1	
C 塔 1 F	屋内訓練室	B322GN	露出	FHF	32	W	×	2	FSR2RP-322+SUSガー ド付		6	LSS1MP/RP-4-46	6	SUSガード付
C 塔 1 F	階段	E321	露出	FHF	32	W	×	1	FSS9-321		1	LSS9-4-23	1	
C 塔 2 F	屋内訓練室	B322GN	露出	FHF	32	W	×	2	FSR2RP-322+SUSガー ド付		6	LSS1MP/RP-4-46	6	SUSガード付
C 塔 2 F	階段	E321	露出	FHF	32	W	×	1	FSS9-321		2	LSS9-4-23	2	
C 塔 3 F	屋内訓練室	B322GN	露出	FHF	32	W	×	2	FSR2RP-322+SUSガー ド付		3	LSS1MP/RP-4-46	3	SUSガード付
C 塔 3 F	屋内訓練室	F1000	露出	HF	1000	W	×	1	HPJW-1K		1	LPJ1W-500	1	
C 塔 3 F	階段	E321	露出	FHF	32	W	×	1	FSS9-321		2	LSS9-4-23	2	
A 塔北倉庫	倉庫	A322	露出	FHF	32	W	×	2	FSR2-322		1	LSS1-4-65	1	

別紙2 対象照明器具一覧表

7 姫路市中播消防署香寺出張所

照明器具設置場所			改修前							改修後		備考		
			照明器具仕様							照明器具仕様				
			種類	ランプ			型式	外形寸法 (カタログ値又は実測値)	台数	型式	台数			
屋外	投光器	P	露出	MF	400	W	×	1	YA54739	390x345	3	NYS15371K 同等品	3	
屋外	外灯	S	露出	MF	250	W	×	1	-	φ114	4	NNY22360 同等品	4	
屋外	外部	J	露出	LDS	40	W	×	1	LGWC86467B	□115x155	2	LGWC80360 同等品	2	センサー付
屋外	車庫前	H	露出	FHT	42	W	×	1	NFMX41506B	φ210	4	LGW51785 同等品	4	
屋外	ポーチ	H	露出	FHT	42	W	×	1	NFMX41506B	φ210	2	LGW51785 同等品	2	
屋外	ポーチ	J	露出	LDS	40	W	×	1	LGWC86467B	□115x155	1	LGWC80360 同等品	1	
1階	玄関	R	露出	FHP	32	W	×	3	NHU33565A	□570	1	XLX160AKN 同等品	1	
1階	事務室	C	埋込	FHF	32	W	×	2	FRS15L3V3-322 PK	1260x245	6	XLX465EENT 同等品	6	
1階	相談室	R	露出	FHP	32	W	×	3	NHU33565A	□570	2	XLX160AKN 同等品	2	
1階	食堂	E	埋込	FHP	32	W	×	3	FRL12-P323	□470	4	XL373LWV 同等品	4	
1階	乾燥室	A	露出	FHF	32	W	×	1	FSS9-321 PH	1230x100	1	XLX439NEN 同等品	1	
1階	防火衣室	A	露出	FHF	32	W	×	1	FSS9-321 PH	1230x100	2	XLX439NEN 同等品	2	
1階	男子便所	G	埋込	FHT	24	W	×	1	FRS21-H241	φ165	1	LRS1-13	1	
1階	男子便所	GS	埋込	FHT	24	W	×	1	FRS2-FRS21-H241	φ170	1	LDS2-LRS1-13	1	
1階	男子浴室	L	露出	FCL	30	W	×	1	HW8940KC	φ320	2	LGW51706W 同等品	2	
1階	仮眠室	F	露出	FCL	32	W	×	1	HA9621	φ600	8	LCG2113D 同等品	8	
1階	仮眠室	K	埋込	LED	0.45	W	×	1	LBJ70091		8	LBJ70071 同等品	8	足元灯 LED
1階	女子UB	L	露出	FCL	30	W	×	1	HW8940KC	φ320	1	LGW51706W 同等品	1	
1階	廊下	I	埋込	FHT	42	W	×	1	FRS21-H421	φ170	8	XND2067SL 同等品	8	
1階	男子脱衣室	M	露出	FCL	30	W	×	1	HW8950KC	φ330	1	LGW51706W 同等品	1	
1階	手洗い	N	露出	FL	20	W	×	1	HW2620CEL	620x60	2	XF210AEN 同等品	2	
1階	男子便所	N	露出	FL	20	W	×	1	HW2620CEL	620x60	1	XF210AEN 同等品	1	
1階	女子便所	G	埋込	FHT	24	W	×	1	FRS21-H241	φ165	1	LRS1-13	1	
1階	男子脱衣室	N	露出	FL	20	W	×	1	HW2620CEL	620x60	1	XF210AEN 同等品	1	
1階	女子脱衣室	N	露出	FL	20	W	×	1	HW2620CEL	620x60	1	XF210AEN 同等品	1	
1階	水防倉庫	A	露出	FHF	32	W	×	1	FSS9-321 PH	1230x100	1	XLX439NEN 同等品	1	
1階	消毒室	B	露出	FHF	32	W	×	2	FSS9MP-322 PH	1260x205	2	XLW452DENZ 同等品	2	
屋上	水防倉庫吹抜	A	露出	FHF	32	W	×	1	FSS9-321 PH	1230x100	1	XLX439NEN 同等品	1	
屋上	物置A	A	露出	FHF	32	W	×	1	FSS9-321 PH	1230x100	1	XLX439NEN 同等品	1	
屋上	物置B	A	露出	FHF	32	W	×	1	FSS9-321 PH	1230x100	1	XLX439NEN 同等品	1	
屋上	車庫吹抜	D	露出	FHF	32	W	×	2	FSR-322 PH	1230x150	9	XLX460KEN 同等品	9	
屋上	車庫吹抜	O	露出	JD	250	W	×	1	NL84180K	φ220	4	NYS15271K 同等品	4	
屋上	車庫吹抜	Q	露出	JD	30	W	×	1	K1-ISS4-JE30	φ155	2	K1-LSS11-3	2	

8 姫路市姫路東消防署豊出張所

照明器具設置場所			改修前							改修後		備考		
			照明器具仕様							照明器具仕様				
			種類	ランプ	型式		外形寸法 (カタログ値又は実測値)	台数	型式	台数				
1階	事務室	E322	埋込	HF	32	W	×	2	FRS26-322	250x1250	5	LRS3-4-65	5	
			埋込	LED	-	W	×	-	NNLK42742-RZV	250x1250	1	LRS3-4-65	1	
1階	食堂	A321	露出	HF	32	W	×	1	FSS9-321	120x1250	1	LSS9-4-30	1	
		C322	露出	HF	32	W	×	2	FSS9-322	200x1250	2	LSS9-4-65	2	
		LLED	露出	LED	15	W	×	1	LGB52091	127x563	1	LSEB7102 LE1 同等品	1	
1階	便所	FLED	埋込	LED	11	W	×	1	NF21786Z	φ170	1	LRS1-08	1	
1階	洗面	A321	露出	HF	32	W	×	1	FSS9-321	120x1250	1	LSS9-4-30	1	
1階	脱衣	HLED	露出	LED	11.2	W	×	1	LGB85017	φ170x185	1	LGW85017U 同等品	1	WP
1階	風呂場		露出	-	-	W	×	-	-	φ220	2	改修不要	-	
1階	仮眠室	GLED	露出	LED	45	W	×	1	LGBZ1206K	φ500	6	LGC3113D 同等品	6	
		MLED	露出	LED	0.7	W	×	1	LBJ70071	70x120	4	LBJ70071 同等品	4	
1階	更衣室	A321	露出	HF	32	W	×	1	FSS9-321	120x1250	2	LSS9-4-30	2	
1階	倉庫	B321	露出	HF	32	W	×	1	FRS2-321	150x1228	2	LSS9-4-30	2	
1階	車庫	D322	露出	HF	32	W	×	2	FRS2-322	150x1228	6	LSS9-4-65	6	
1階	ポーチ	ILED	埋込	LED	7.2	W	×	1	LGW71629	φ111	2	XNW1031WNLE9 同等品	2	WP
		OLED	露出	LED	2.5	W	×	1	NNF20242	φ200x230	1	NNF20293Z 同等品	1	WP
1階	車庫外灯	JLED	露出	LED	11	W	×	1	LGW45030B	φ114	2	NNY24106HKLE9 同等品	2	WP
1階	駐車場外灯	NLED	露出	LED	64	W	×	1	NNY24540K	-	1	NYS15141KLE9 同等品	1	
1階	食堂外灯	JLED	露出	LED	11	W	×	1	LGW45030B	φ114	1	NNY24106HKLE9 同等品	1	
1階	水防倉庫	B321	露出	HF	32	W	×	1	FRS2-321	150x1228	1	LSS9-4-30	1	
1階	消毒室		埋込	HF	32	W	×	2	-	240x1270	4	LRS3-4-65	4	WP
			露出	-	-	W	×	-	-	100x650	1	LSEB7102 LE1 同等品	1	
			露出	-	-	W	×	-	-	150x313	1	LBF3MP/RP-2-06	1	WP

別紙 3 各施設電気図面

1 姫路市姫路西消防署

照明器具姿図（参考）					
A		B		C	
A-321		B-554		C-21	
FRS15-321		FRL5A-P554		FL20W *1	
D		E		F	
				保守率0.75	
D-181W		E-4323		F-13E	
F18Wツイン2 *1		FC40W+32W+30W		K1-IRS4-J13	
G		H		I	
G-21		H-401		I-40W	
FSS4-201		FPR1-401		IL40W*1	
G-321					
FSS9-321					
				W：防湿・防雨型 E：カドニカ内蔵型 A：ステンレス製	

上記照明器具の品番は参考とし、同等品以上とする

弱電機器姿図 (参考)					
① 天井埋込スピーカー		② 壁掛型スピーカ (ATT付)			
スピーカーユニット 10cmダイナミック型 定格入力 3W 出力音圧レベル 92dB/W (1m) 周波数特性 100~18,000Hz 入力インピーダンス 3,3kΩ (3W), 10kΩ (1W) 仕上 パネル: ビュッポホワイトアルミパンチング その他		定格入力 3W 出力音圧レベル 92dB/W (1m) 周波数特性 150Hz~13kHz スピーカ種類 全周波数 仕上 ケース: 木製 ライトグレー その他 ジャーネット: ライトグレー			
③ 玄関子機		④ インターホン親機		⑤ インターホン増設親機	
IF-DA		IE-1G		IEH-1C	
形状 壁掛形 (JIS1標準スイッチボックス) 材質 樹脂		電源電圧 AC100V 形状 壁掛形 (JIS1標準スイッチボックス) 材質 樹脂		形状 壁掛形 (JIS1標準スイッチボックス) 材質 樹脂	
⑥ コントローラ		⑦ 小型電子サイレン		⑧ 電子サイレン	
C-506		AS-11CW		EA7110	
電源電圧 AC100V 受付け時間 300ms以上 入力受付け機能 1kΩ以下 消費電力 50W 外部用リモコン機能 3線用キー・スイッチ、カードスイッチにて使用可能 動作温度範囲 有 (電・不変温度範囲) 質量 約7kg 使用温度範囲 -15~55℃ 外形 壁掛メッキ鋼板		電源電圧 DC12V~DC24V 消費電力 10mA 設置場所 屋内 質量 125g 音量 90dB 使用温度範囲 -30~55℃		電源電圧 AC・DC12V 音量 100dB以上 質量 700g 使用温度範囲 -20~50℃	
⑨ 赤外線センサー		⑩ 小型赤外線センサー		⑪ 解除スイッチ	
PB-IN-50HF		BX-100PLUS		CSW-530-2 CSB-515	
検出方式 近赤外線ビーム遮断方式 検出速度 50ms以上~700ms以下 電源電圧 DC10V~DC30V 監視表示灯 赤色表示灯 (受光部) 監視表示灯: 赤色 消灯表示灯 赤色表示灯 (受光部) 消灯表示灯: 赤色 使用温度範囲 -25~60℃					

上記弱電機器の品番は参考とし、同等品以上とする

CORRECTION

REMARK

ADJUSTMENT
NO.
DRAWING
NO. E-5
DATE

姫路西消防署

耐震改修 (電気) 工事

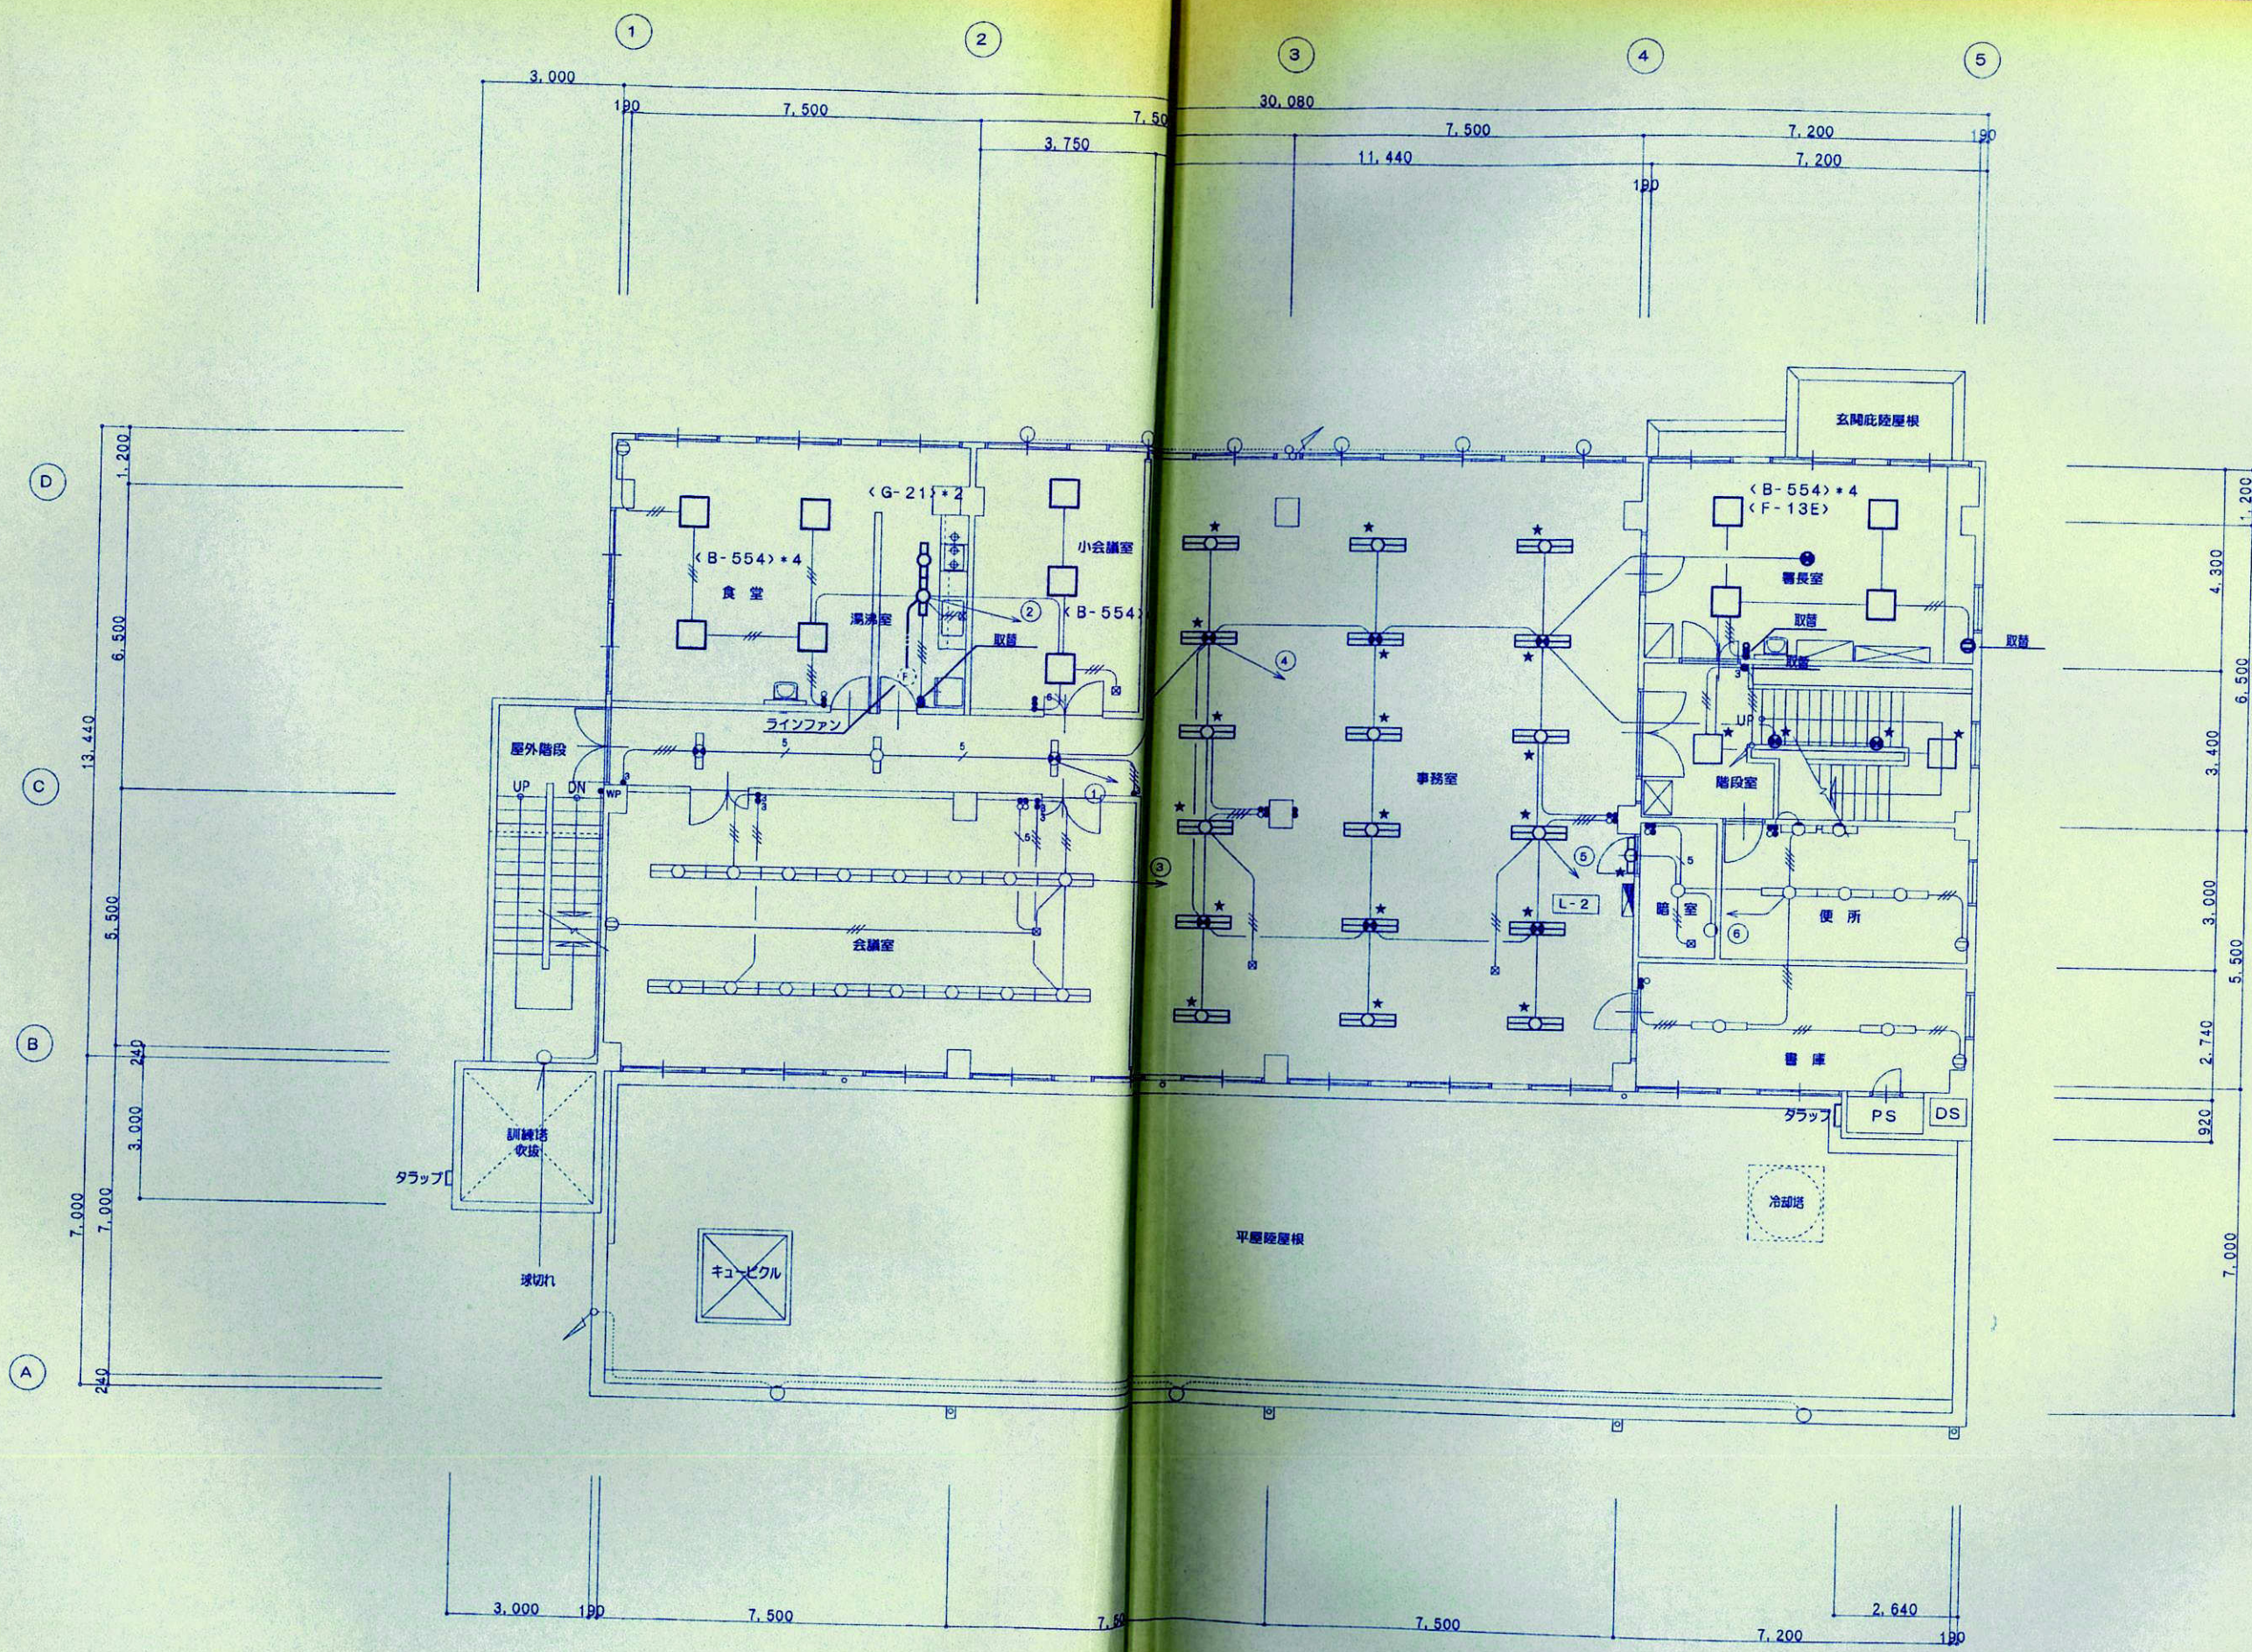
HEAD

CHECK

CHIEF




DRAWING


照明器具姿図・弱電機器姿図



2階平面図 1/100

CORRECTION	REMARK	ADJUSTMENT NO. DRAWING NO. E-7 DATE	姫路西消防署 耐震改修(電気)工事 2階電灯設備図	HEAD CHECK CHIEF DRAWING	1/100
-------------------	---------------	--	--------------------------------------	---------------------------------	--------------

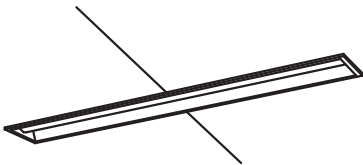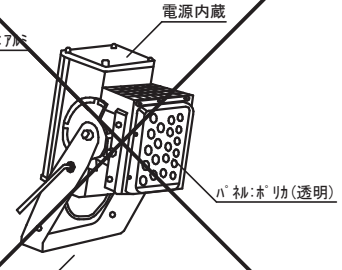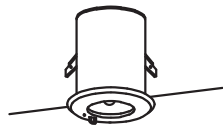A 1 7	L E D ダウンライト ●非調光 / ○調光	B 4 5	L E D 埋込下面開放 ●非調光 / ○調光	C 2 2	L E D 直付 ●非調光 / ○調光																											
開口寸法：φ150  L R S 1－1 9 0 0 L M		開口寸法：150×1235  L R S 6－6 6 0 0 L M (H f 32W×2灯/PH相当)		 L S S 9－3 2 0 0 L M (H f 32W×1灯/PH相当)																												
D 2 0-W (1,470Lm)	L E D ウォールライト 防湿・防雨型	F 1 7 0-W (18,000Lm)	L E D 投光器 防湿・防雨型 ●非調光 / ○調光																													
(将来対応)  NN F S 2 1 8 5 2 L E 9 相当品以上 (H f 16W×1灯相当)		(将来対応)  NN Y 2 4 6 0 7 L F 9 相当品以上 (M F 400W×1灯相当)																														
a 1 3	L E D 非常灯 電池内蔵型																															
開口寸法：φ100  K 1－L R S 1 1－2 <table border="1"><thead><tr><th>器具取付高さ (m)</th><th>2.1</th><th>2.4</th><th>2.6</th><th>3.0</th></tr></thead><tbody><tr><td>単体配置</td><td></td><td>4.2</td><td>4.6</td><td>4.7</td><td>4.9</td></tr><tr><td>直線配置</td><td></td><td>9.3</td><td>10.2</td><td>10.8</td><td>11.9</td></tr><tr><td>四角配置</td><td></td><td>7.4</td><td>8.2</td><td>8.7</td><td>9.6</td></tr></tbody></table> 評定番号 D-LALH-41		器具取付高さ (m)	2.1	2.4	2.6	3.0	単体配置		4.2	4.6	4.7	4.9	直線配置		9.3	10.2	10.8	11.9	四角配置		7.4	8.2	8.7	9.6								
器具取付高さ (m)	2.1	2.4	2.6	3.0																												
単体配置		4.2	4.6	4.7	4.9																											
直線配置		9.3	10.2	10.8	11.9																											
四角配置		7.4	8.2	8.7	9.6																											

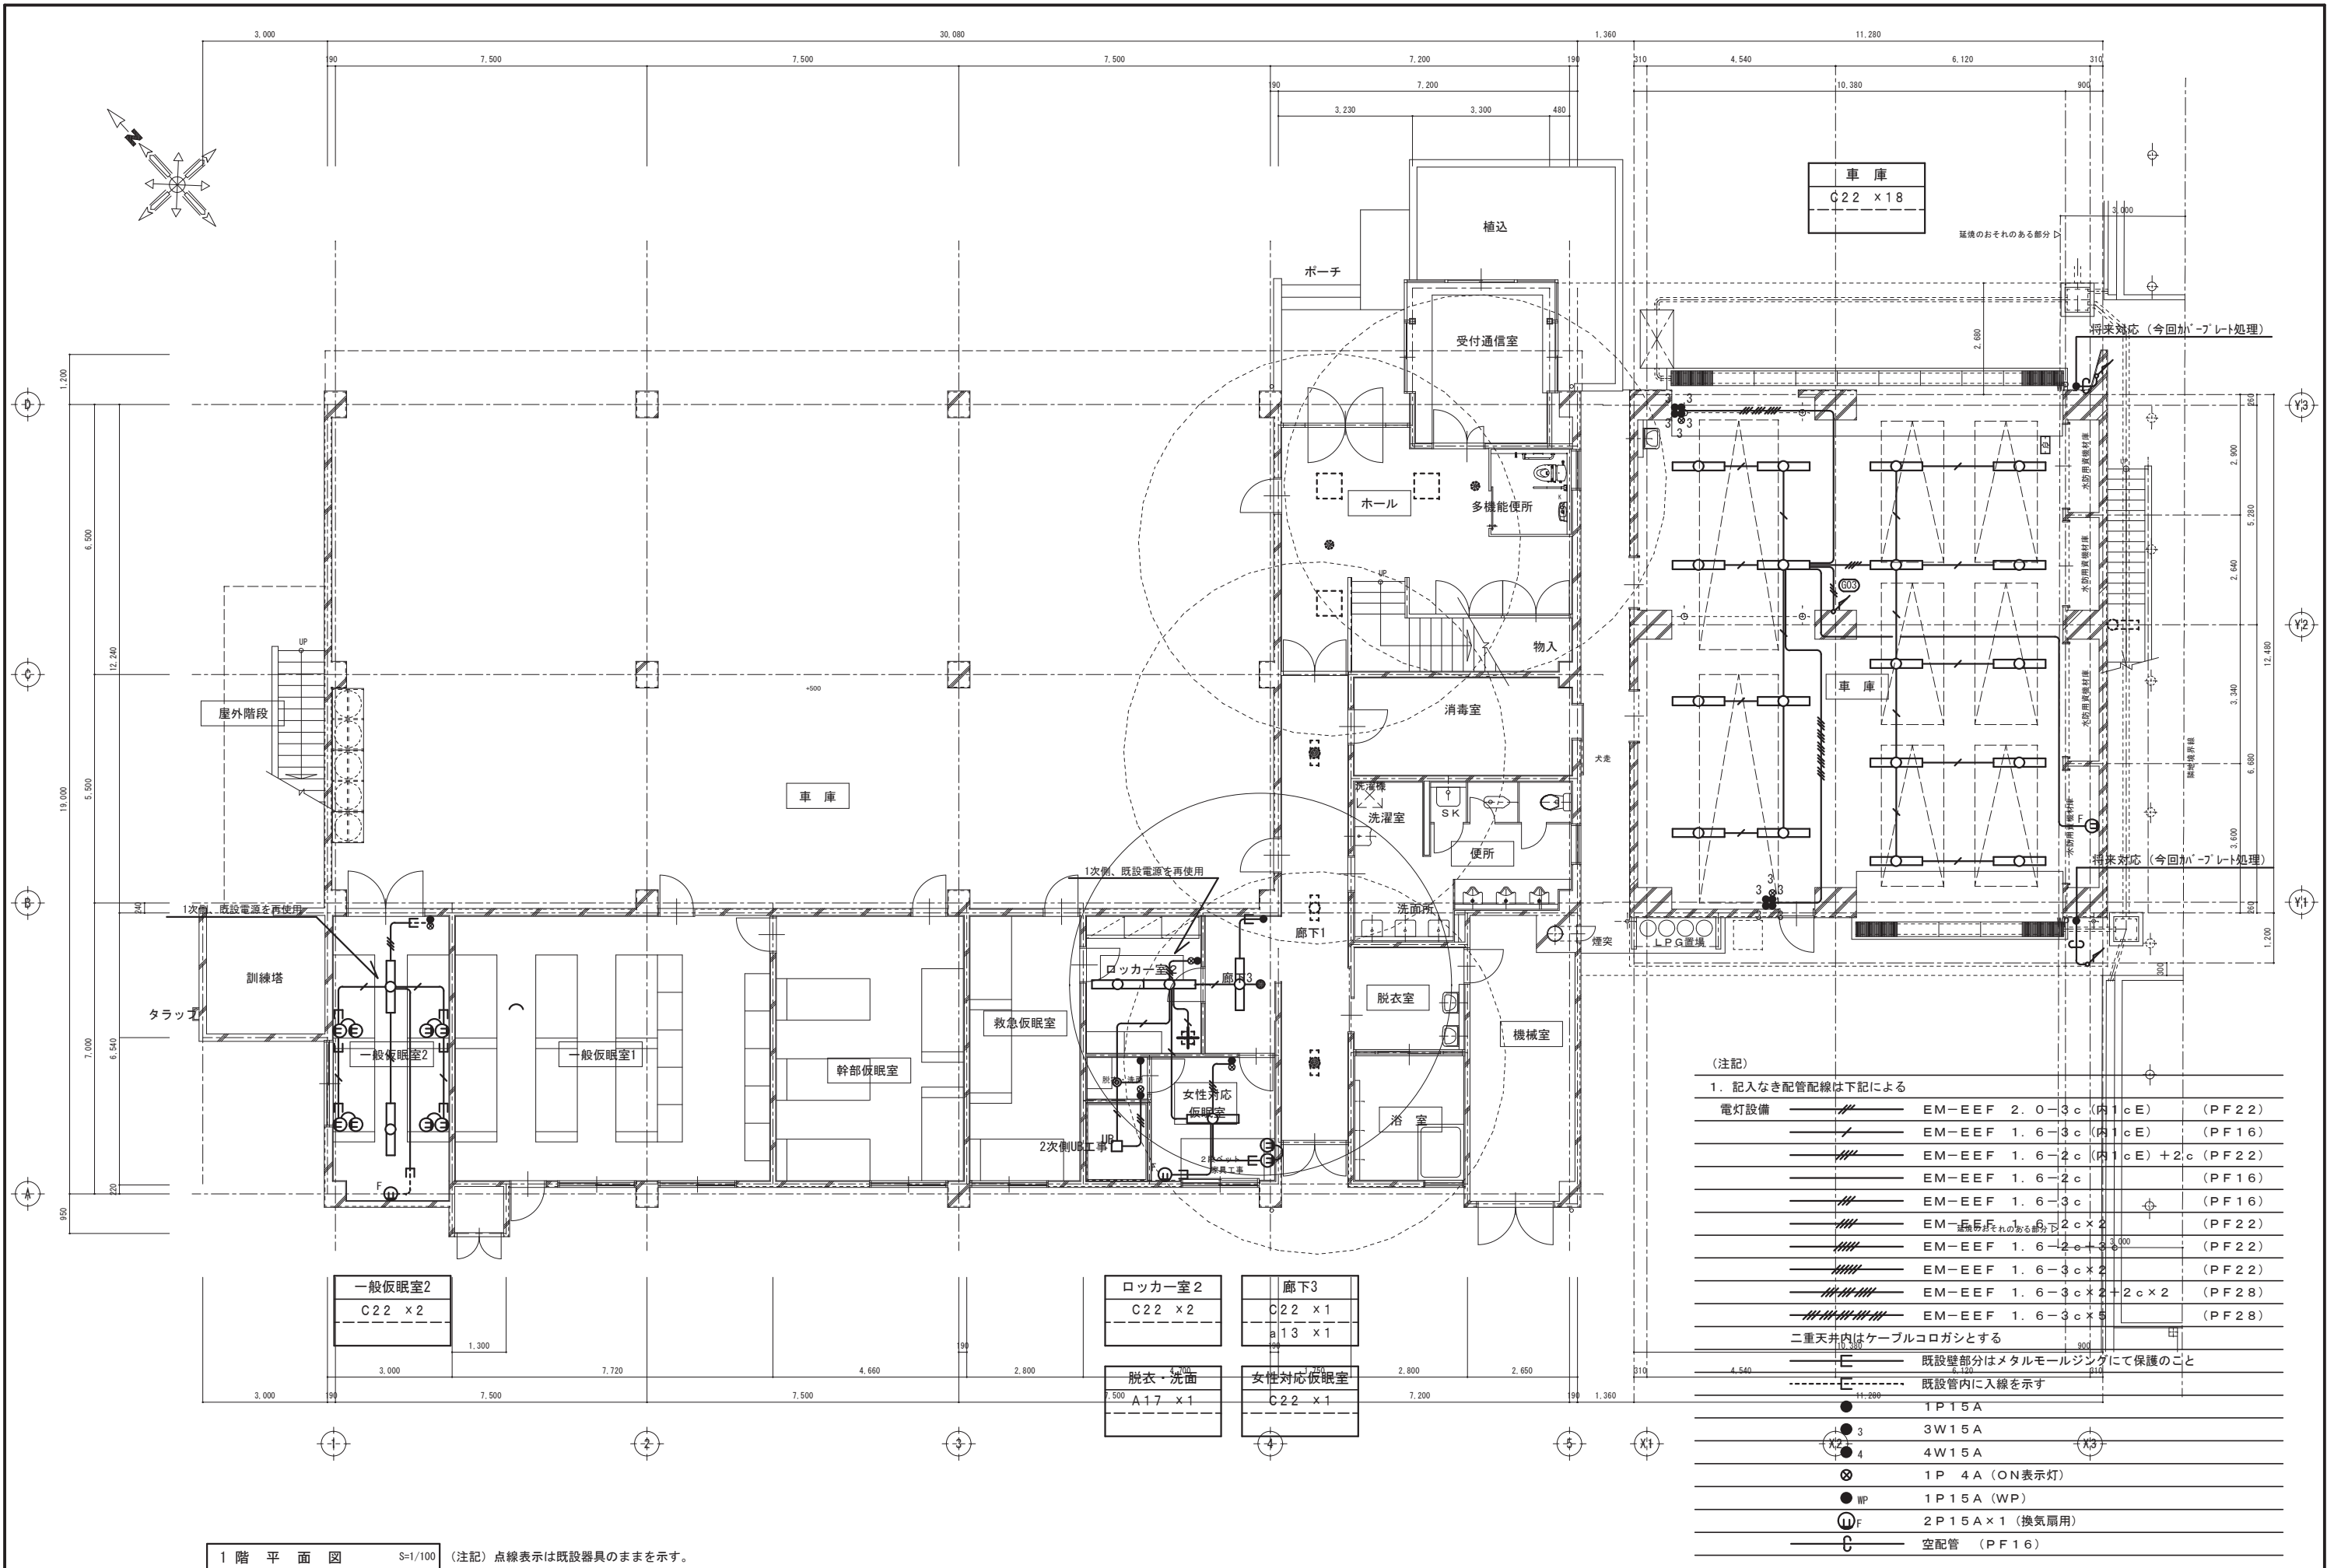


1 階 平 面 図 S=1/100 (注記) 点線表示は既設器具のままを示す。

(注記)			
1. 記入なき配管配線は下記による			
電灯設備	EM-EEF	2. 0-3c (内1cE)	(PF22)
	EM-EEF	1. 6-3c (内1cE)	(PF16)
	EM-EEF	1. 6-2c (内1cE) + 2c	(PF22)
	EM-EEF	1. 6-2c	(PF16)
	EM-EEF	1. 6-3c	(PF16)
	EM-EEF	1. 6-2c × 2	(PF22)
	EM-EEF	1. 6-2c × 3	(PF22)
	EM-EEF	1. 6-3c × 2	(PF22)
	EM-EEF	1. 6-3c × 2 + 2c × 2	(PF28)
	EM-EEF	1. 6-3c × 5	(PF28)
二重天井内はケーブルコロガシとする			
既設壁部分はメタルモールジングにて保護のごと			
既設管内に入線を示す			
	●	1P15A	
	●	3W15A	
	●	4W15A	
	⊗	1P 4A (ON表示灯)	
	●	1P15A (WP)	
	⊕	2P15A × 1 (換気扇用)	
	—C—	空配管 (PF16)	

2 姫路市飾磨消防署白浜分署

照明器具装 置

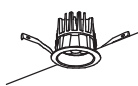※：GAC回路はシール貼り付

A322	FHF32W×2	FRS15L3V-322PH	B321	FHF32W×1	FRS27-321PH	C322	FHP23W×2	NHU22765A	D323	FHP32W×3	FL12-P323	E323	FHP32W×3	和風調光XNHX321A
			B322	FHF32W×2	FRS27-322PH									
トイレ呼出し機器案内

CN3

埋込形表示器

9-30(1)

電源電圧	DC12V (電源アダプタから供給)
形 状	露出形
材 質	ステンレスヘアライン仕上げ
添 載	3燈
表示方式	順接プッシュ音と表示点灯付

プザー付露下灯

NR-BZLA-27

形 状	埋込形 (JIS1個用スイッチボックス)
材 質	樹脂
表示灯	赤色
プザー	赤色
寸 法	
寸 法	
寸 法	

復旧ボタン

NR-BZLA-C

形 状	埋込形 (JIS1個用スイッチボックス)
材 質	不銹鋼
寸 法	
寸 法	
寸 法	
寸 法	

トイレ用押ボタン

NR-B7HW


材 質	プレート：抗菌ABS樹脂
取 付 方 法	埋込形 (JIS1コ形スイッチボックス)
寸 法	(カバー付) に適合
取 付 方 式	呼出押ボタン・ノンロック式
寸 法	
寸 法	


ひも付トイレ用押ボタン

NR-B7HW

材 質	プレート：抗菌ABS樹脂
取 付 方 法	埋込形 (JIS1コ形スイッチボックス)
寸 法	(カバー付) に適合
取 付 方 式	呼出押ボタン・ノンロック式
寸 法	
寸 法	










































































































































































































































































Memo										飾磨消防署白浜分署新築（電気）工事																			
L																													
I																													
F																													
S																													
SCALE										DATE										検印									

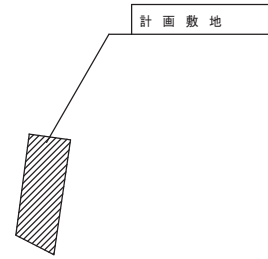
[illegible][illegible]

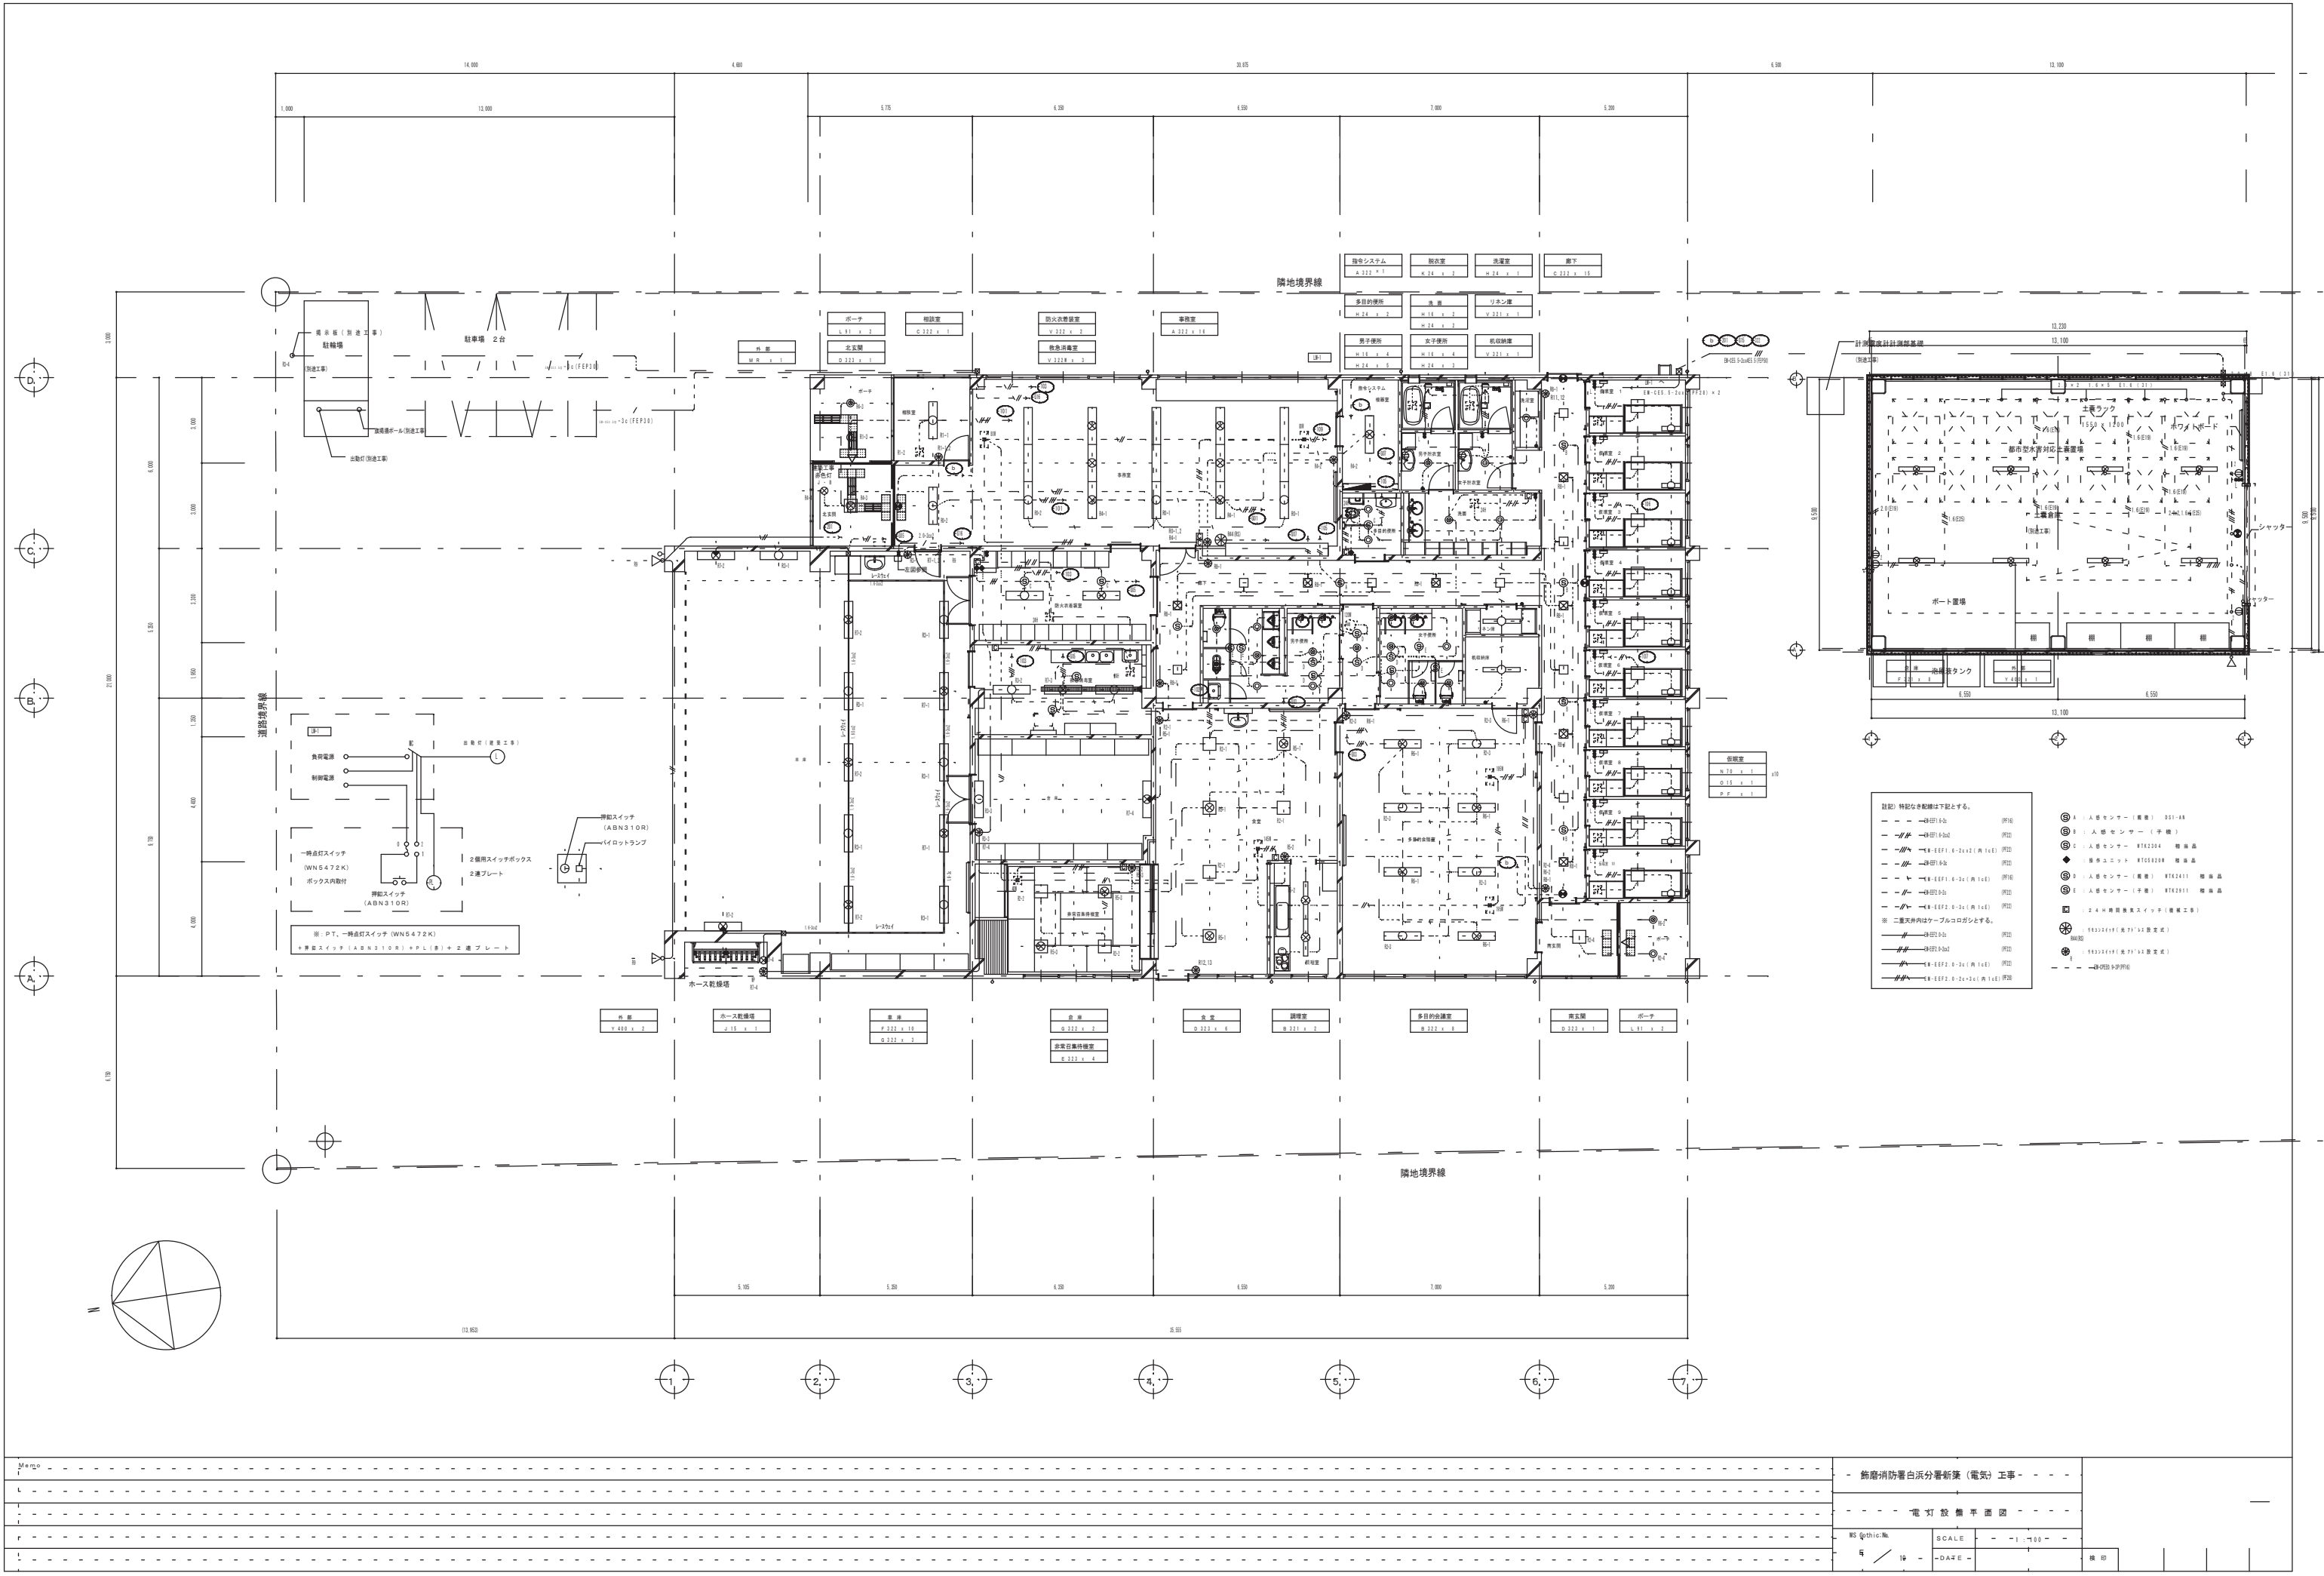

M 100		飾磨消防署白浜分署新築（電気）工事	
L		電 灯 設 備 平 面 図	
F		NS @10c.0m	SCALE 1:100
		DATE	機 印

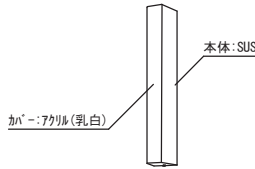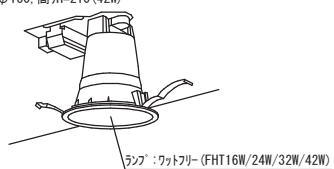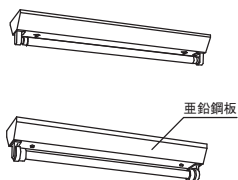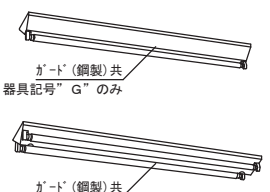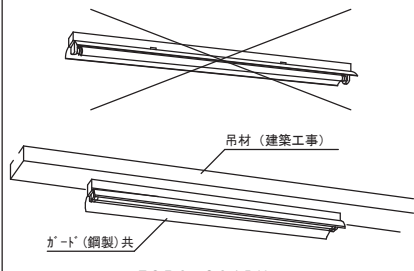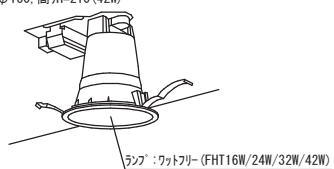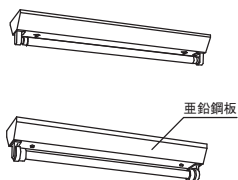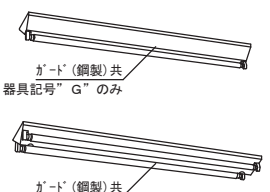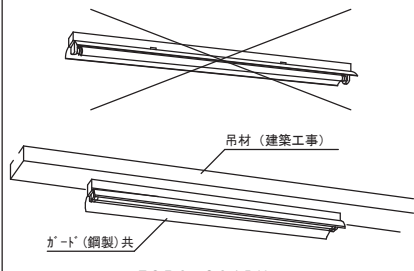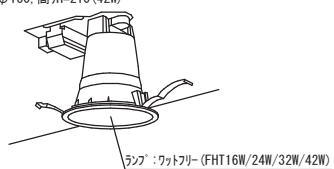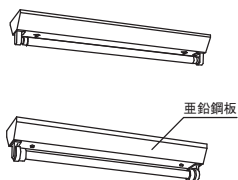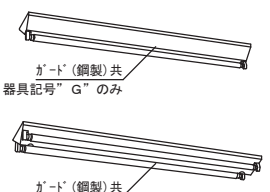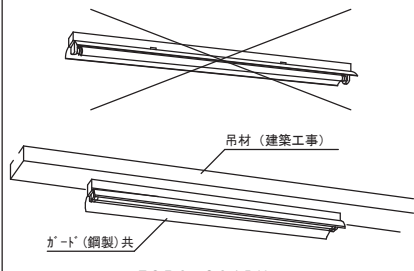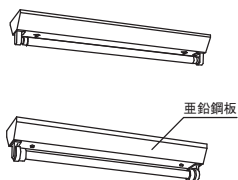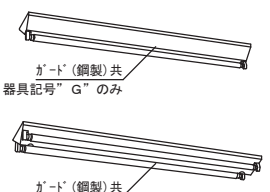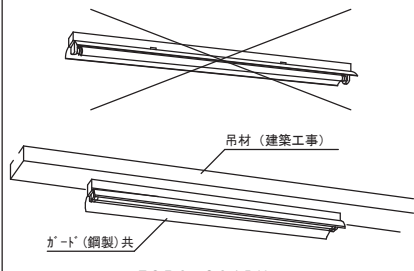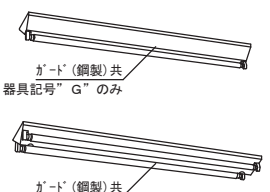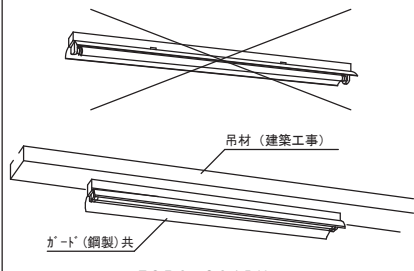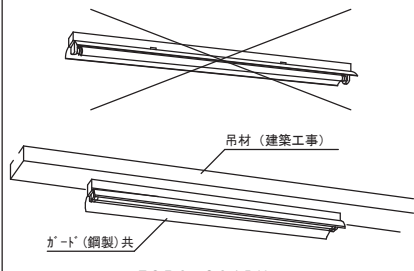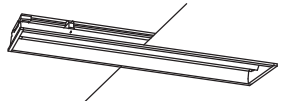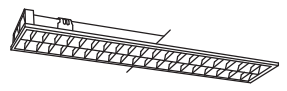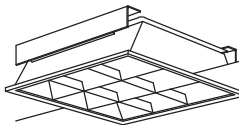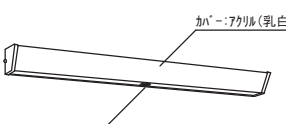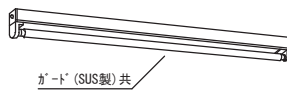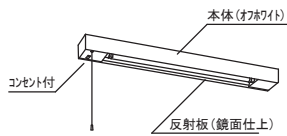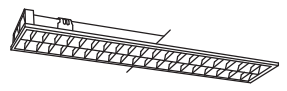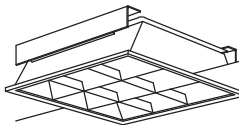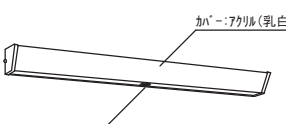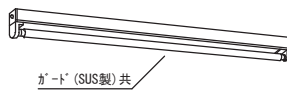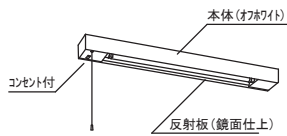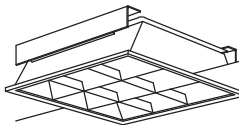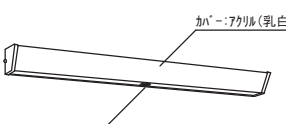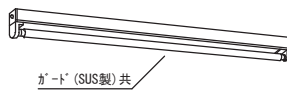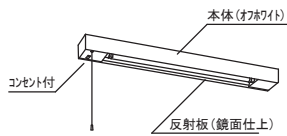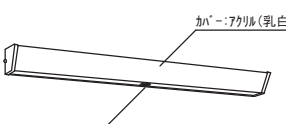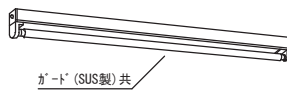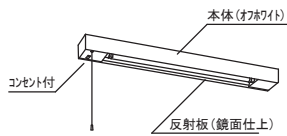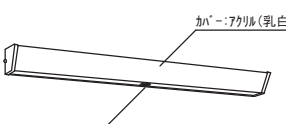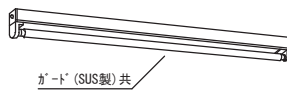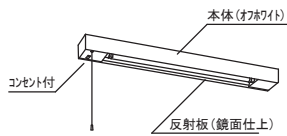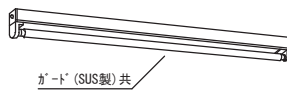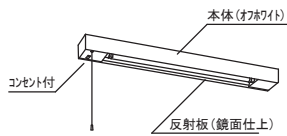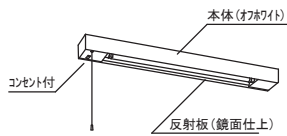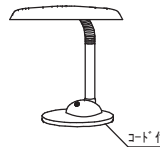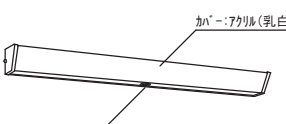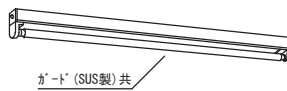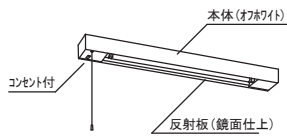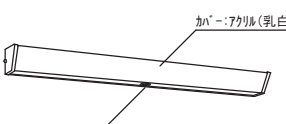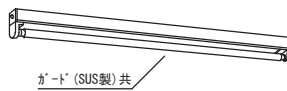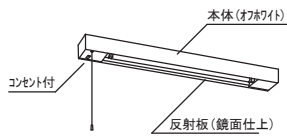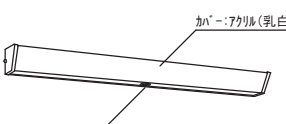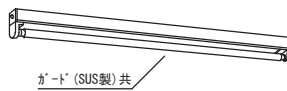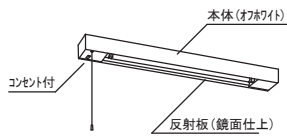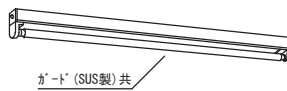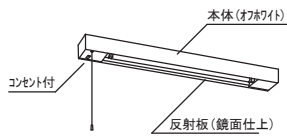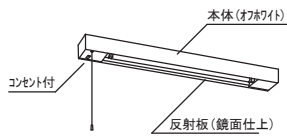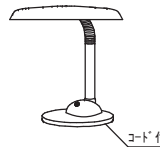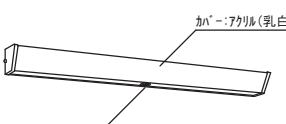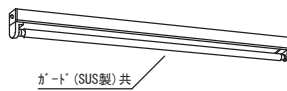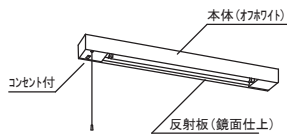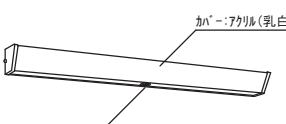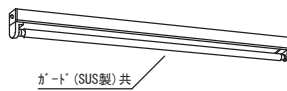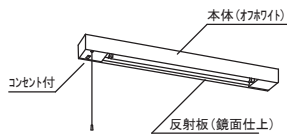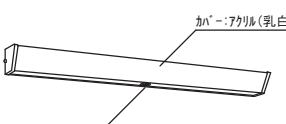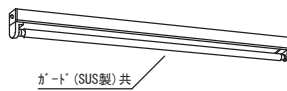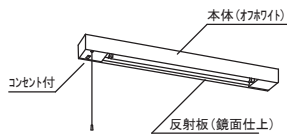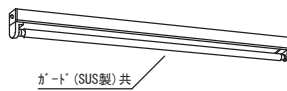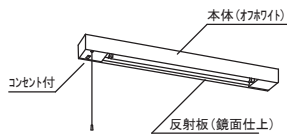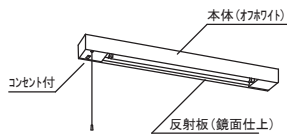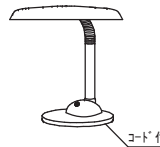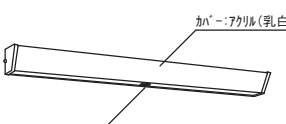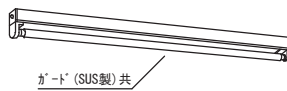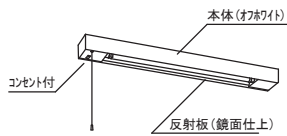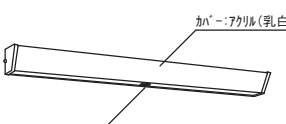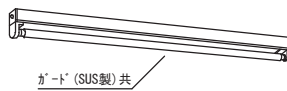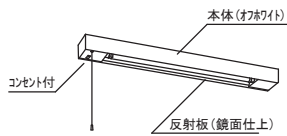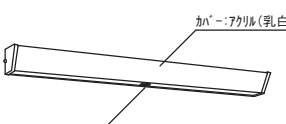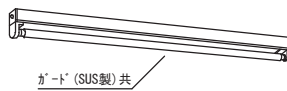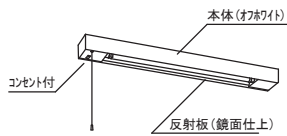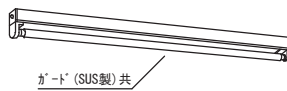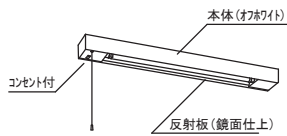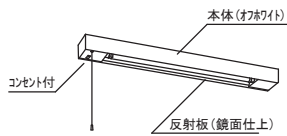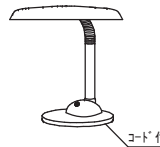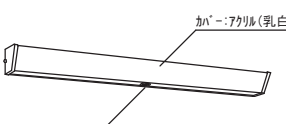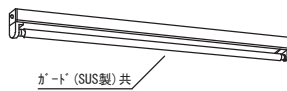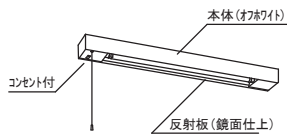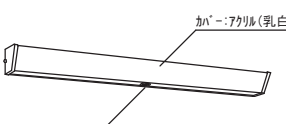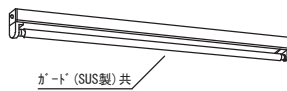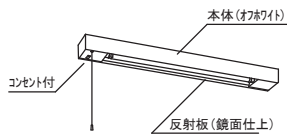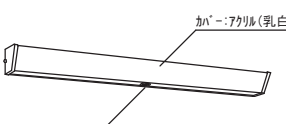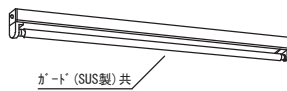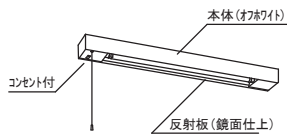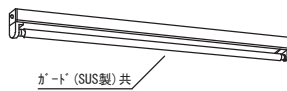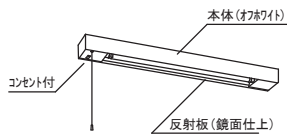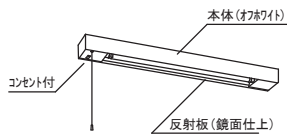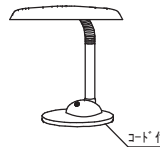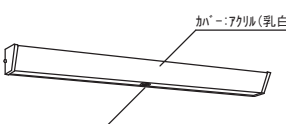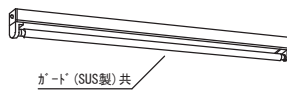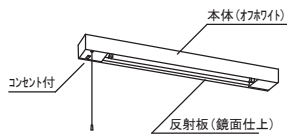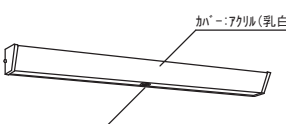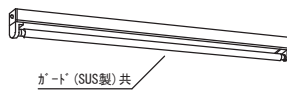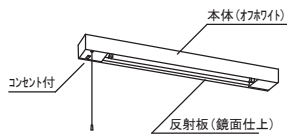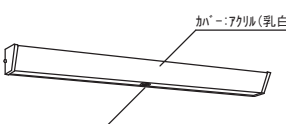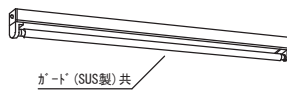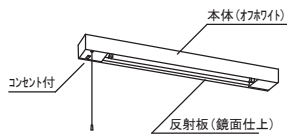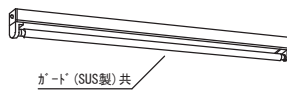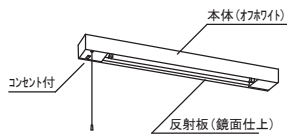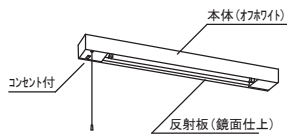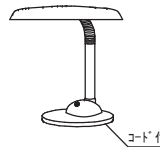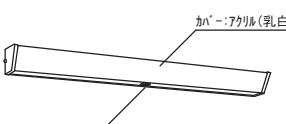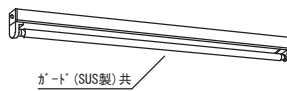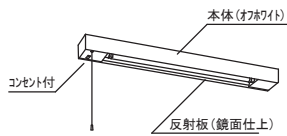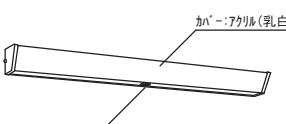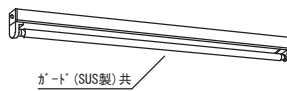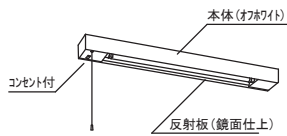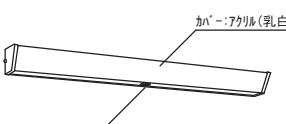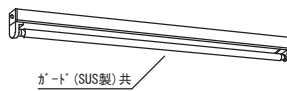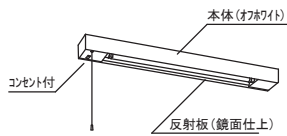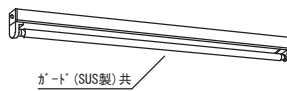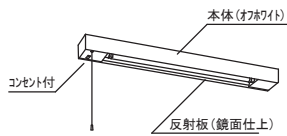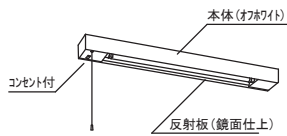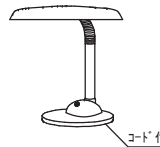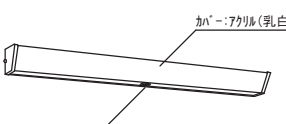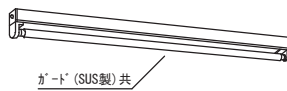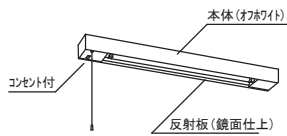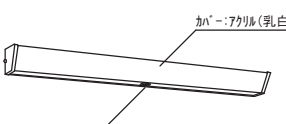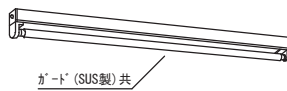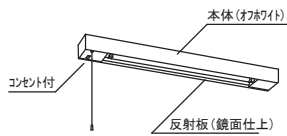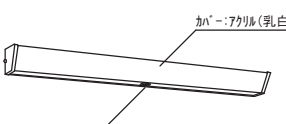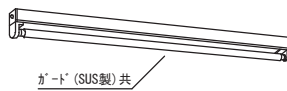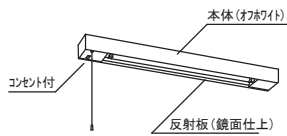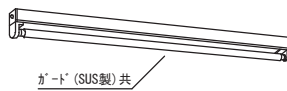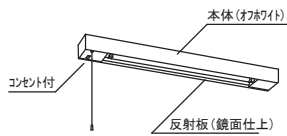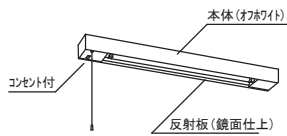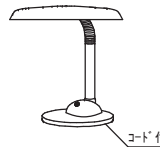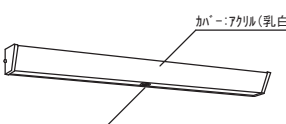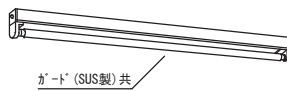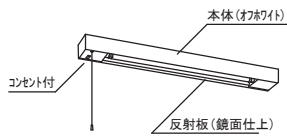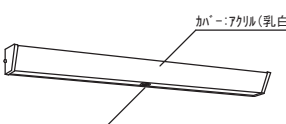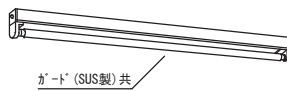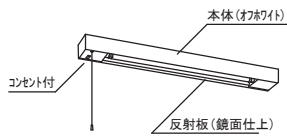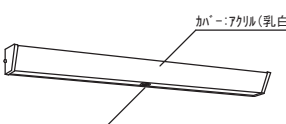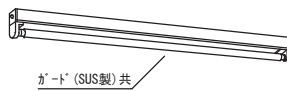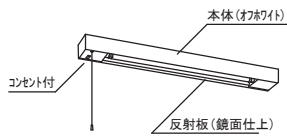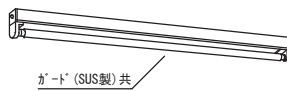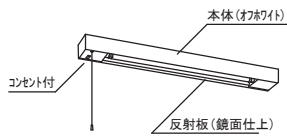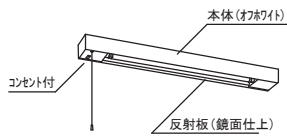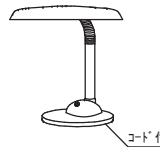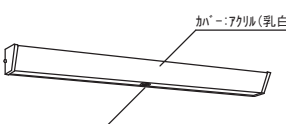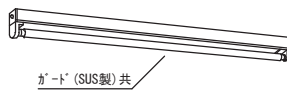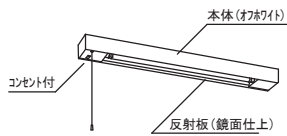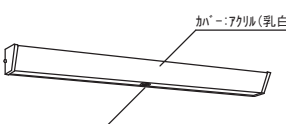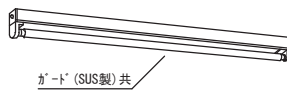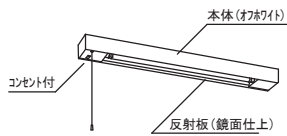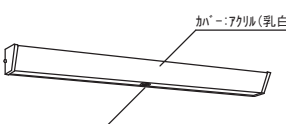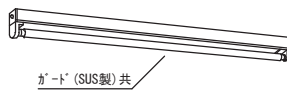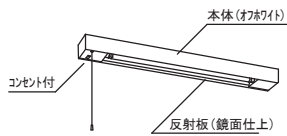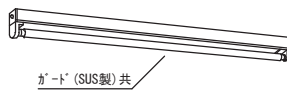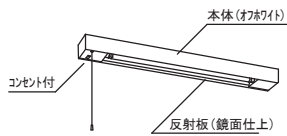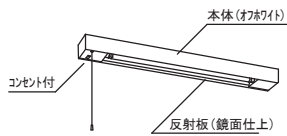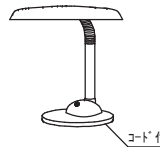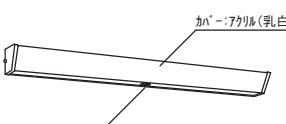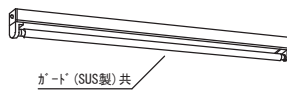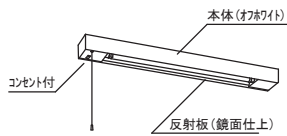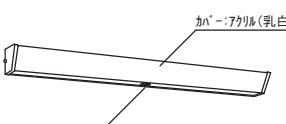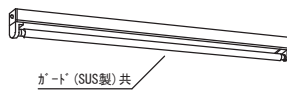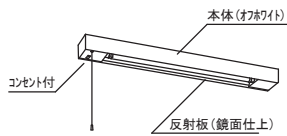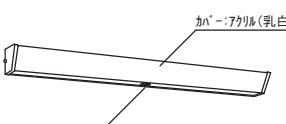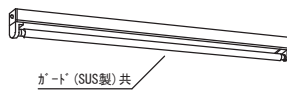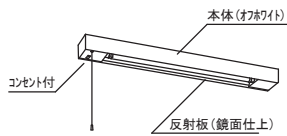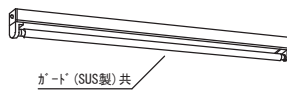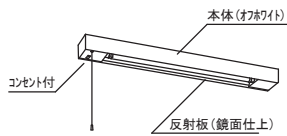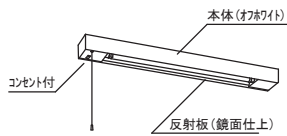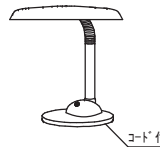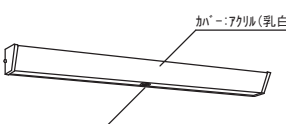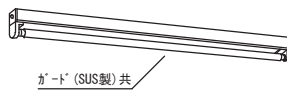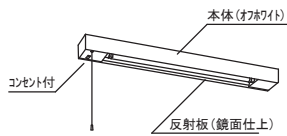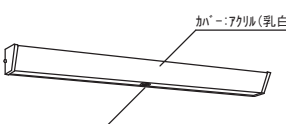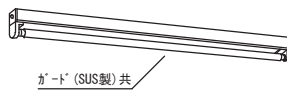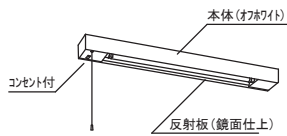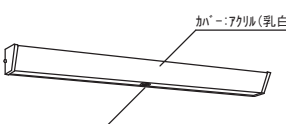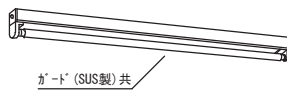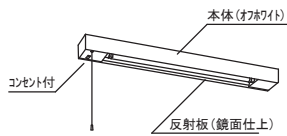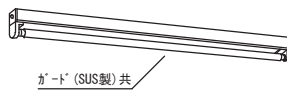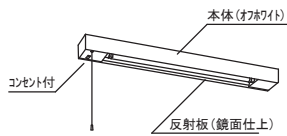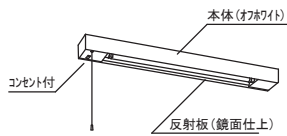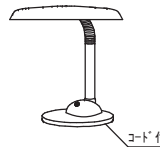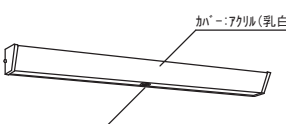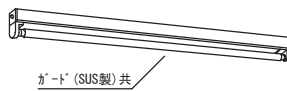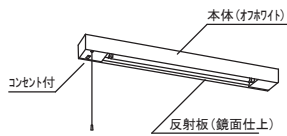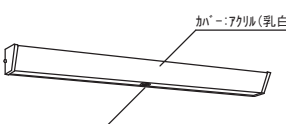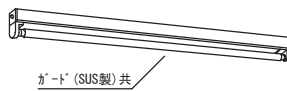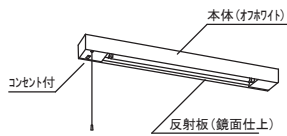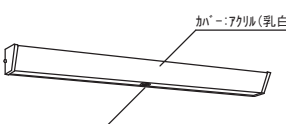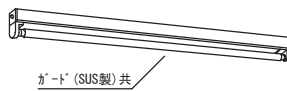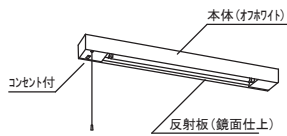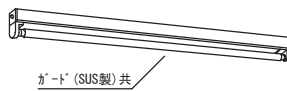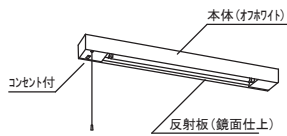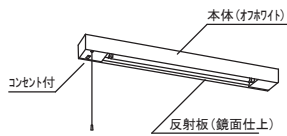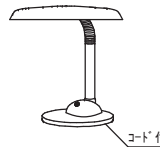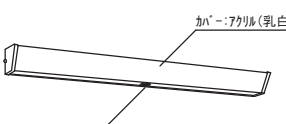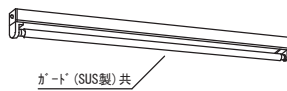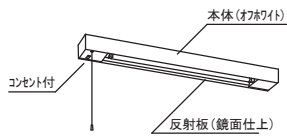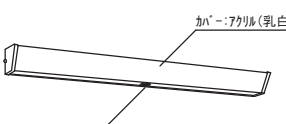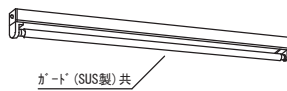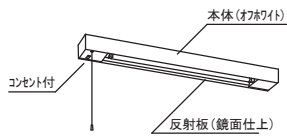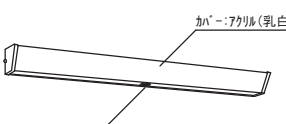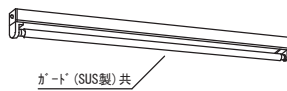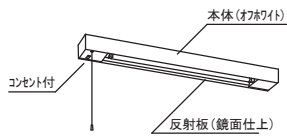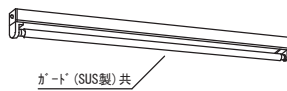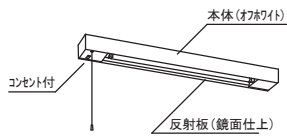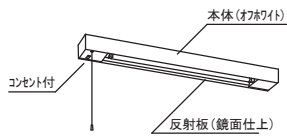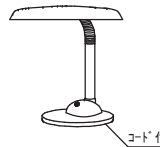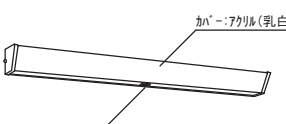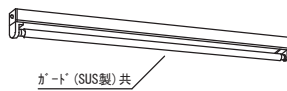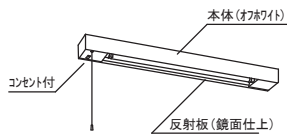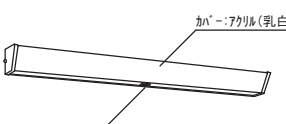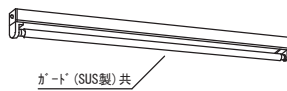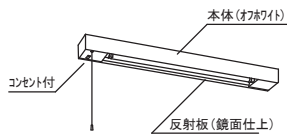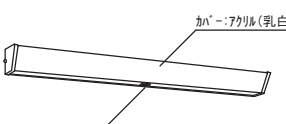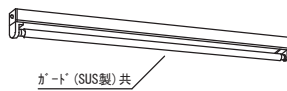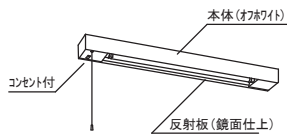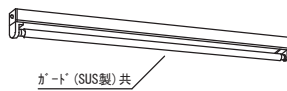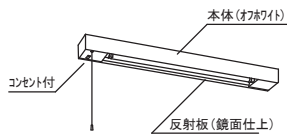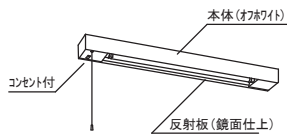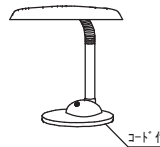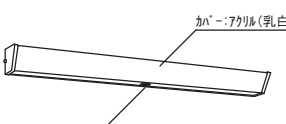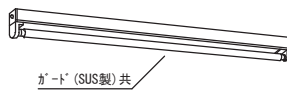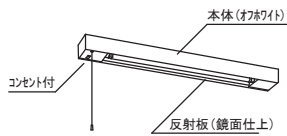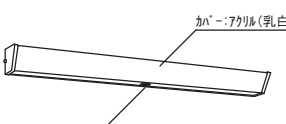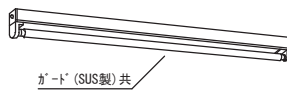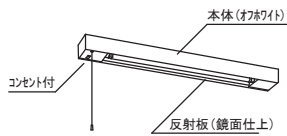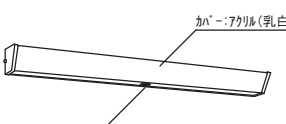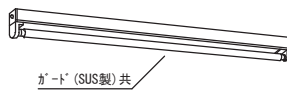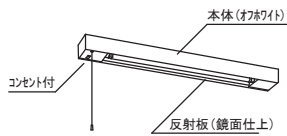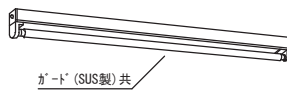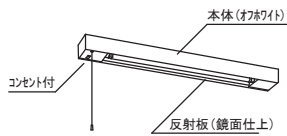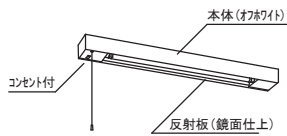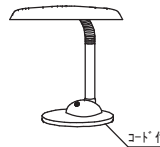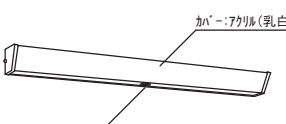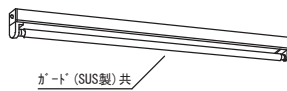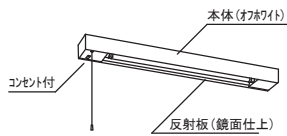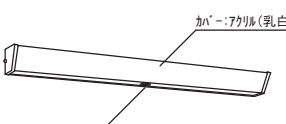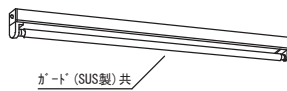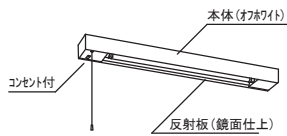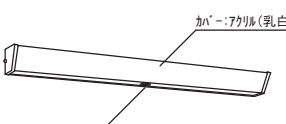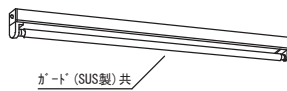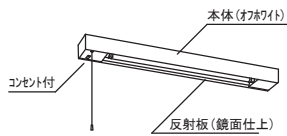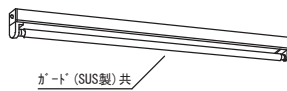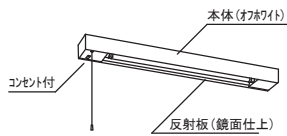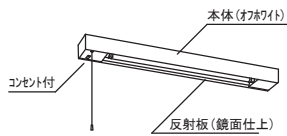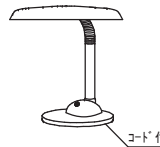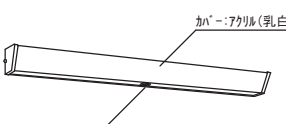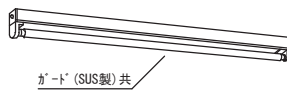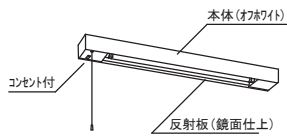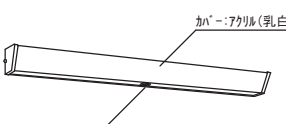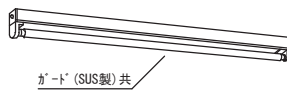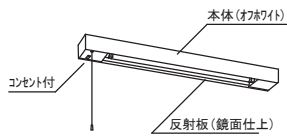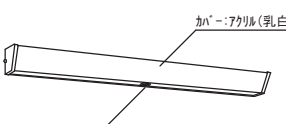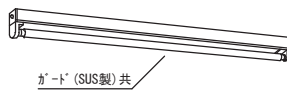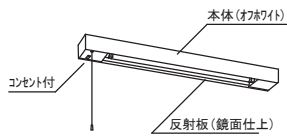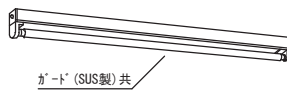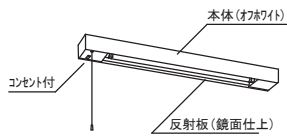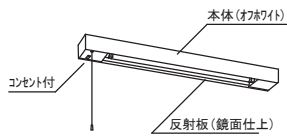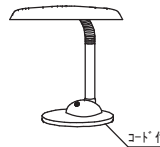
3 姫路市飾磨消防署大の出張所

A 15W	直管形LEDウォールライト 防雨形	B 13W	LEDシーリングライト 防雨形	B 161	FHF16W×1 富士型 環境配慮型	C 161	FHF16W×1 富士型 環境配慮型 防湿・防雨型	C 321	FHF32W×1 富士型 環境配慮型	D 321	FHF32W×1 反射器付 環境配慮型
A 26W	直管形LEDウォールライト 防雨形			B 241	FHT42W×1 タウンライト 環境配慮型	C 161W		C 321G	FHF32W×1 富士型 環境配慮型	D 322G	FHF32W×2 反射器付 環境配慮型
屋外 屋上  本体:SUS カバー:77リル(乳白) A15W 器具光束:1,200lm A26W 器具光束:2,400lm A15W NNF21851 A26W NNF41835 <td data-kind="ghost"></td> <td data-cs="2" data-kind="parent"> 玄関前 車庫前  本体:76リル カバー:77リル(透明) 器具光束:1035lm NNN52025W <td data-kind="ghost"></td><td data-cs="2" data-kind="parent"> 廊下等  埋込穴φ150・高H=150台(6W) 埋込穴φ150・高H=182台(4W) 埋込穴φ150・高H=210(42W) シーリングライト (FHT16W/24W/32W/42W) FRS21 H161PN FRS21 H241PN NFM41670Z <td data-kind="ghost"></td><td data-cs="2" data-kind="parent"> 給湯室 乾燥室  垂鉛鋼板 C16 FSA21000F C16W FSW21001A <td data-kind="ghost"></td><td data-cs="2" data-kind="parent"> 倉庫等  カバー(鋼製)共 器具記号" G "のみ C321 FSA41038F C322 FSA42001F <td data-kind="ghost"></td><td data-cs="2" data-kind="parent"> 車庫  吊材(建築工事) カバー(鋼製)共 FRS2-321PH FSA42219F </td></td></td></td></td>		玄関前 車庫前  本体:76リル カバー:77リル(透明) 器具光束:1035lm 
E 322	FHF32W×2 埋込下面開放 環境配慮型 初期照度補正	F 322	FHF32W×2 埋込下面開放 環境配慮型 初期照度補正	G 323	FHP32W×3 埋込下面開放 環境配慮型	H 201	FL20W×1 シーリングライト	I 701	FHD70W×1 シーリングライト	J 045	LEDO. 45W 足元灯
公 埋込穴220×1,235,高H=80 休憩室  FSA42666A <td data-kind="ghost"></td> <td data-cs="2" data-kind="parent"> 公 埋込穴220×1,235,高H=80 事務室  XF323EZAPF9 <td data-cs="2" data-kind="parent"> 公 埋込穴450×450,高H=100 風除室 相談コーナー  NHU33765A <td data-cs="2" data-kind="parent"> 公 埋込穴220×1,235,高H=80 更衣室  カバー:77リル(乳白) HW8944 <td data-cs="2" data-kind="parent"> 公 埋込穴220×1,235,高H=80 階段  カバー:77リル(乳白) 熱線センサー付(ON-OFF) FSS41810K <td data-cs="2" data-kind="parent"> 公 埋込穴220×1,235,高H=80 給湯室 乾燥室  カバー(SUS製)共 FSW41071Z <td data-cs="2" data-kind="parent"> 公 埋込穴220×1,235,高H=80 給湯室 乾燥室  本体(オス) 反射板(鏡面仕上) コンセント付 HW2880C </td></td></td></td></td></td>		公 埋込穴220×1,235,高H=80 事務室  XF323EZAPF9 <td data-cs="2" data-kind="parent"> 公 埋込穴450×450,高H=100 風除室 相談コーナー  NHU33765A <td data-cs="2" data-kind="parent"> 公 埋込穴220×1,235,高H=80 更衣室  
K 271	LED	L 301W	FCL30W×1 浴室灯 防湿・防雨型	M 321S	FHF32W×1 シーリングライト	N 95W	LED屋外小形投光器(広角形) 防雨形	N 95WA	LED屋外小形投光器(広角形) 防雨形	R 16W	FHF16W×1 低誘虫仕様・防雨型
公 埋込穴220×1,235,高H=80 更衣室  コード付 SQ-LD200-K <td data-kind="ghost"></td> <td data-cs="2" data-kind="parent"> 公 埋込穴220×1,235,高H=80 更衣室  カバー:77リル(乳白) HW8944 <td data-cs="2" data-kind="parent"> 公 埋込穴220×1,235,高H=80 階段  カバー:77リル(乳白) 熱線センサー付(ON-OFF) FSS41810K <td data-cs="2" data-kind="parent"> 公 埋込穴220×1,235,高H=80 給湯室 乾燥室  カバー(SUS製)共 FSW41071Z <td data-cs="2" data-kind="parent"> 公 埋込穴220×1,235,高H=80 給湯室 
P 321G	FHF32W×1 安全 環境配慮型	Q 201	FL20W×1 シーリングライト								

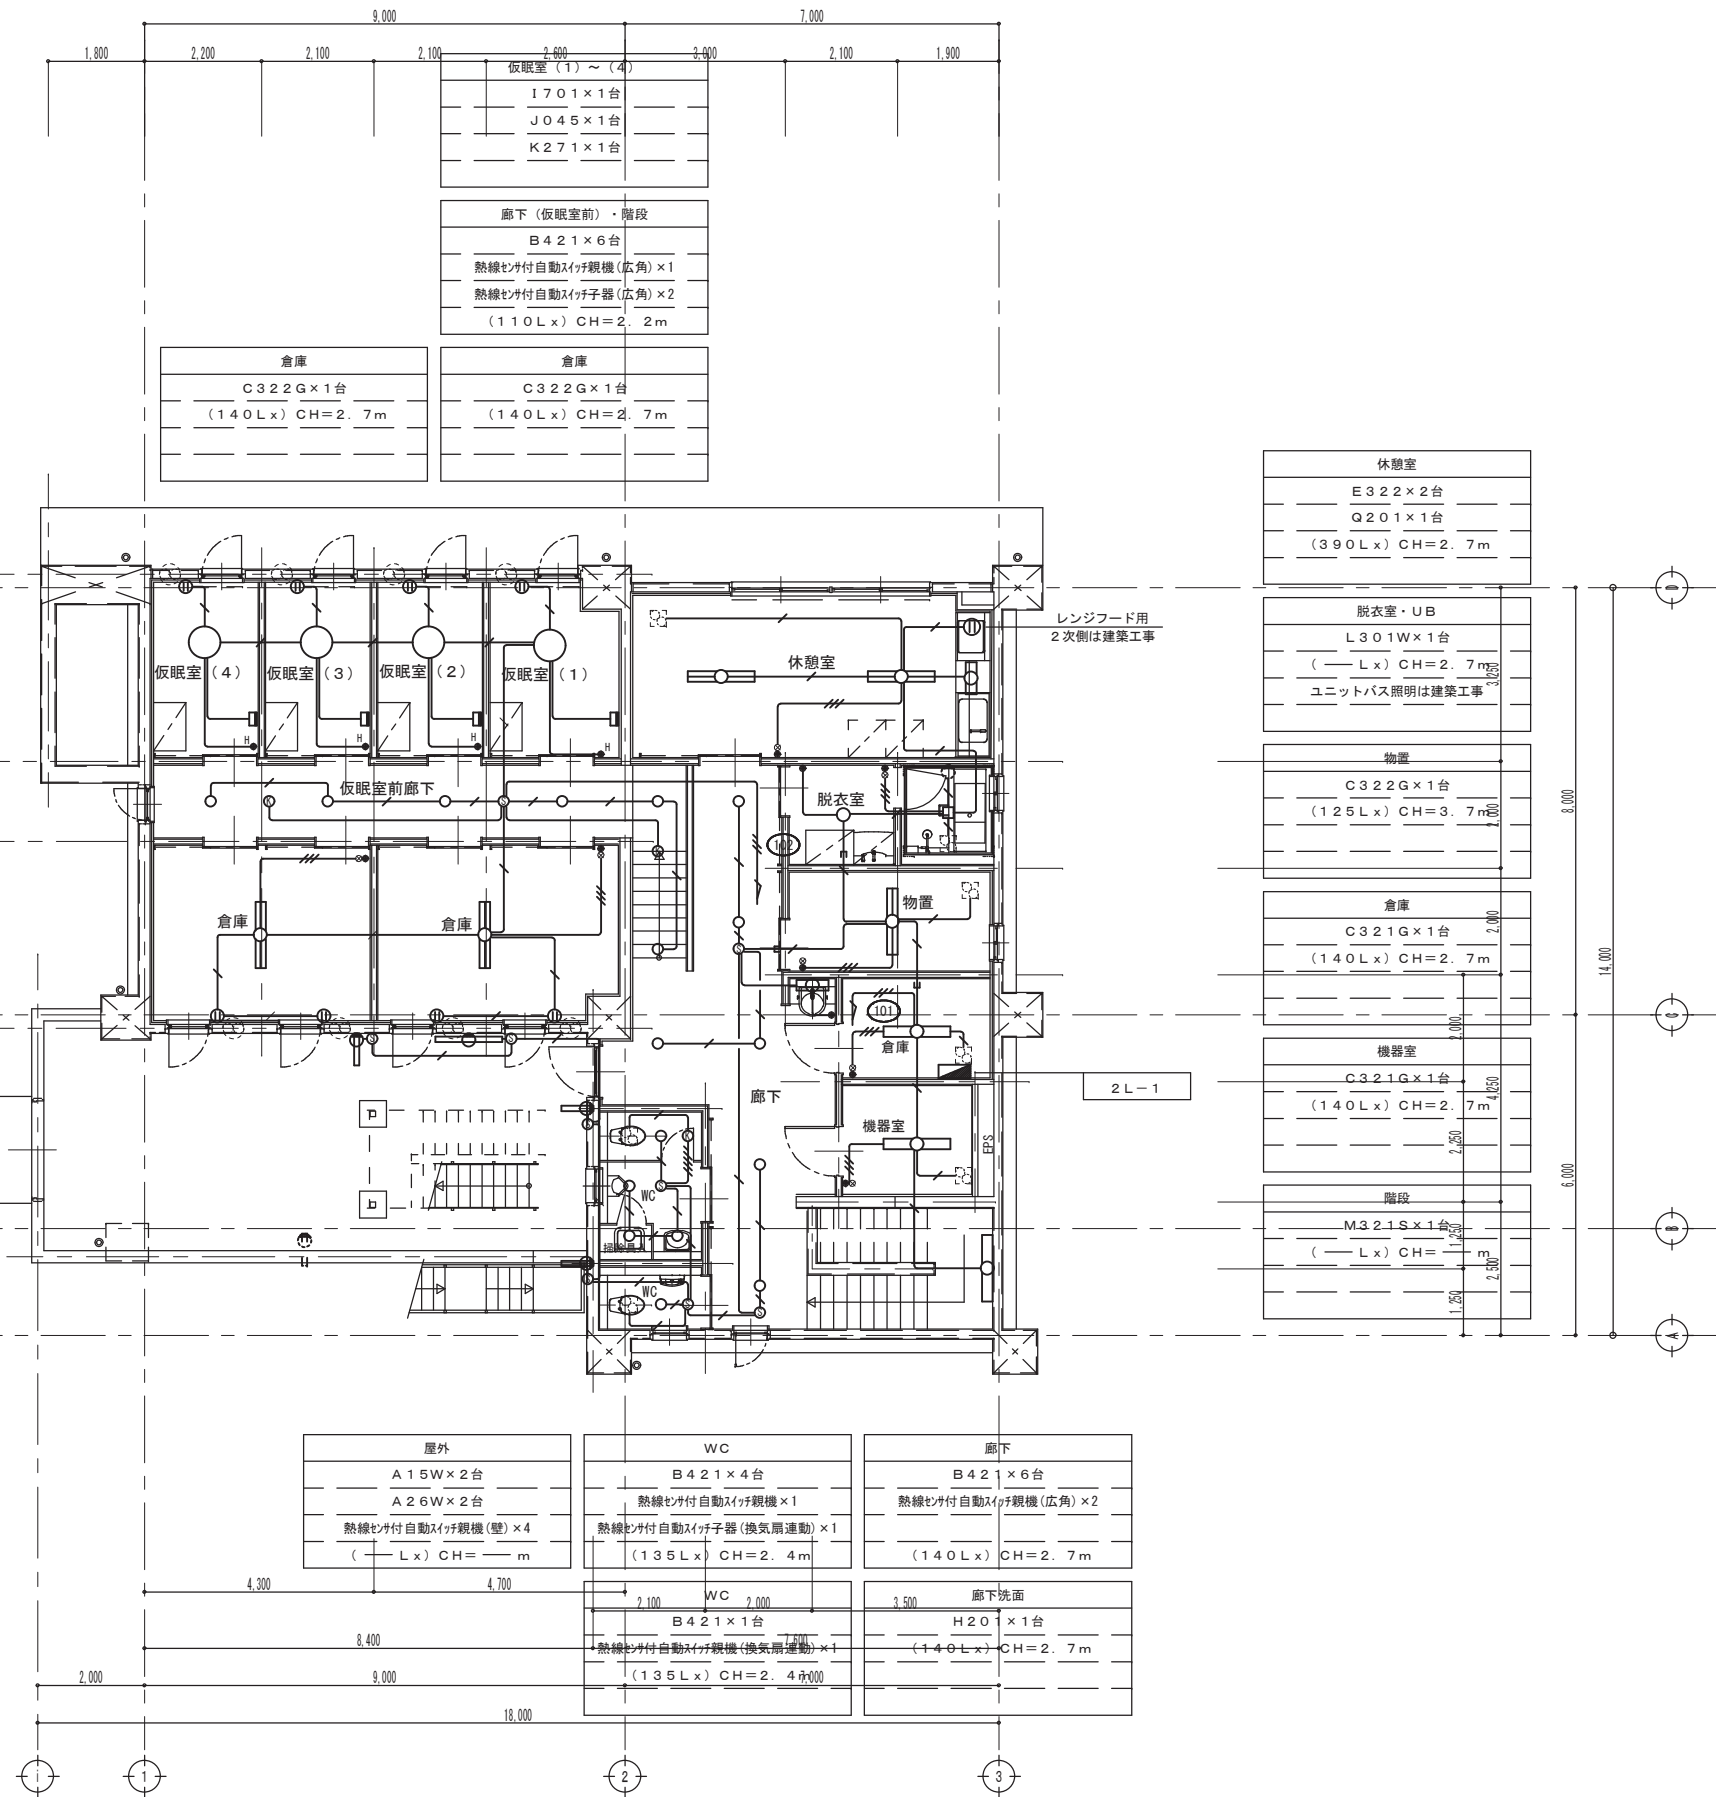

4 姫路市姫路西消防署林田出張所

 A FL 20W×1 GH FSS4MP-201 HI 32W×1 PH FSS9-321 HI 32W×1 (ON/OFF) PH センサー機能 FDS1-FSS9-321	 B FSS9MPA-322 HI 32W×2 PH SUS WP	 C (ガード付) FSR2-321 HF 32W×1 PH	 D (ガード付) FSR2-322 HF 32W×2 PH
 E センサー機能 FSS41710 HI 32W×1 (ON/OFF) PH FSS41811A HI 32W×1 (調光) PH FSS41821A	 F FRS18-322 HI 32W×2 PH	 G YF70581Z FDL 18W×1 EL WP	 H FRS21-H161 FHT 16W×1
 I NF11844 EFD 15W×1 WP	 J SQ912 FPL 13W×1	 K HW8910K FCL 30W×1 EL WP	 L HW2641 FL 20W×1 GPL
 M FRFRBP-H241 FHT 24W×1 WP	 N (NCR1980B) HPJ2N-70~75 (NH) HPJ2M-250 メタルハライド250W 100V 高力	 O HA9621 FCL 32W×30W	 P LBJ70091 LED 0.45W 明るさセンサー付
 Q グローブ ポリカーボネート ※ボールT3.5 共 FHT 57W×1 100V モールライトY5774ENM	 R 丸ボール標準タイプ埋込式 防音・防塵仕様 ボール T-3.5		

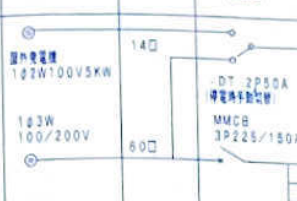器具名	接続回路	回路番号	主回路	分岐回路											容量 (VA)	負荷名称	備考			
				回路 番号	電圧 (V)	-P	-AF	-AT	EL MCCB	ELCB	MCCB	R-ELCB	Max SW							
L-1 キャビネット形式 埋込型		14口		L-2	100	2	50	50												
				1	100	1	50	20												
				2	100	1	50	20												
				3	100	1	50	20												
				4	100	1	50	20												
				10.1	100	1	50	20												
				10.2	100	1	50	20												
				10.3	100	1	50	20												
				10.4	100	1	50	20												
				10.5	100	1	50	20												
				10.6	100	1	50	20												
				10.7	100	1	50	20												
				10.8	100	1	50	20												
				10.9	100	1	50	20												
				11.0	100	3	50	20												
				11.1	100	1	50	20												
				11.2	100	1	50	20												
12.4	100	2	50	20																
12.5	100	2	50	20																
5 姫路市中播消防署夢前出張所

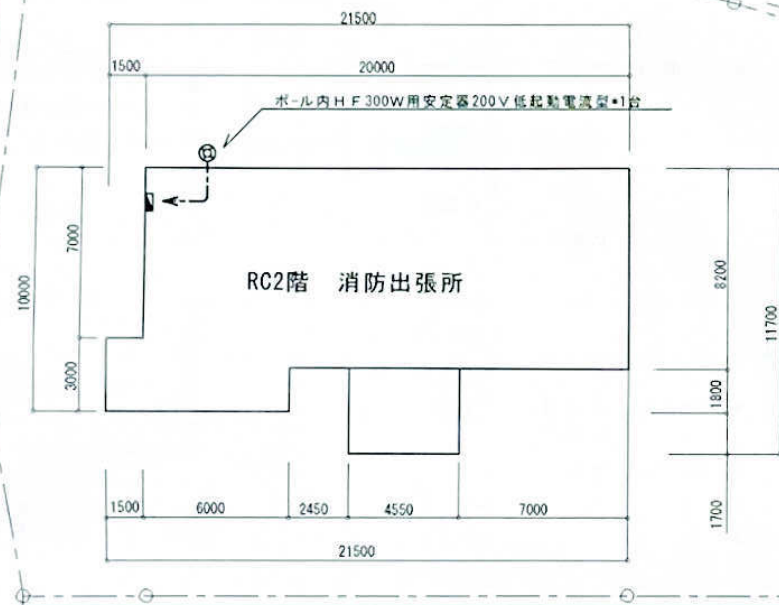


明神川

新中田路

5000

道路
町道



倉庫

倉庫

投光器×3
ベースライト(ガード付)×1


RC2階 消防出張所




ボ-ル内H F 300W用安定器200V低起動電圧型・1台

配置図 1/200

工事名称	中樞消防・西部出張所・電気設備図面		
図面名称	屋外電気設備図	製図	
縮尺	1/200	図面番号	NO・E-02

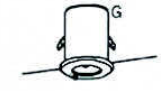
照明器具図

A  A-321 FSS9-321 PH A-322 FSS9-322 PH	B  A-321B KI-FSS9-321PH	C  CLASS1 ボルトフリー (100~242V) 本体 防雨・防湿・防塵・防振 器具 防雨・防湿・防塵・防振 ルーバ アルミ (黒色・白) C-322 FSL2V1-322 PH	D  防雨・防湿・防塵・防振 本体 アルミ (オリーブ・黒色) 器具 アルミ (オリーブ・黒色) ルーバ アルミ (黒色・白) D-400W HPJ1W-400 (M・NH) H400W 高効率型 200V																
E  E-131 FRS11-D131 NF11072K	F  F-13B KI-IRS4-JE13 <table border="1"> <tr> <td>器具取付高さ</td> <td>2.0m</td> <td>2.5m</td> <td>3.0m</td> </tr> <tr> <td>器具配置</td> <td>A1</td> <td>A3</td> <td>A5</td> </tr> <tr> <td>器具配置</td> <td>A2</td> <td>A3</td> <td>A5</td> </tr> <tr> <td>器具配置</td> <td>A4</td> <td>A3</td> <td>A5</td> </tr> </table> アルミダイキャスト・黒色塗装 フット・アルミ・黒色塗装 人感センサー付 ビーム球 100W	器具取付高さ	2.0m	2.5m	3.0m	器具配置	A1	A3	A5	器具配置	A2	A3	A5	器具配置	A4	A3	A5	G  G-101 IL100W x1	
器具取付高さ	2.0m	2.5m	3.0m																
器具配置	A1	A3	A5																
器具配置	A2	A3	A5																
器具配置	A4	A3	A5																
 21V FL20W x1 22V FL20W x2	 41V FL40W x1 42V FL40W x2	 25C FL20W x5	 10B FL20W 防湿型																
 15M FL15W 20M FL20W	 C60 IL60W	 20B2 FL20W 防湿型	 60D IL60W																
 32H FL30W x32W	 100H ハイビーム球100W	 42B IL40W x2	 21VE FL20W 電池内蔵型																

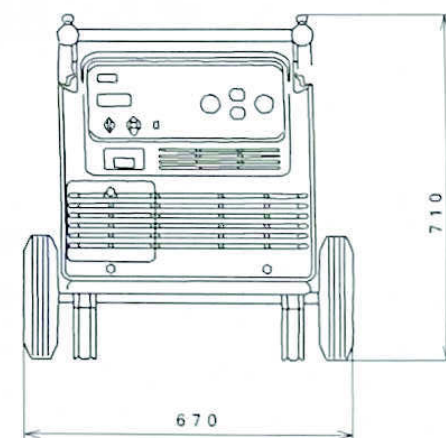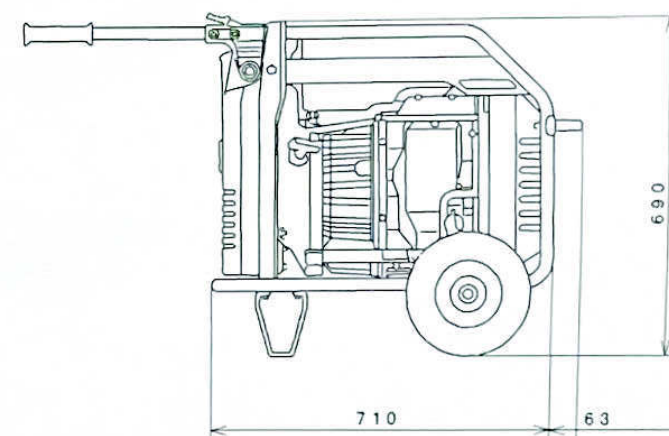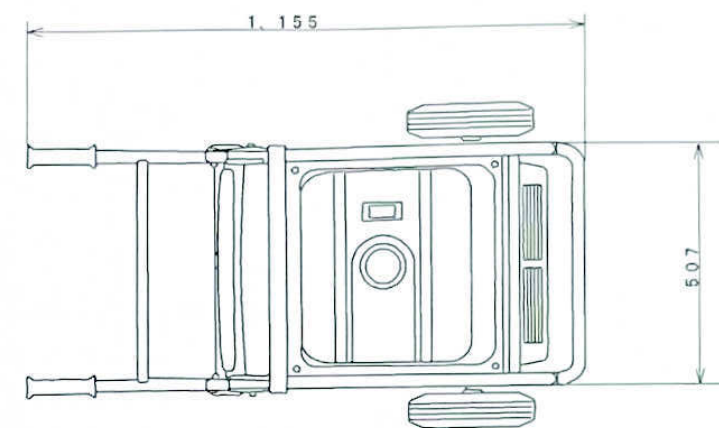

照明器具図

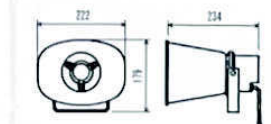ホーン型コーンスピーカー SC-710M



定格入力	10W (1kV)
消費電力	3W (3kV) 1W (10kV)
出力音圧レベル	105dB (1W/1m)
周波数特性	30Hz~20kHz
寸法	272x234x100 (mm)
質量	約1.0kg

(註) 付属品: バッテリー・ハンガーキット・充電器含む

発電機特性 防音型

総合特性		呼称	EM551a
		タイプ	J N
電圧変動率	瞬時		10%以下
	整定		6%以下
	整定時間		3秒以下
電圧安定度			±1.0%以内
周波数変動率	瞬時		1%以下
	整定		1%以下
	整定時間		1秒以下
周波数安定度			±0.1Hz以内
絶縁抵抗			10MΩ以上
絶縁種			E種
燃料タンク容量			14.0L
燃料消費率			3.1L/Hr 3.29L/Hr x 5
定格連続運転可能時間			4.2Hr 4.1Hr x 5
騒音レベル (7m)			69.0dB (A)
モータ駆動能力			1.125W


発電機

発電機形式			多極異相回転型
発電機構造			自己通風防塵型
電圧調整方法			PWM方式
相数			単相
回転方向			右回転（発電機側より見て）
定格	出力	交流	5.5KvA
	周波数		60Hz
	単相交流	電圧	100／200V
		電流	55／27.5A
	力率		1.0


エンジン

形式	4サイクル単気筒直上弁式25°傾斜
総排気量	389cm ³
内径 x 行程	88 x 64mm
最大出力	9.6KW 13.600rpm
圧縮比	8.0:1
冷却方式	強制空冷
点火方式	フルトランジスタ点火
点火時期	上死点前25° (2400rpm)
点火プラグ	BPR6ES (NGK) WIREPR-UI DENSO
エンジンオイル容量	1.1リットル
定格オイルグレード	SAE10W-30 SE級 以上
起動方式	リコイルスターター/セルモーター兼用
停止方式	アース式
使用燃料	自動車用無鉛ガソリン

工事名称	中継消防・西部出張所・電気設備図面
図面名称	照明器具・自家発電機図
縮尺	製図
図面番号	NO. E-04

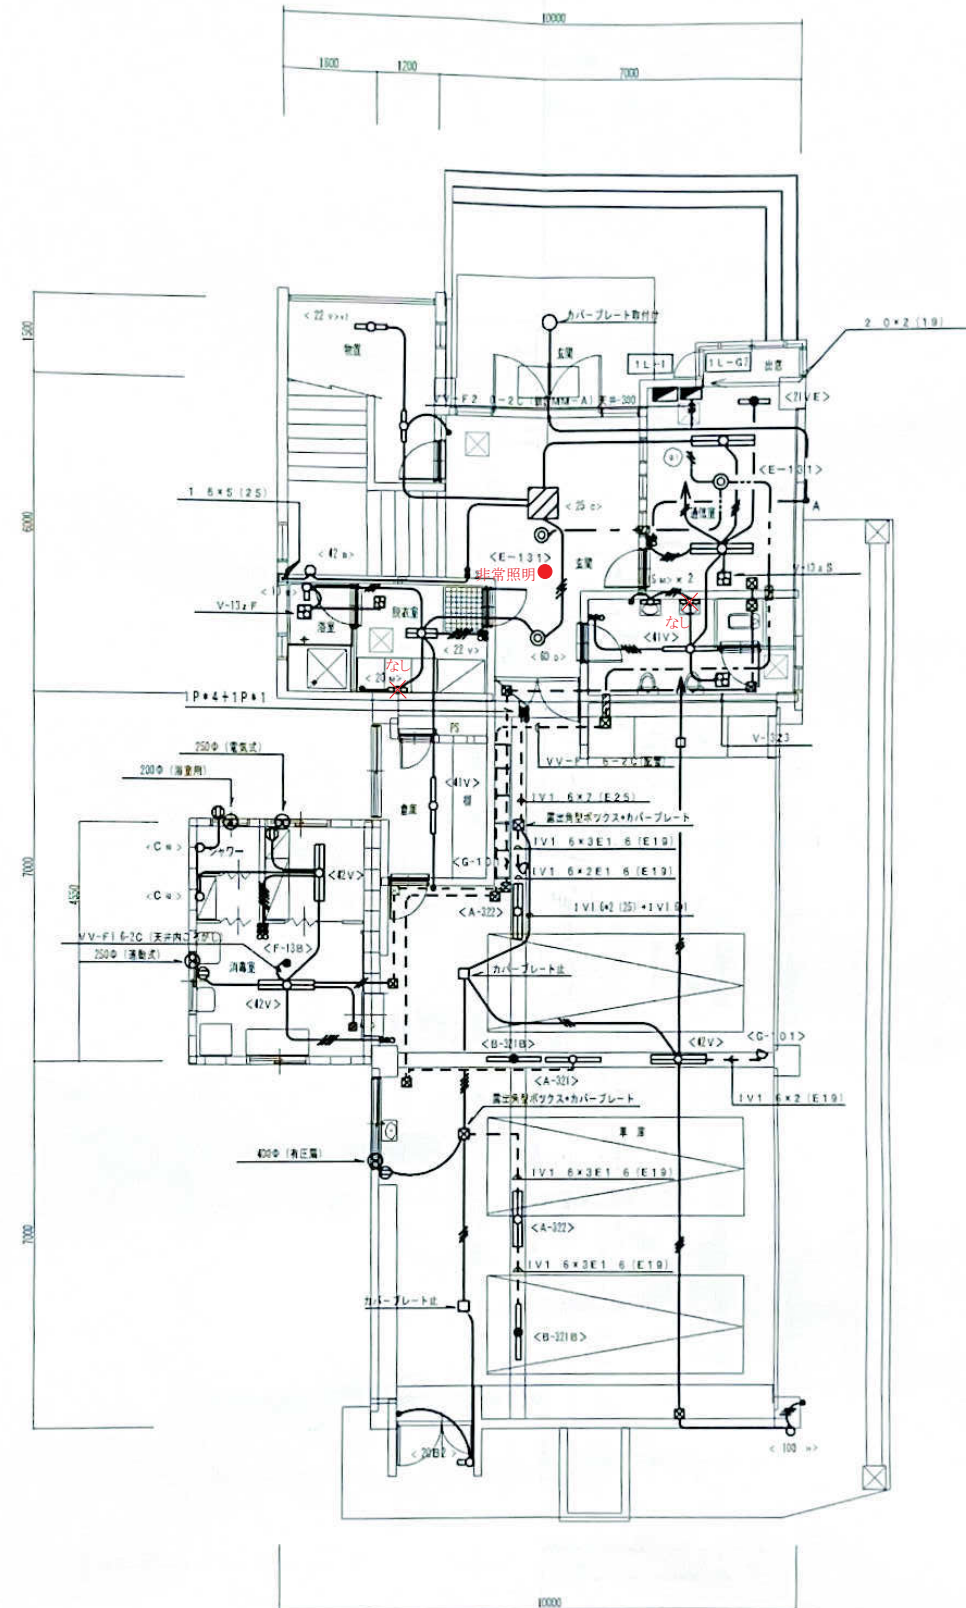

工事名称	中継消防・西部出張所・電気設備図面		
図面名称	1階 電灯設備図	製図	
縮尺	1/100	図面番号	NO: E-09

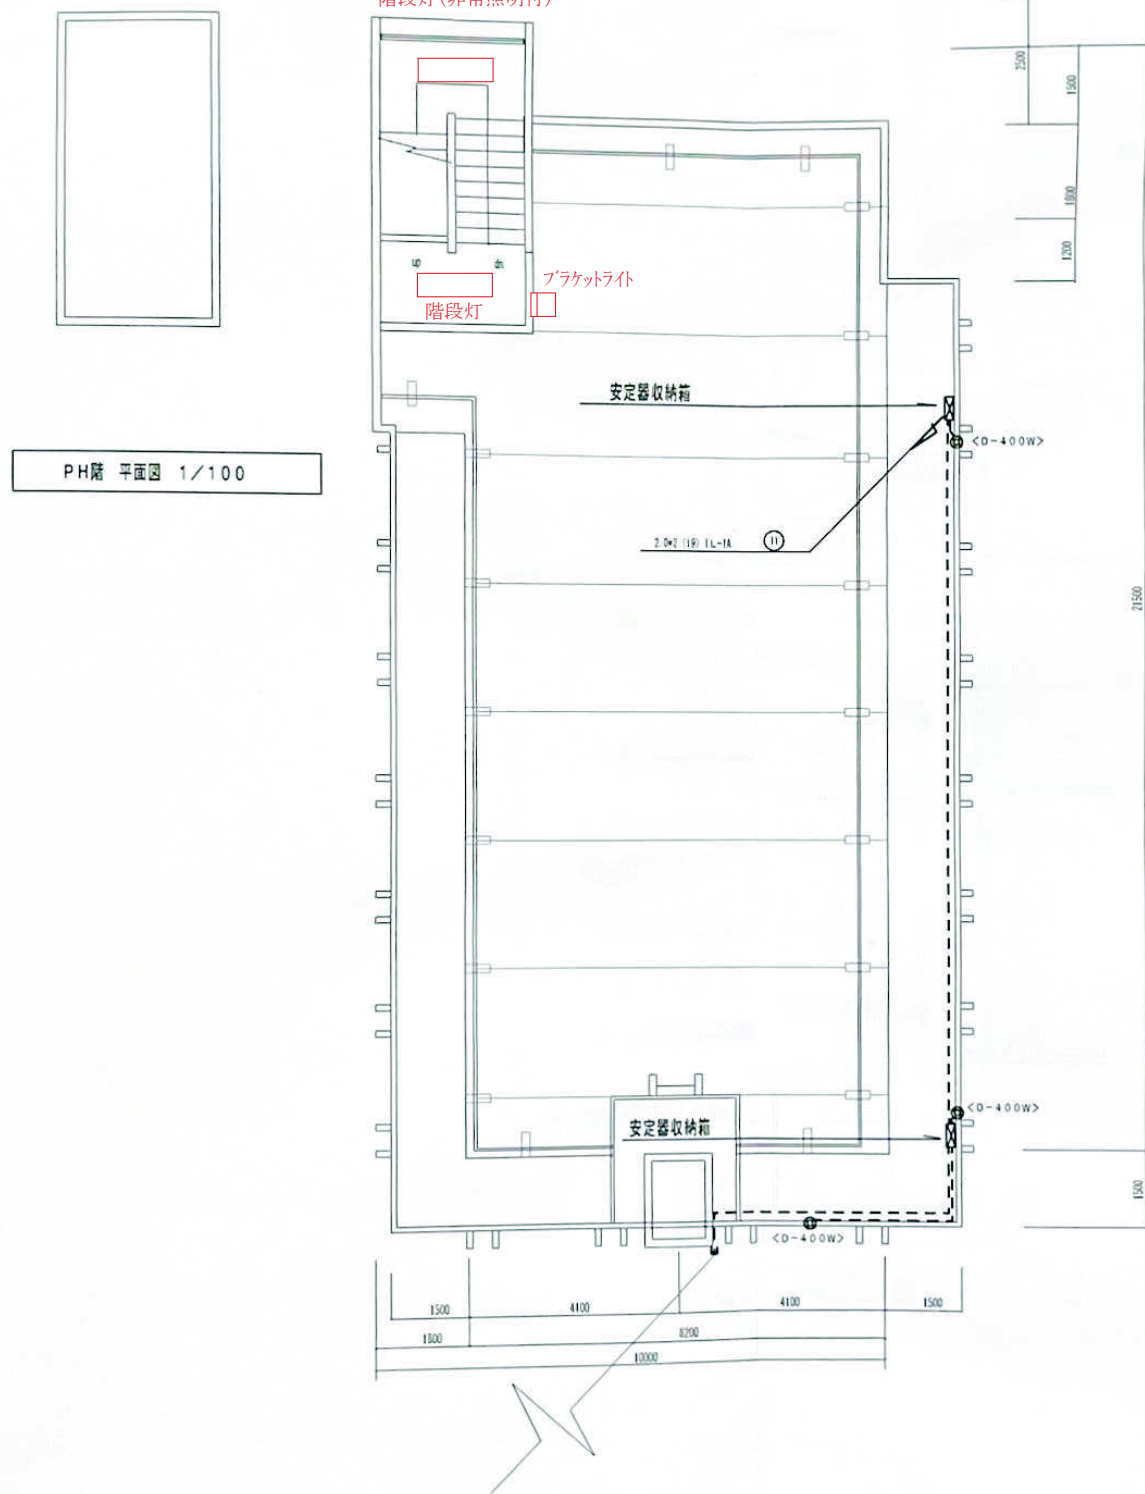


PH階 平面図 1/100

R階 平面図 1/100

工事名称	中継消防・西部出張所・電気設備図面		
図面名称	R階 電灯設備図	製図	
縮尺	1/100	図面番号	NO:E-11


6 消防訓練施設

事務室	階段
A 3 2 2 x 8	C 3 2 1 x 1

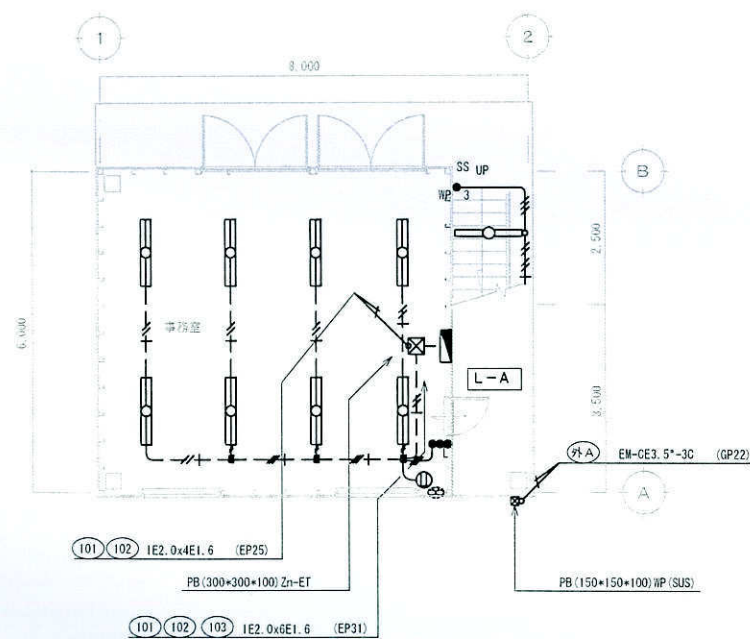


A塔 1階平面図 1:100

事務室	階段
A 3 2 2 x 6	C 3 2 1 x 2

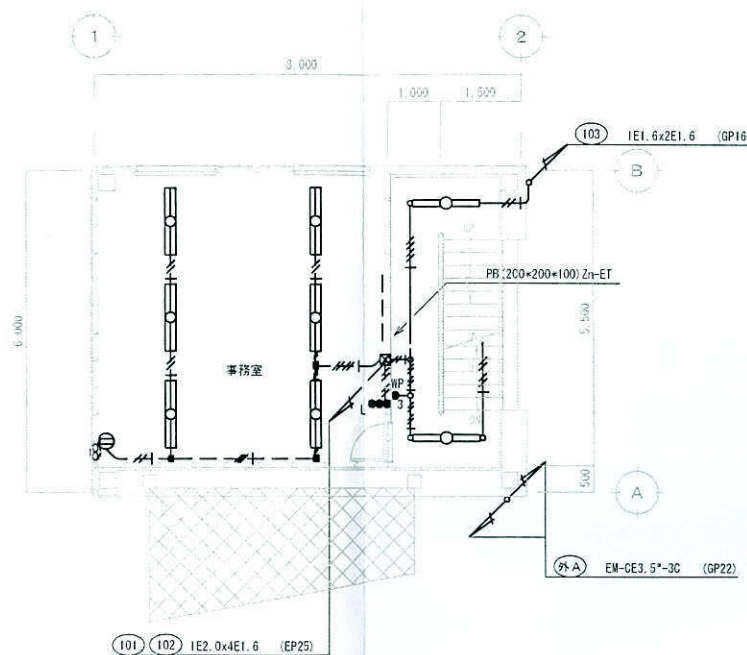

A塔 2階平面図 1:100




訓練スペース	外壁
B 3 2 2 GN x 4	F 1 0 0 0 x 1

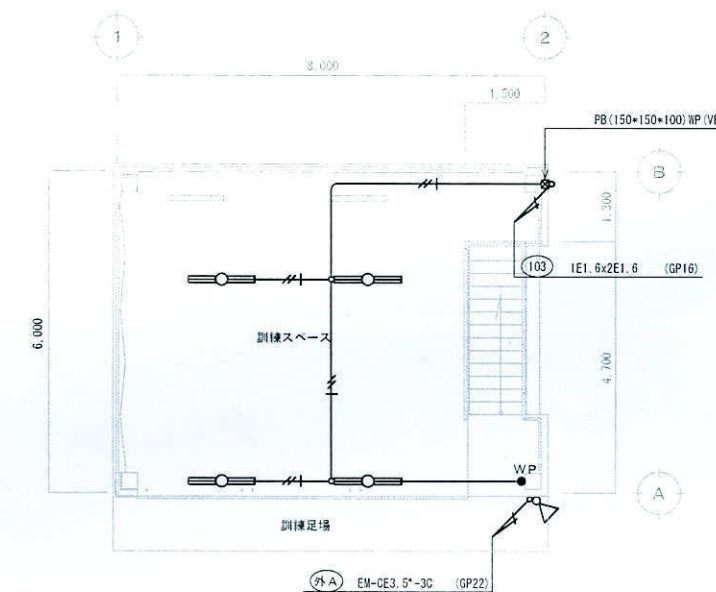

A塔 3階平面図 1:100


特記事項	
特記なき配管配線は、下記に依る	
— — — —	IE 1.6 x 2 (EP19, V-25x1.6)
— — — —	IE 1.6 x 3 (EP19, V-25x1.6)
— — — —	IE 1.6 x 2 E 1.6 (EP19, V-25x1.6)
— — — —	IE 1.6 x 3 E 1.6 (EP19, V-25x1.6)
— — — —	IE 1.6 x 4 E 1.6 (EP25, V-25x1.6)
— — — —	IE 1.6 x 5 E 1.6 (EP25, V-25x1.6)
— — — —	IE 1.6 x 2 (VE16, V-25x1.6)
— — — —	IE 1.6 x 3 (VE16, V-25x1.6)
— — — —	IE 1.6 x 2 E 1.6 (VE16, V-25x1.6)
— — — —	IE 1.6 x 3 E 1.6 (VE16, V-25x1.6)
— — — —	IE 1.6 x 4 E 1.6 (VE22, V-25x1.6)
— — — —	IE 1.6 x 5 E 1.6 (VE22, V-25x1.6)

工事名称	図面名称・尺度	図面番号
消防局 訓練施設 整備工事	A塔 電灯設備 平面図 1:100	E-06

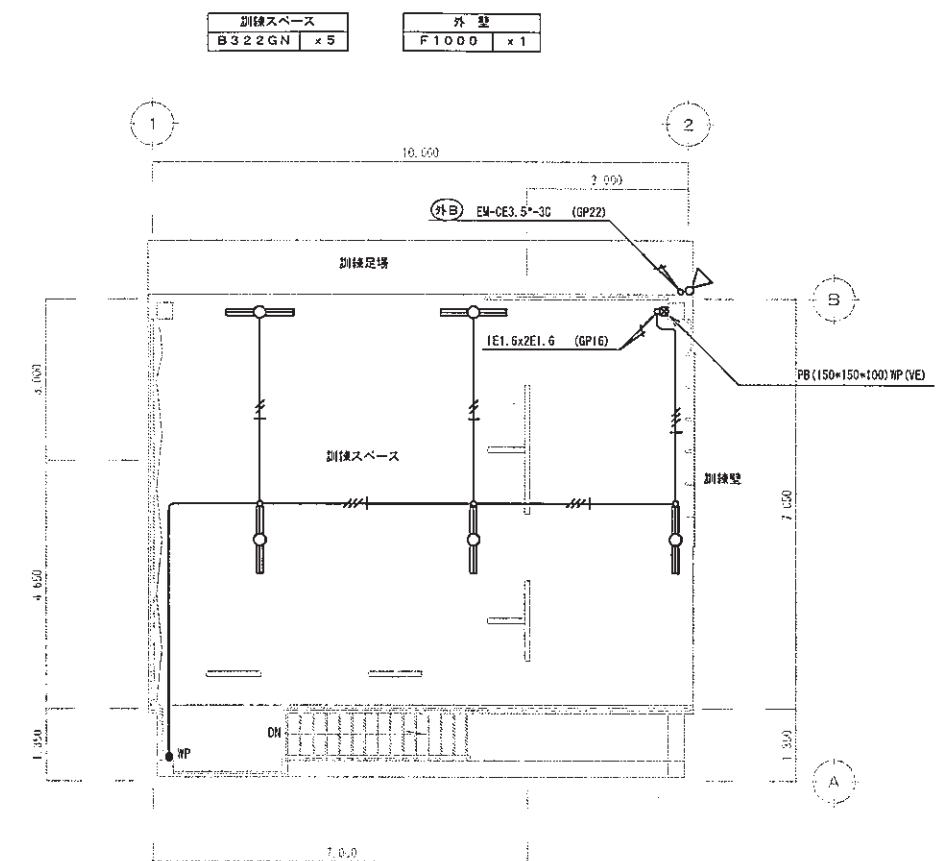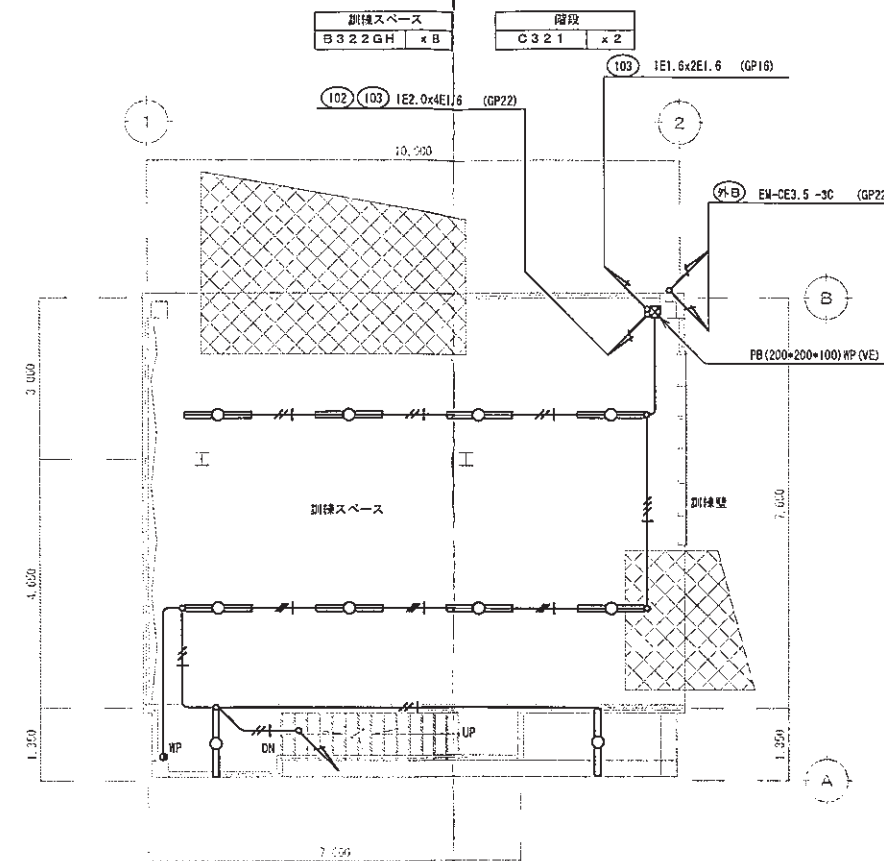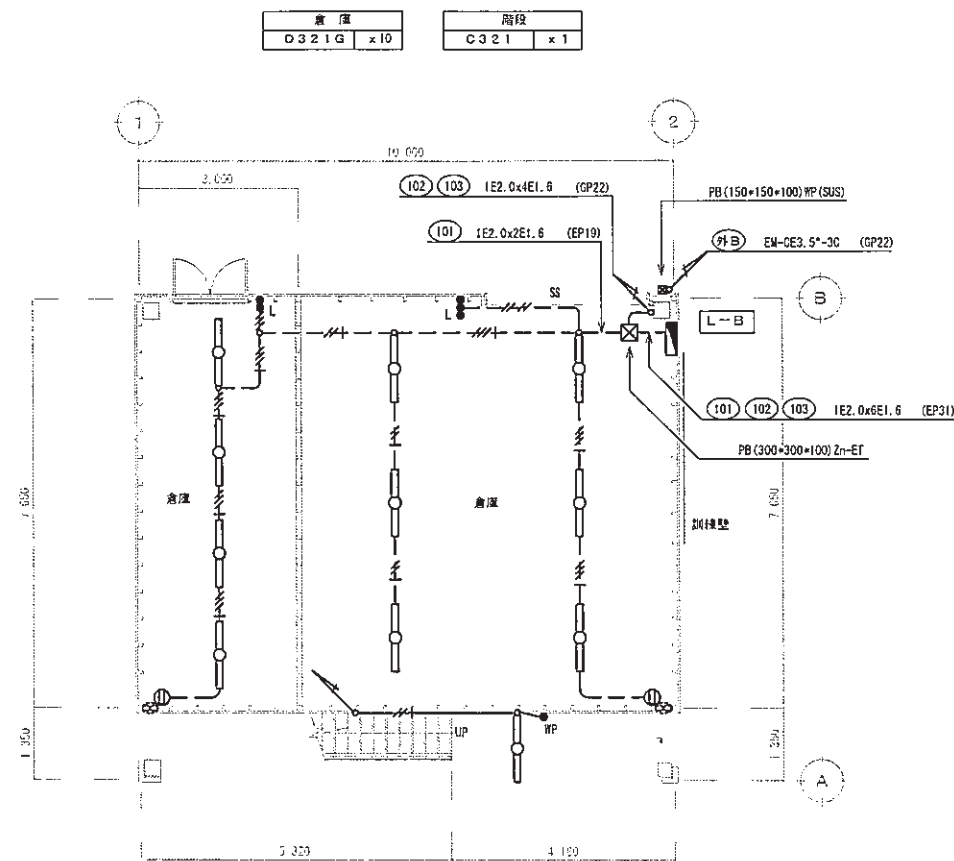


特記事項	
特記なし配置設備は、下記に依る	
— — — —	1 E 1.6 x 2 (EP19, 1-291c)
— — — —	1 E 1.6 x 3 (EP19, 1-291c)
— — — —	1 E 1.6 x 2 E 1.6 (EP19, 1-291c)
— — — —	1 E 1.6 x 3 E 1.6 (EP19, 1-291c)
— — — —	1 E 1.6 x 4 E 1.6 (EP25, 1-291c)
— — — —	1 E 1.6 x 5 E 1.6 (EP25, 1-291c)
— — — —	1 E 1.6 x 2 (VE16, 1-291c)
— — — —	1 E 1.6 x 3 (VE16, 1-291c)
— — — —	1 E 1.6 x 2 E 1.6 (VE16, 1-291c)
— — — —	1 E 1.6 x 3 E 1.6 (VE16, 1-291c)
— — — —	1 E 1.6 x 4 E 1.6 (VE22, 1-291c)
— — — —	1 E 1.6 x 5 E 1.6 (VE22, 1-291c)


工事名称 消防局 訓練施設 整備工事	図面名称・尺度 B 塔 電灯設備 平面図 1:100			図面番号 E-07

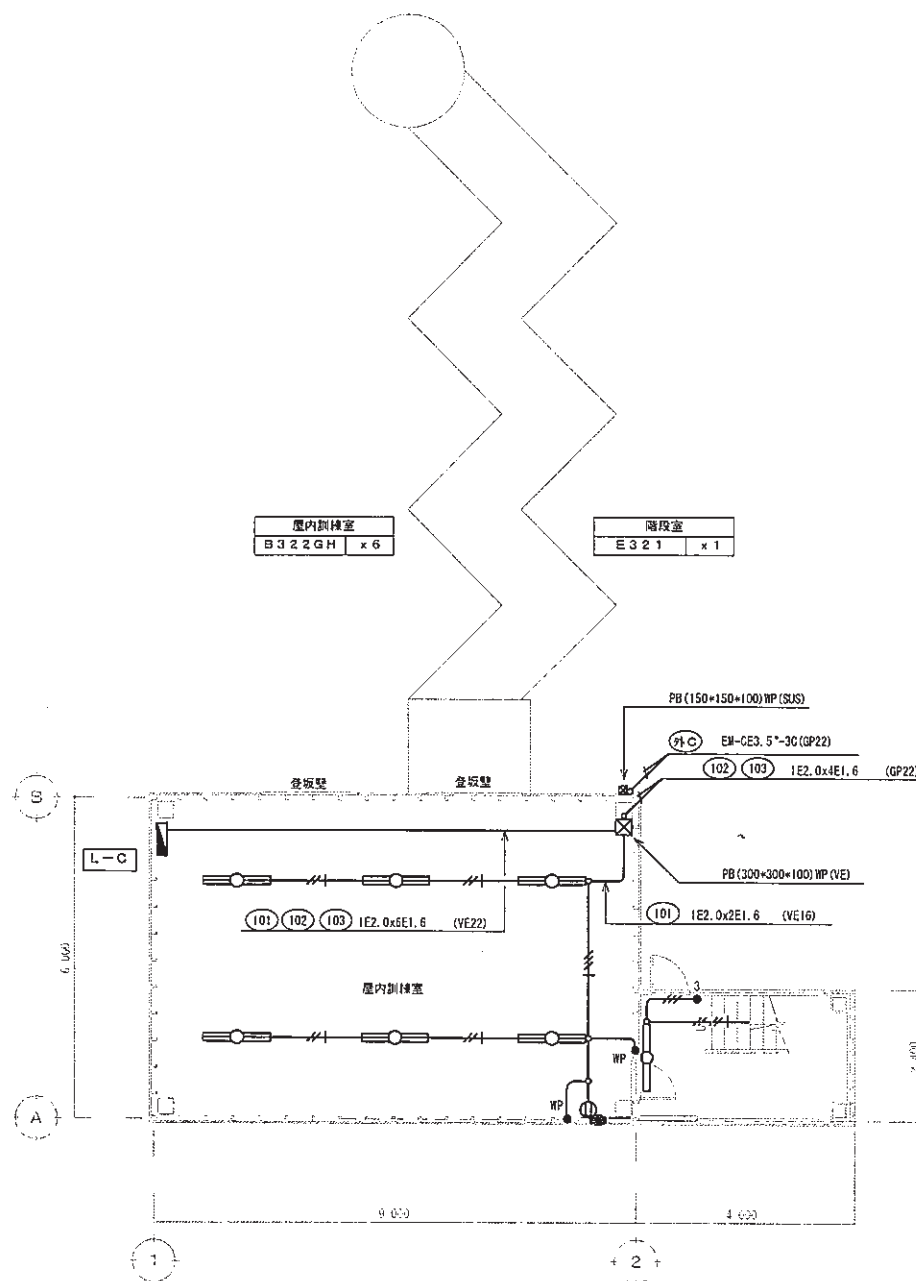

C塔 1階平面図 1:100

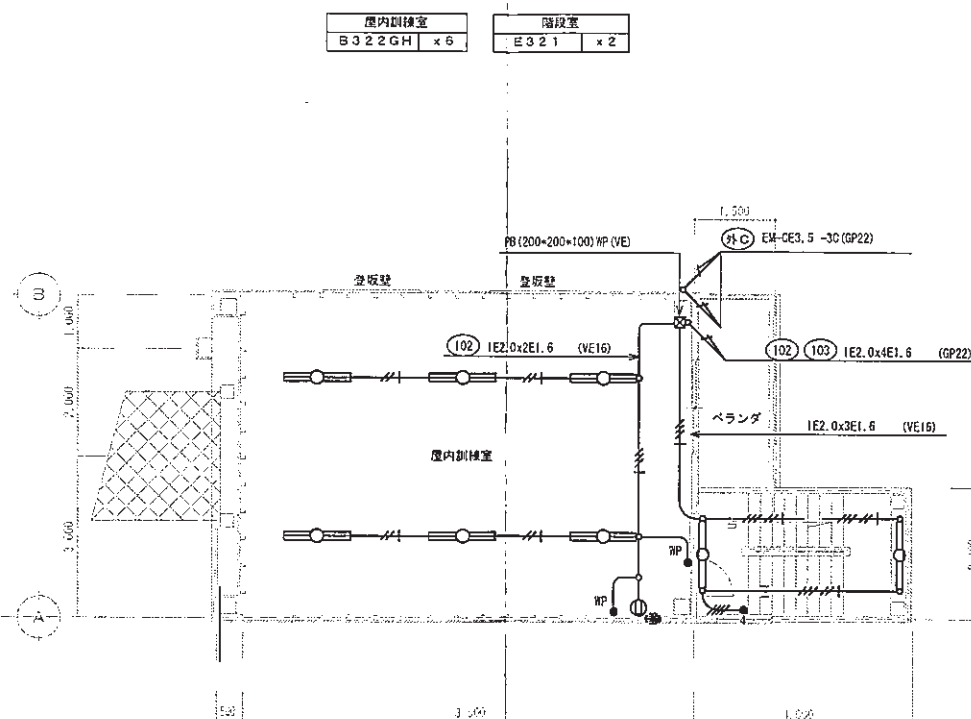

C塔 2階平面図 1:100

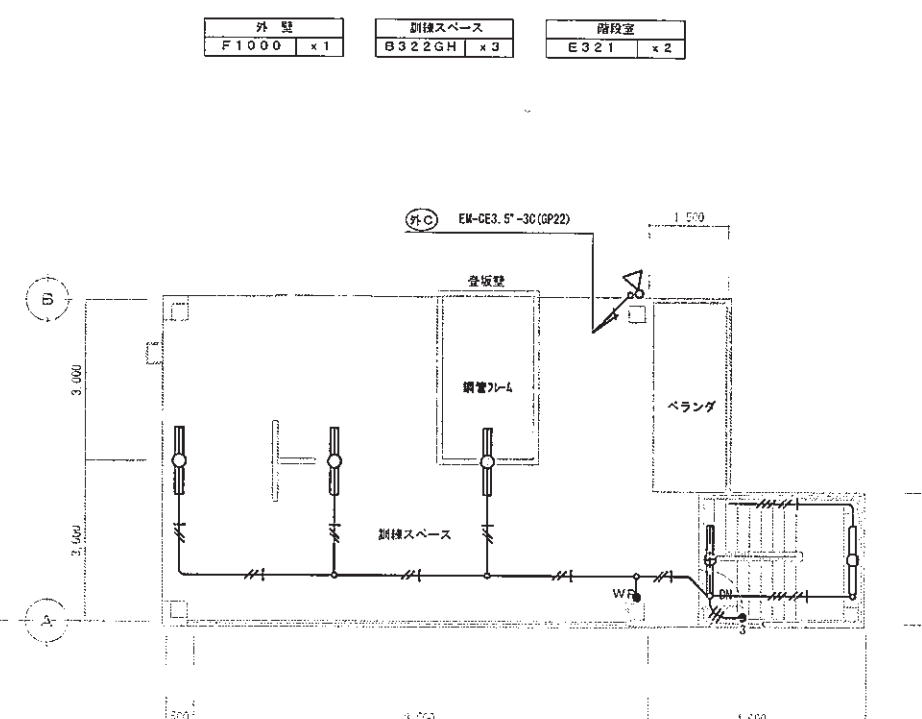


C塔 3階平面図 1:100


特記事項	
特記な配管配線は、下記に依る	
— — — —	IE1.6x2 (EP19, 1-2x1)
— — — —	IE1.6x3 (EP19, 1-2x1)
— — — —	IE1.6x2E1.6 (EP19, 1-2x1)
— — — —	IE1.6x3E1.6 (EP19, 1-2x1)
— — — —	IE1.6x4E1.6 (EP25, 1-2x1)
— — — —	IE1.6x5E1.6 (EP25, 1-2x1)
— — — —	IE1.6x2 (VE18, 1-2x1)
— — — —	IE1.6x3 (VE18, 1-2x1)
— — — —	IE1.6x2E1.6 (VE18, 1-2x1)
— — — —	IE1.6x3E1.6 (VE18, 1-2x1)
— — — —	IE1.6x4E1.6 (VE22, 1-2x1)
— — — —	IE1.6x5E1.6 (VE22, 1-2x1)

工事名称		図面名称・尺度		図面番号
消防局 訓練施設 整備工事		C塔 電灯設備 平面図 1:100		

7 姫路市中播消防署香寺出張所

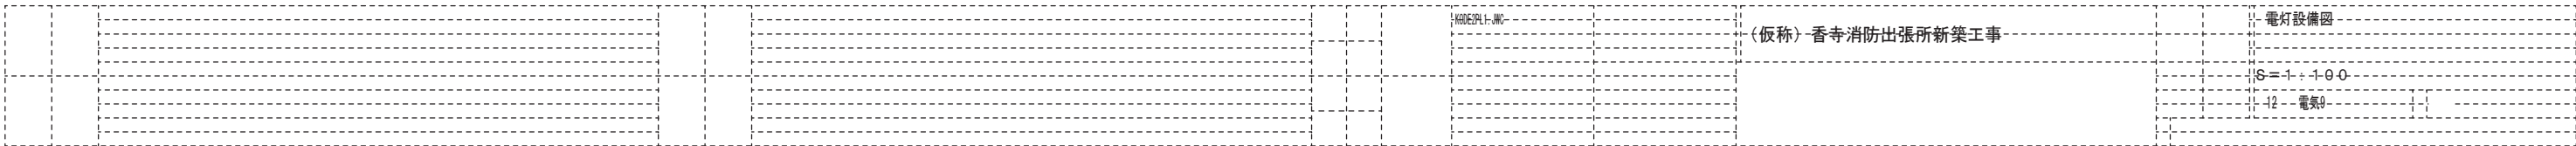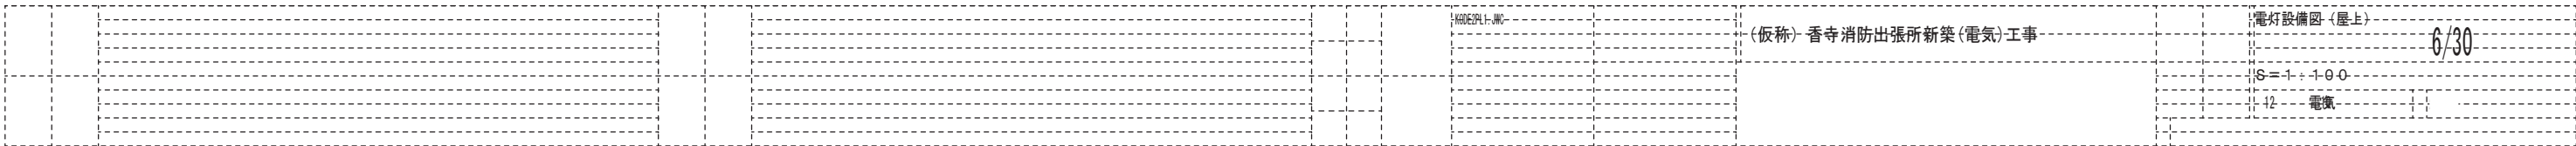外灯 (S) 基礎 参考図











8 姫路市姫路東消防署豊富出張所

照明器具姿図

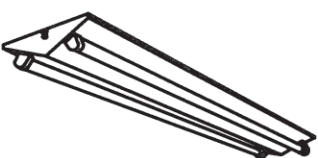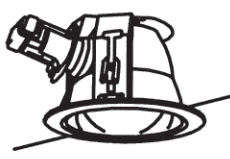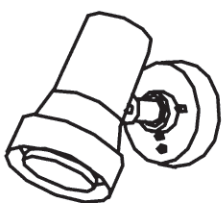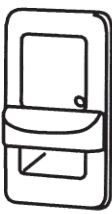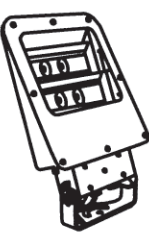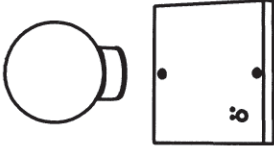※照明器具参考型番


A  FSS9-321	B  FSR2-321	C  FSS9-322	D  FSR2-322
A 321 HF 32Wx1 PK	B 321 HF 32Wx1 PK	C 322 HF 32Wx2 PK	D 322 HF 32Wx2 PK
E  FRS26-322	F  ※LED電球 共 NF21786Z 相当品	G  昼白色 3,800lm リモコン送信器付 LGBZ1200 相当品	H  電球色 640lm LGW85017 相当品
E 322 HF 32Wx2 PK	F LED LED電球 11Wx1	G LED LED 消費電力45W 電源ユニット内蔵	H LED LED電球 11.2Wx1 WP
I  電球色 438lm LGW71629 相当品	J  電球色 323lm LGW45030B 相当品	K  NSF42512 相当品	L  昼白色 865lm LGB52091 相当品
I LED LEDユニット 消費電力7.2W WP 電源ユニット内蔵	J LED LED電球 (WP対応) 11Wx1 WP	K 322 HF 32Wx2 PH	L LED LED 消費電力15W 電源ユニット内蔵 棚下取付型
M  LBJ70071 相当品	N  昼白色 6,400lm NNY24540K 相当品	O  ※電源ブロック (電池内蔵型) 付 NNF20242 相当品	
M LED LED 消費電力0.7W 電源ユニット内蔵 明るさセンサ付	N LED LED 消費電力64W WP 電源ユニット内蔵 初期光束補正型	O LED LED 消費電力2.5W WP	

機器表

記号	名称	仕様	電源
AC 1	天井埋込形 4方向吹出 インバーター ツインエアコン	CM1.88kw FM(内)48wx2 (外)94wx2 消費電力(冷)2.59kw (暖) 2.45kw	3φ 200V
AC 2	壁掛形 インバーター エアコン	CM0.95kw FM(内)25w (外)27w 消費電力(冷)0.82kw (暖) 0.85kw	1φ 100V
AC 3	壁掛形 インバーター エアコン	CM0.75kw FM(内)23w (外)29w 消費電力(冷)0.54kw (暖) 0.68kw	1φ 100V
AC 4	壁掛形 インバーター エアコン	CM0.6kw FM(内)16w (外)16w 消費電力(冷)0.45kw (暖) 0.45kw	1φ 100V
AC 5	既設 壁掛形 インバーター エアコン 再取付	RAS288CX(日立)	1φ 100V
HF 1	排気ガス 排出システム	モーター出力 0.9kw 排気システム制御盤 (0.9kw) x1個	3φ 200V

竣工図

工事名称 姫路東消防署豊富出張所大規模改修(電気)工事	変更事項			図面名称 改修 照明器具姿図 機器表	図面番号 E - 07
				Scale	

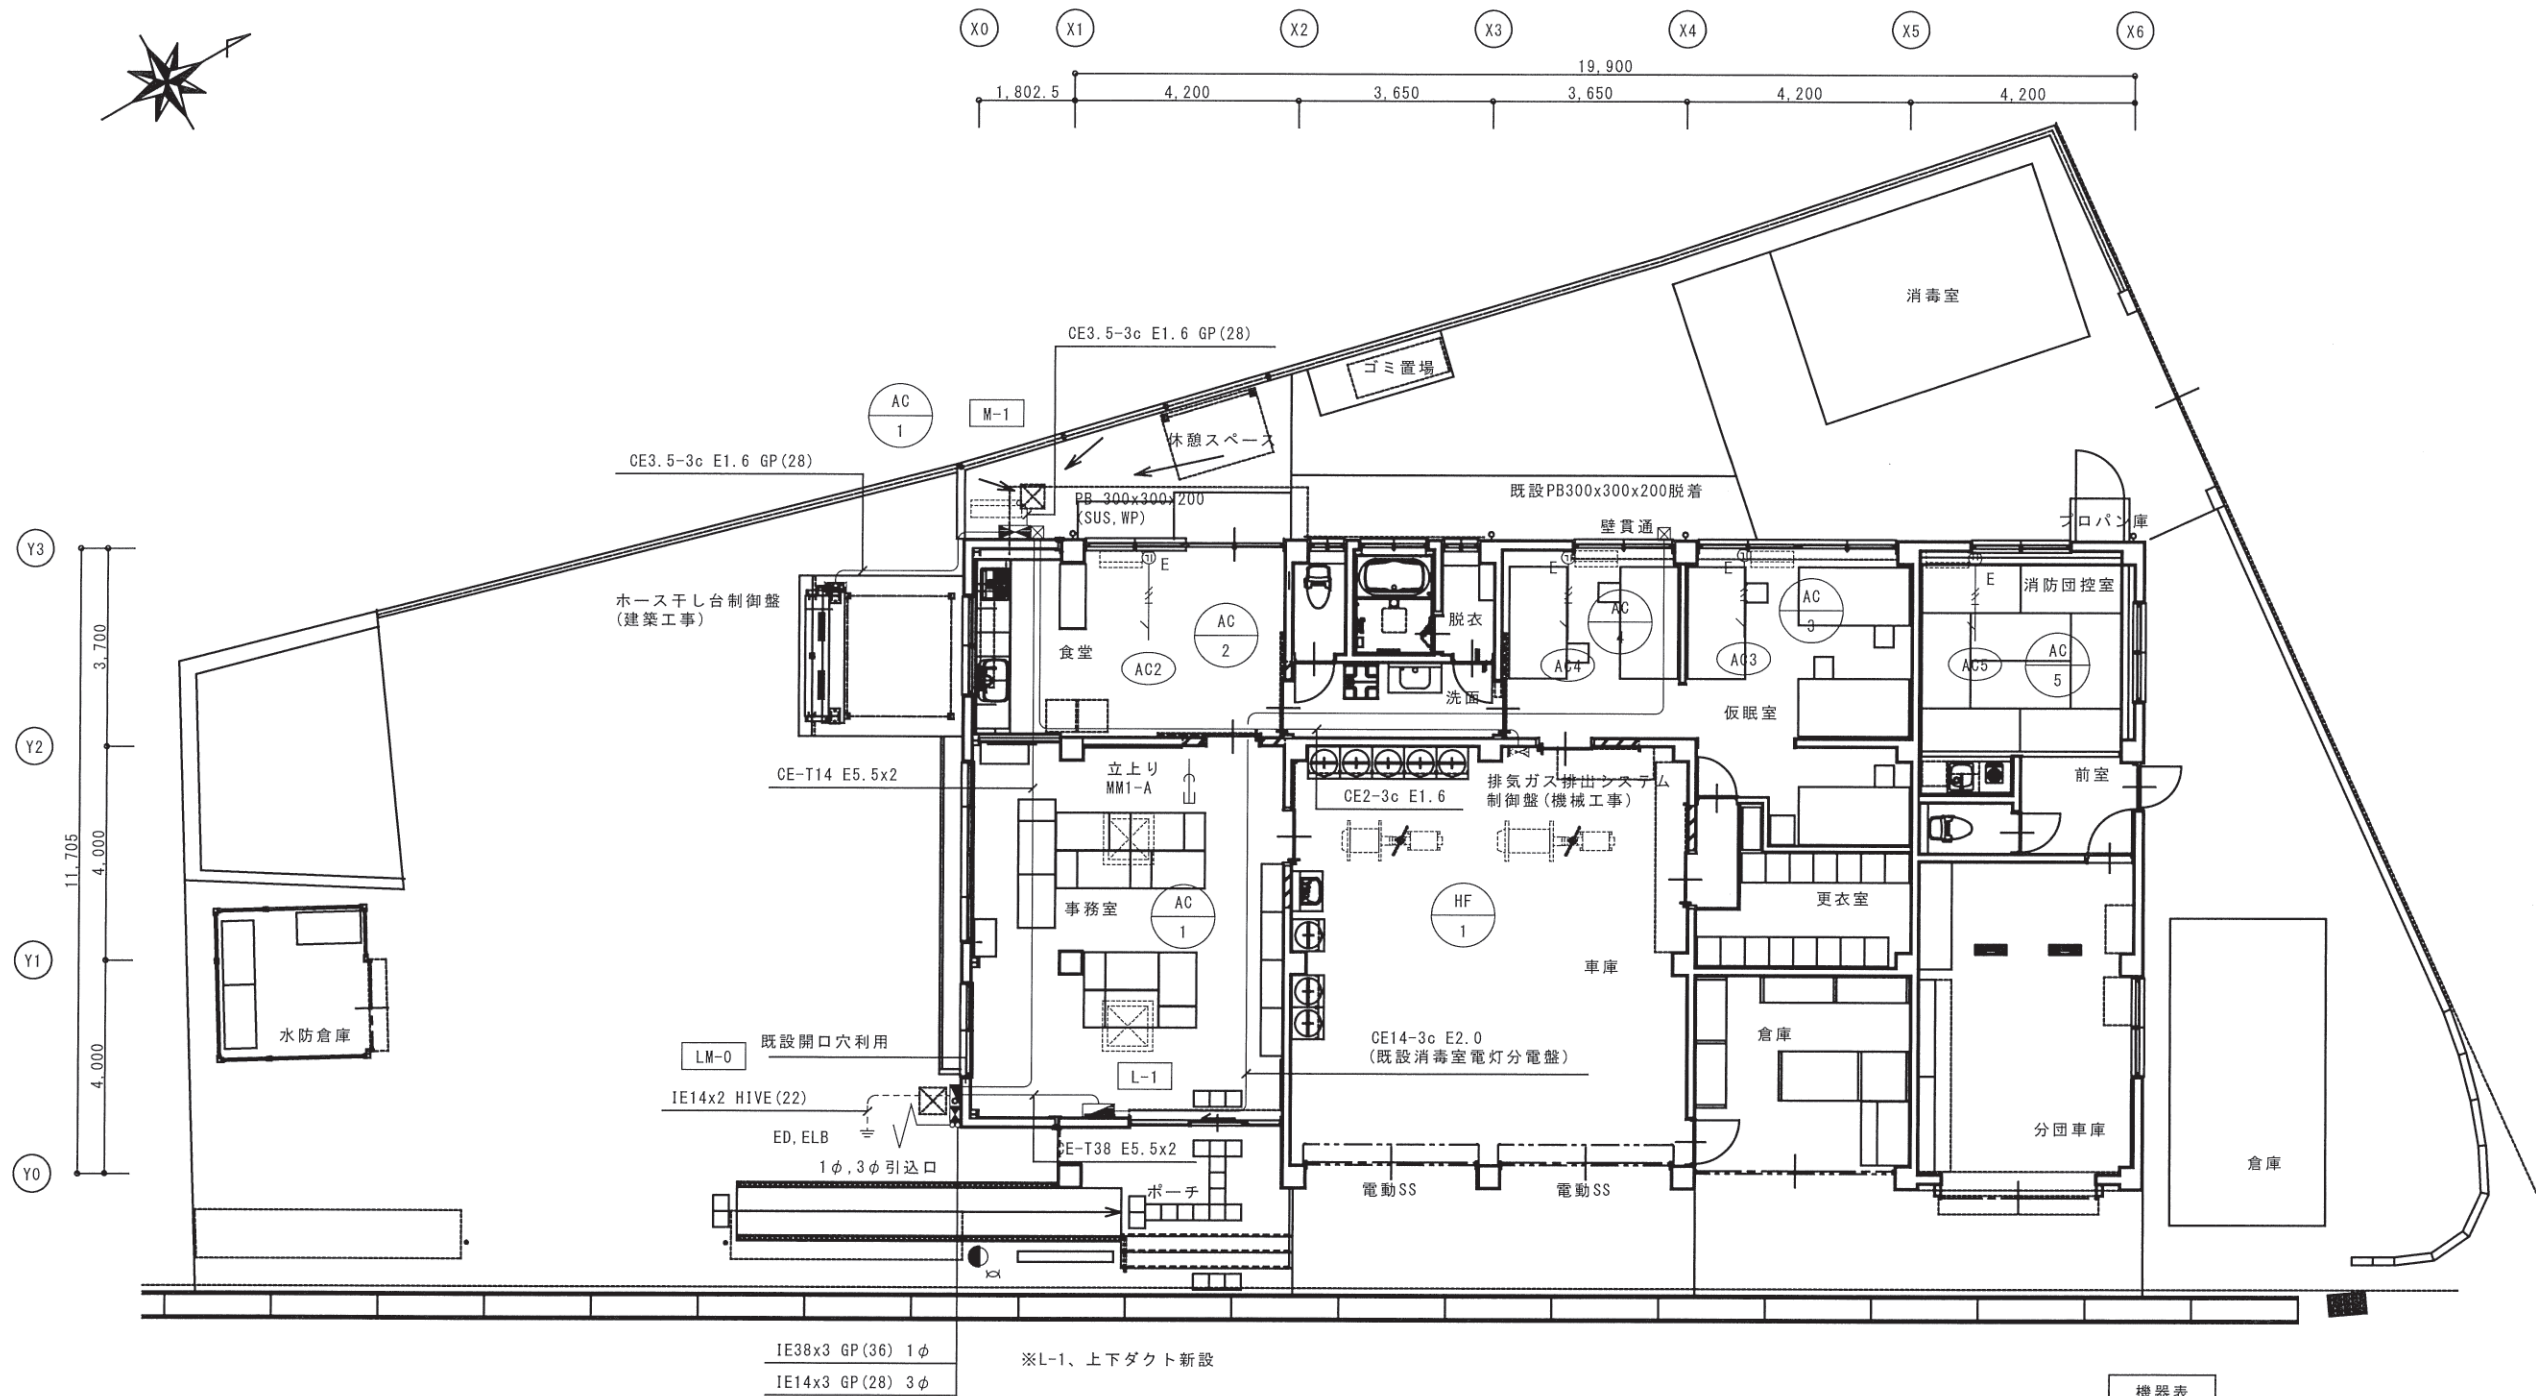

改修 平面図 S=1:100


凡例	
記号	名 称
	引込口
	コンクリート柱
	1φ, 3φ 引込管
	1φ 分電盤
	3φ 分電盤
	壁付コンセント2P15A(接地極付, 1口以外は口数を傍記)
	壁付コンセント2P20A(接地極付)
	空調スイッチ(機械工事)
	接地
	ジョイントボックス

機器表			
No.	名称	面, 台, 個数	電源, 容量(kW)
HF-1	排気ガス排出システム制御盤	1	3φ 200V 0.9kW
	ホース干し台制御盤	1	3φ 200V 0.75kWx2

1) 空調電源配線に於いて特記なきは	
	EM-EEF2.0-3c(Ex1)
	既設壁部 (MM1-A)
2) 上記に於いて天井内はケーブルコロガシ配線とする。	
3) 既設壁部に於いて特記なきは既設配管入線とする。	
4) 実線部は今期配管配線, 器具とする。	
5) 破線部は既設配管配線, 器具とする。	
6) 既設器具撤去、移設に伴う既設配線撤去調整も本工事とする。	

竣工図

工事名称 姫路東消防署豊富出張所大規模改修(電気)工事	変更事項				図面名称 幹線・動力・空調電源設備 改修 平面図		図面番号 E — 08
					Scale 1/100		

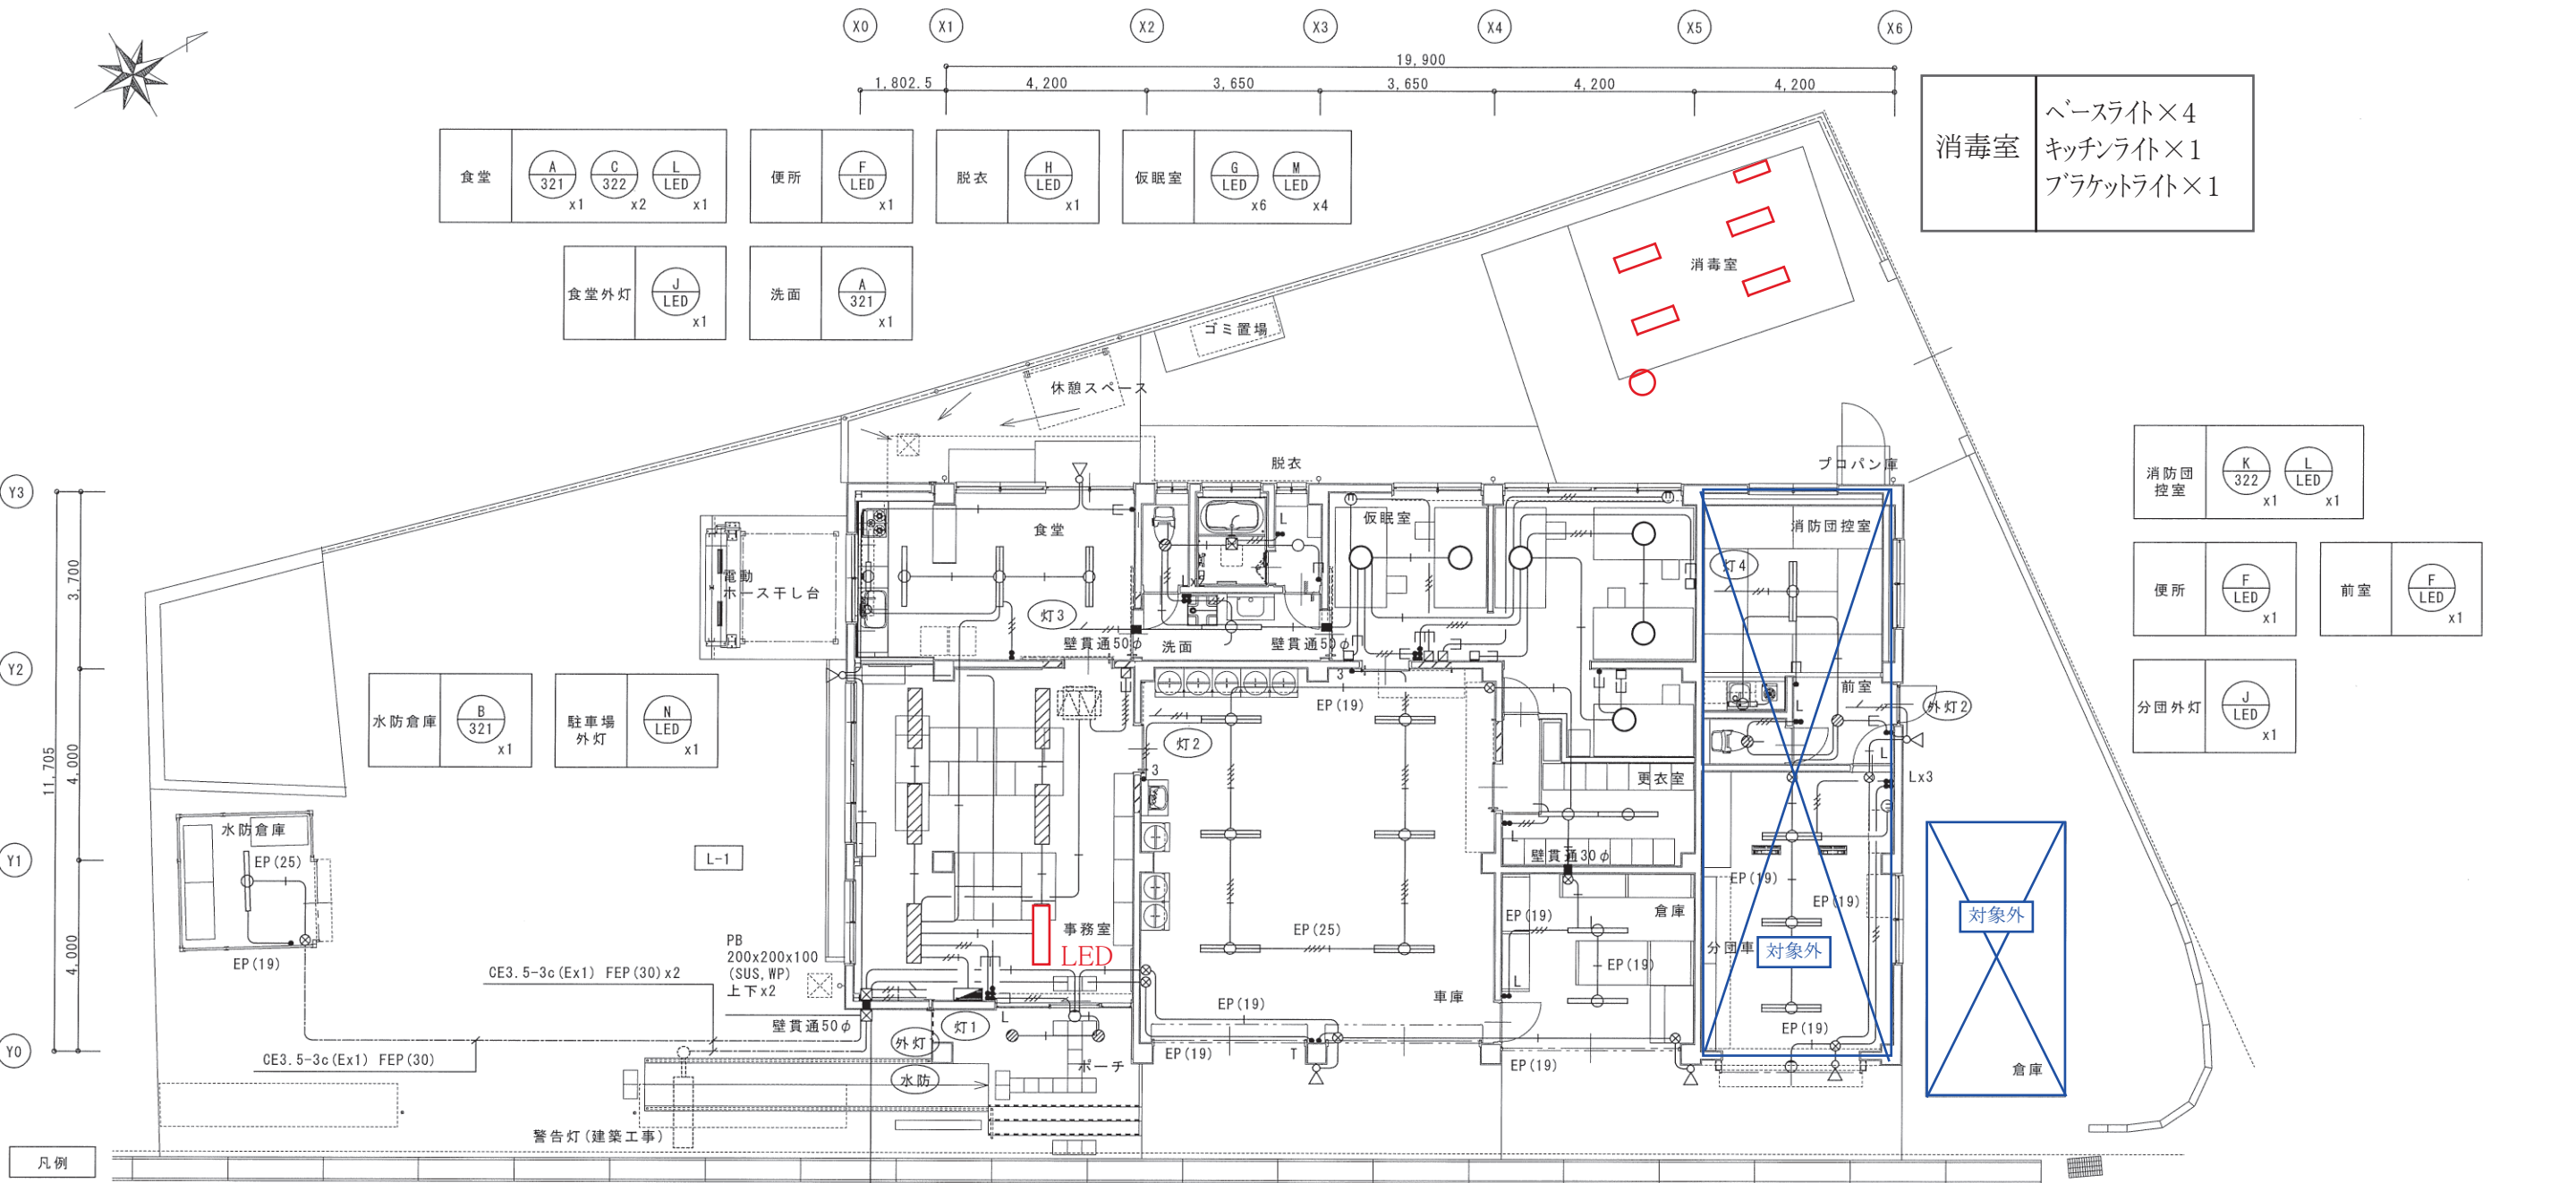

記号	名 称
	電灯分電盤
	蛍光灯 直付
	蛍光灯 壁付
	蛍光灯 埋込
	シーリングライト
	ダウンライト
	ブラケットライト
	スポットライト
	フットライト
	天井扇 換気扇 (建築, 機械工事)
	埋込スイッチ (表示, ネーム付)
	埋込スイッチ位置表示灯付 (ネーム付)
	埋込スイッチ確認表示灯付 (ネーム付)
	埋込一時点灯スイッチ (WN5472K同等)
	換気スイッチ (機械工事) 取付本工事
	ジョイントボックス
	丸型露出ボックス

立上り
EEF2.0-3c x2 GP(28)

事務室	E 322 x6	車庫	D 322 x6	更衣室	A 321 x2	分団車庫	D 322 x3
ポーチ	I LED x2 O LED x1	車庫外灯	J LED x2	倉庫	B 321 x2	分団車庫 外灯	J LED x1 O LED x1

改修 平面図 S=1:100

1) 電灯配線に於いて特記なきは	
	EM-EEF2.0-2c
	EM-EEF2.0-3c (Ex1)
	EM-EEF1.6-2c
	EM-EEF1.6-3c (Ex1)
	EM-EEF1.6-3c
	EM-EEF1.6-2cx2 (Ex1)
	EM-EEF1.6-2cx2
	EM-EEF1.6-2c+3c (Ex1)
	EM-EEF1.6-2c+3c
	既設壁部 (MM1-A)
2) 上記に於いて天井内はケーブルコロガシ配線とする。	
3) 既設壁部に於いて特記なきは既設配管入線とする。	
4) 実線部は今期配管配線, 器具とする。	
5) 破線部は既設配管配線, 器具とする。	
6) 既設器具撤去, 移設に伴う既設配線撤去調整も本工事とする。	

竣工図

工事名称 姫路東消防署豊富出張所大規模改修(電気)工事	変更事項			図面名称 電灯設備 改修 平面図	図面番号 E - 09

姫路市消防庁舎等ＬＥＤ照明器具賃貸借 入札説明書

令和８年５月１１日

姫 路 市

〈目次〉

	ページ
1 業務の概要・・・・・・・・・・・・・・・・・・・・・・・・	2
2 参加資格・・・・・・・・・・・・・・・・・・・・・・・・	2
3 制限付一般競争入札参加申込書等の配布期間及び場所・・・・・・・・	3
4 入札参加申込み・・・・・・・・・・・・・・・・・・・・・・・・	3
5 入札参加資格の審査・・・・・・・・・・・・・・・・・・・・・・・・	4
6 質疑について・・・・・・・・・・・・・・・・・・・・・・・・	5
7 入札に関する事項・・・・・・・・・・・・・・・・・・・・・・・・	5
8 入札保証金及び契約保証金等に関する事項・・・・・・・・	6
9 入札の無効に関する事項・・・・・・・・・・・・・・・・・・・・・・・・	6
10 落札者の決定・・・・・・・・・・・・・・・・・・・・・・・・	7
11 再度入札に関する事項・・・・・・・・・・・・・・・・・・・・・・・・	7
12 その他・・・・・・・・・・・・・・・・・・・・・・・・	8

1 募集の概要

(1) 業務名

姫路市消防庁舎等ＬＥＤ照明器具賃貸借

(2) 履行期間

契約締結日から令和１３年１２月３１日まで

(3) 履行場所

姫路市西今宿三丁目７番２０号外

(4) 業務の目的及び概要

本市のゼロカーボンシティ推進の取組の一つとして、消防庁舎等における老朽化した照明器具のＬＥＤ化を目的とし、性能基準を満たすＬＥＤ照明器具の賃貸借を行う事業者を制限付一般競争入札により募集する。

2 参加資格

入札に参加する資格（以下「入札参加資格」という。）を有する者は、次に掲げる要件を全て満たす者とする。

- (1) 姫路市入札参加資格制限基準（平成２５年３月２５日制定）に該当しないこと。
- (2) 姫路市が行う建設工事等の契約からの暴力団排除に関する要綱（平成２５年４月１日制定。以下「暴力団排除要綱」という。）第３条に定める排除対象業者に該当しないこと。
- (3) 競争入札の参加資格等について（平成２３年姫路市告示第４０８号）第５項の規定による業者登録名簿に登録され、かつ、次の全てに該当する者であること。

ア 「リース・レンタル」の業種及び「電気製品」又は「その他」の詳細業種について競争入札に参加する資格を有していること。

イ 公告の日において、法人にあっては、姫路市税（以下「市税」という。）、消費税及び地方消費税並びに法人税に滞納がない者であること。個人にあっては、市税、消費税及び地方消費税並びに所得税に滞納がない者であること。

ウ 公告の日から落札決定の日までの間において、次の全てに該当すること。

(ア) 姫路市登録業者指名停止等措置要綱（昭和６２年６月２５日制定。以下「指名停止等措置要綱」という。）の規定による指名停止措置（以下「指名停止」という。）を受けていないこと。

(イ) 指名停止等措置要綱に規定する指名停止の措置要件に該当しないこと。

エ 会社更生法（平成１４年法律第１５４号）に基づく更生手続開始の申立て（同法附則第２条の規定によりなお従前の例によることとされる場合における更生手続開始の申立てを含む。）がなされていないこと。

オ 民事再生法（平成 11 年法律第 225 号）に基づく再生手続開始の申立てがなされていないこと。

カ 入札に参加しようとする者（以下「参加申込者」という。）の間において次の(ア)から(ウ)までのいずれにも該当しないこと。

(ア) 資本関係

次のいずれかに該当する 2 者の場合をいう。ただし、子会社（会社法（平成 17 年法律第 86 号）第 2 条第 3 号の規定による子会社をいう。以下同じ。）又は子会社の一方が会社更生法第 2 条第 7 項に規定する更生会社（以下「更生会社」という。）又は民事再生法第 2 条第 4 号に規定する再生手続が存続中の会社である場合を除く。

a 親会社（会社法第 2 条第 4 号の規定による親会社をいう。以下同じ。）と子会社の関係にある場合

b 親会社を同じくする子会社同士の関係にある場合

(イ) 人的関係

次のいずれかに該当する 2 者の場合をいう。a については、会社の一方が更生会社又は民事再生法第 2 条第 4 号に規定する再生手続が存続中の会社である場合を除く。

a 一方の会社の役員が、他方の会社の役員を現に兼ねている場合

b 一方の会社の役員が、他方の会社の会社更生法第 67 条第 1 項又は民事再生法第 64 条第 2 項の規定により選任された管財人を現に兼ねている場合

(ウ) その他適正な業者選定手続が阻害されると認められる関係

次のいずれかに該当する 2 者の場合をいう。

a 組合とその組合員の関係にある場合

b 一方の会社の代表者と、他方の会社の代表者が夫婦の関係にある場合

3 制限付一般競争入札参加申込書等の配布期間及び場所

配布期間	公告の日から令和 8 年（2026 年）6 月 25 日まで
配布場所	姫路市役所ホームページで提供する。 (https://www.city.himeji.lg.jp/anzen/0000032814.html)

4 入札参加申込み

(1) 参加申込者は、次号に示す受付期間及び提出先に、次に掲げる書類（以下「参加表明書類」という）を郵送又は持参により提出し、入札参加資格の審査を受けなければならない。

なお、参加表明書類を郵送により提出する場合は、書留郵便等の配達記録の確認ができる方法によることとし、持参する際は、事前に連絡をした上で持参すること。

- ア 制限付一般競争入札申込書兼入札参加資格審査申請書（様式第 1 号）
- イ 市税の納税証明書（滞納無証明書）（公告日以後に発行されたものの原本又は写し、市税の納税義務がある場合に限る。）
- ウ 国税の納税証明書（個人の場合、税務署様式その 3 の 2。法人の場合、税務署様式その 3 の 3。）（公告日以後に発行されたものの原本又は写し）
- エ 関連企業申告書（様式第 2 号）

(2) 入札参加申込みの方法、受付期間及び参加表明書類の提出先

申込方法	郵送又は持参 郵送の場合は、原則として書留郵便等の配達記録が確認できる方法によること。なお、郵便事故により参加表明書類が不着であった場合において、配達記録が確認できない場合は、入札参加資格の有無に係る異議申立ては受け付けない。
受付期間	公告の日から令和 8 年（2026 年）5 月 25 日午後 5 時まで （姫路市の休日を定める条例（平成 2 年姫路市条例第 15 号）第 2 条第 1 各号に掲げる本市の休日を除く。） 午前 9 時から正午まで及び午後 1 時から午後 5 時まで 郵送により提出する場合は、受付期間最終日の午後 5 時必着
参加表明書類の提出先	姫路市三左衛門堀西の町 3 番地 姫路市消防局総務課 施設管理担当（以下「総務課」という。） （姫路市防災センター 3 階） 電話番号 079-223-9516

5 入札参加資格の審査

- (1) 姫路市は、提出された参加表明書類により入札参加資格の審査を行い、その結果を令和 8 年（2026 年）5 月 28 日までに、確認通知書を電子メールにて発送することで通知する。なお、入札参加資格の確認日は入札参加申込の受付期間最終日とする。
- (2) 入札参加資格がないと認めた参加希望者には、確認通知書にその理由を記載する。
- (3) 入札参加資格がないと認められた参加希望者は、入札参加資格がないと認めた理由について、姫路市に対し、説明を求めることができる。その場合には、令和 8 年（2026 年）6 月 4 日正午までに、入札参加資格がないと認めたことに対する理由を請求する旨を書面又は電子メール（送信先：syob-somu@city.himeji.lg.jp）にて、総務課に提出すること。期日までに当該請求があった場合は、姫路市はこれに対し、速やかに回答する。

6 質疑について

- (1) 前2項の規定により参加表明手続きを行い、参加資格を有すると認められた者（以下「参加者」という。）に限り、次の方法によりこの入札に関する質問をすることができる。

ア 提出書類

質疑書（様式第3号）

イ 提出方法

質疑書に質問事項の他必要事項を入力し、電子ファイルの名前を参加者の商号又は名称に変更の上、当該電子ファイルを次の「ウ 提出場所（送信先アドレス）」宛てに電子メールで送信すること。（ファイル形式はMicrosoft Excelとする。）

ウ 提出場所（送信先アドレス）

syob-somu@city.himeji.lg.jp

エ 提出期限

令和8年6月4日正午まで

- (2) 質問に対する回答は、次により行う。

ア 回答開始日時

令和8年6月9日正午から

イ 回答方法

回答は、姫路市ホームページに掲載する。

- (3) その他

ア 質問及び質問に対する回答は、姫路市ホームページに掲載する仕様書の追加事項又は修正事項として取扱う。

イ 質問の内容に参加者を特定することができる記載があるとき又は入札公告に定める期限より後に本市のメールサーバーに到達したものについては、回答しない。

ウ 質問者名は公表しない。

7 入札に関する事項

- (1) 入札及び開札の日時及び場所

入札及び開札の日時	令和8年（2026年）6月17日 午後3時
入札及び開札の場所	姫路市三左衛門堀西の町3番地 姫路市防災センター 3階 第1会議室

- (2) 入札方法等

ア 入札書は指定する様式を使用すること。

イ 入札書及び封筒に業務名等を記入し、封筒は密封すること。また、代理の場合は委任状を入札書と同封すること。

ウ 入札書へは、業者登録申請時に届出の使用印を押印すること。

エ 入札書の日付は、入札書の記入日を記載すること。

オ 入札を辞退する場合は、入札日までに理由を付した辞退届を提出すること。一度提出した辞退届は、撤回をすることはできない。

(3) 入札に関する条件等

ア 入札を行うときは、確認通知書を持参し、提示すること。

イ 入札及び開札には必ず出席すること。郵便及び電話による入札は認めない。

ウ 消費税及び地方消費税の課税事業者であるか免税事業者であるかを問わず、見積もった月額契約希望金額の110分の100に相当する金額を入札書に記載すること。

エ 一度提出した入札書は、書換え、引換え又は撤回をすることはできない。

オ 入札書に記載する金額は、千円単位とすること。

(4) 関係法令の遵守

入札参加者は、刑法（明治40年法律第45号）及び私的独占の禁止及び公正取引の確保に関する法律（昭和22年法律第54号）を遵守し、入札の公正性及び公平性を害する行為を行わないこと。

8 入札保証金及び契約保証金等に関する事項

(1) 入札保証金については、免除する。

(2) 契約保証金については、姫路市契約規則（昭和62年姫路市規則第29号）第29条の規定を適用する。

9 入札の無効に関する事項

次に掲げる入札は、無効とする。

(1) 入札書が所定の日時までに提出されない入札

(2) 入札参加資格があると認定された確認通知書のない者がした入札、虚偽の内容を記載した制限付一般競争入札参加申込書等により入札参加を認められた者がした入札、その他入札参加資格のない者のした入札

(3) 入札者又はその代理人が同一事項について2通以上した入札

(4) 同一事項の入札について、他人の代理人を兼ね、又は2人以上の代理をした者の入札

(5) 最低制限価格（消費税及び地方消費税相当額を除く。）を設定している場合には、最低制限価格を下回る金額の入札

(6) 談合その他不正な行為によってなされたと認められる入札

- (7) 再度入札における入札金額が、直前の入札の最低金額と同額又はこれを超えた入札
- (8) 入札書に記名押印のない入札
- (9) 入札書中、必要な文字を欠き、又は判読できない入札
- (10) 金額を訂正した入札
- (11) 委任のある場合は、代理人の氏名若しくは押印のない入札書による入札又は委任状のない入札
- (12) 第2項第3号カに定めるいずれかに該当する複数の者のした入札。ただし、該当する者のうち1者を除く他の全ての者が入札を辞退した場合は、残る1者の入札は、無効としない。

10 落札者の決定

- (1) 予定価格の制限の範囲内で入札を行った者のうち、最低の価格をもって入札した者を落札者と決定する。ただし、その者により当該契約の内容に適合した履行がされないおそれがあると認められるとき、又はその者と契約することが公正な取引の秩序を乱すこととなるおそれがあるとき等、契約の相手方として著しく不適當であるときは、その者を落札者としなないことがある。
- (2) 開札の結果、落札者となるべき同価格の入札をした者が2人以上ある場合は、くじによって落札者を決定することとし、この場合において、落札者となるべき同価格の入札をした者は、くじを引くことを辞退することはできない。
- (3) 落札者は、契約締結までに、暴力団排除要綱に定める暴力団排除に関する誓約書（様式第3号）を提出しなければならない。

11 再度入札に関する事項

- (1) 初回の入札において落札者となるべき入札をした者がいない場合は、直ちに再度の入札を行う。再度入札の回数は、2回とする。
- (2) 再度入札には、前の入札において入札に参加しなかった者、無効とされた者及び最低制限価格を設定している場合において当該最低制限価格を下回った者は、参加できない。
- (3) 初回又は再度入札の結果、落札者となるべき入札をした者がおらず、かつ次の再度入札に参加できるものが1者のみとなった場合は、入札を打ち切ることとする。

12 その他

- (1) 予定価格は、非公表とする。
- (2) 本業務についての説明会は、実施しない。

- (3) 落札決定後に正当な理由なく契約を辞退した場合は、指名停止等措置要綱に基づく指名停止を行うことがある。
- (4) 落札決定後、契約締結までの間に落札した者が入札参加資格制限若しくは排除対象者に該当し、又は指名停止を受けた場合は、契約を締結しないことがある。
- (5) 契約手続において使用する言語は日本語、単位は計量法（平成４年法律第５１号）に定めるもの、通貨単位は円、時刻は日本標準時とする。
- (6) 本案件は電子契約を活用した契約締結を可能とする。電子契約を希望する場合は、決定後、速やかに電子契約利用申請書を総務課まで提出すること。なお、業者登録の電子契約用メールアドレスを登録している場合は、電子契約利用申請書の提出は不要とする。また、必要な様式等は、必要に応じて姫路市ホームページからダウンロードし、使用すること。
(<https://www.city.himeji.lg.jp/sangyo/0000026069.html>)
- (7) 発注者は令和９年度（2027年度）以後において、本業務に係る予算の減額又は削除があった場合は、本契約を変更し、又は解除することができる。この場合において、本業務の受注者に損害があるときは、受注者は、その損害の賠償を姫路市に請求することができるものとし、この場合における賠償額は協議の上定めるものとする。