昭和４５年度

図面ページ	指定番号	指定年月日	地　　名	備　　考
1	45－　3	45.12.15	勝原区宮田字金保586-4,5	
2	45－　4	45.04.14	青山字二ノ坪378	一部取消
3	45－　12	45.08.25	辻井字高芝1203-1,3,4	
4	45－　13	45.07.30	保城字大岩ノ下339-1,228-2他6筆	一部取消51-1(51.5.26)
5	45－　19	45.07.06	今宿字北尾次1876-1他	
6	45－　20	45.05.06	花田町小川字池之尻218-2	市道　花田84,85号線
7	45－　25	45.09.12	亀山字大不毛147	
8	45－　26	45.05.07	御国野町国分寺750-3他3筆	
9	45－　27	45.12.25	飾磨区山崎字流田159	
10	45－　36	45.07.06	網干区興浜字中河原1462-3	
11	45－　43	45.07.30	御立字平松1302-1他3筆	
12	45－　44	45.06.05	西庄字石ツミ甲394-2他2	
13	45－　45	45.07.28	飾磨区高町字惣ケ坪106-4,107-2	
14	45－　50	45.08.03	飾磨区今在家字勘斉1018-2	市道　飾磨221,226号線
15	45－　51	45.06.12	今宿字八舛田1913他3筆	
16	45－　52	45.06.12	保城字大岩ノ下370-1	
17	45－　59	45.10.14	仁豊野字西山943-19他4筆	一部取消62-1(63.1.26)
18	45－　60	45.07.13	辻井字蔵ノ内270-4,8	
19	45－　66	45.06.16	網干区坂出字石丸231-1他2筆	
20	45－　78	45.06.16	飾磨区細江字上山田267	
21	45－　79	45.07.06	勝原区山戸字蟹垣内224-1	市道　勝原29号
22	45－　88	45.06.24	御立字村前609-1,2	
23	45－ 102	45.08.25	大津区吉美字砂元東75-1他4筆	
24	45－ 103	45.08.18	書写字美ノ脇2730-3他3筆	市道　書写189号線
25	45－ 104	45.07.06	野里字南河原226	
26	45－ 108	45.11.06	網干区津市場字馬場先780-4他3筆	
27	45－ 121	45.07.13	御立字河原1660	
28	45－ 122	45.07.28	伊伝居字馬場先76-2	
29	45－ 131	45.07.30	田寺546-2	
30	45－ 140	45.07.30	広畑区才字サルコ田945-1他7筆	市道　八幡221,222号線
31	45－ 154	45.11.21	土山字八反田333-1,4	
32	45－ 155	45.08.04	飾西字万燈山下689-1他4筆	
33	45－ 156	45.08.04	網干区坂出字石丸251-1他6筆	
34	45－ 160	45.10.14	網干区新在家字咽ケ瀬1647-2他2筆	
35	45－ 161	45.09.04	勝原区宮田字浄専寺136-1他	一部市道　勝原116号線
36	45－ 162	45.08.31	大津区天満字土井ノ内465,466	
37	45－ 163	45.08.04	御立字前田1338-1他5筆	
38	45－ 164	45.12.22	広畑区則直字深田2-1他7筆	市道　広畑179号線
39	45－ 165	45.09.12	四郷町東阿保字百才辺1384-1	
40	45－ 169	45.08.18	勝原区朝日谷字丁田167-1	市道　勝原83号線
41	45－ 170	45.09.12	広畑区小坂字辻元80-1他	市道　元水田225.226

昭和４５年度

図面ページ	指定番号	指定年月日	地　　名	備　　考
42	45－ 171	45.08.25	勝原区丁字家久田153-1	
43	45－ 172	45.08.18	伊伝居字岸ノ下509	
44	45－ 181	45.08.25	飾磨区英賀字下新田乙72-1	市道　英賀217号線
45	45－ 182	45.08.26	飾磨区細江266-1	
46	45－ 188	45.08.25	伊伝居字小山崎796-1他3筆	
47	45－ 190	45.09.12	土山字甲124-1他4筆	
48	45－ 191	45.09.24	辻井字藤ノ木787-1他3筆	43-13の延長
49	45－ 202	45.08.31	大津区恵美酒町2丁目38-1	
50	45－ 203	45.08.31	飾東町志吹次郎太郎垣353	
51	45－ 204	45.08.31	土山字ヒマキ755	
52	45－ 205	45.08.31	辻井字宮ノ前92-1	43-13の延長
53	45－ 227	45.09.17	北今宿字片田260-3	
54	45－ 228	45.10.27	青山字二ノ坪361-1	
55	45－ 229	45.10.14	野里字町裏790-3他2筆	44-15の延長
56	45－ 235	45.09.12	田寺字山吹387-1,2,3	
57	45－ 241	45.10.27	飾磨区構字飯田前15-3他2筆	
58	45－ 251	45.10.01	書写字西垣内293他2筆	
59	45－ 252	45.10.01	飾東町豊国字松ノ元29-3,33-3	
60	45－ 253	45.10.01	飾磨区細江字下大島119	9-4び発七
61	45－ 271	45.12.26	的形町的形字奥浜1768-7他2筆	
62	45－ 272	45.11.21	御立字丸山576-3字東山527-10,20	2711の延長
63	45－ 273	45.12.15	保城字津倉213-1 ～9	取消番号 48-3
64	45－ 294	45.10.27	御立字河原1733-13他3筆	490223一部取消　44-376の延長
65	45－ 295	45.11.04	書写字草ノ下745-1他3筆	460814一部取消（46-1）
66	45－ 296	45.11.06	花田町小川字池之尻213	市道　花田84号線
67	45－ 298	45.12.23	北平野町字作物830他11筆	一部市道　城北166～168号線
68	45－ 307	45.11.06	伊伝居字小山崎806-70	
69	45－ 308	45.10.27	北平野町字仏正田398-270,274	
70	45－ 309	46.02.19	飾西字万燈山下680-1他2筆	一部市道　白鳥232号線
71	45－ 310	46.01.27	町ノ坪字土居の内402-1,7,9	
72	45－ 311	45.10.21	青山字年ケ森1363字南山1456-28,29	
73	45－ 312	45.11.06	亀山字石ケ坪87～89	市道 廃止 168.169号線
74	45－ 313	45.12.23	西庄字竹ノ花乙62-2他6筆	313-1.460312
75	45－ 316	45.11.06	網干区興浜字中河原1489-1491	
76	45－ 318	45.11.06	辻井字宮前96-19他8筆	
77	45－ 319	45.10.27	御立字河原1494-2～8	
78	45－ 320	45.10.27	網干区津市場字砂田331-1,332-1	
79	45－ 321	45.10.27	相野字土田6	
80	45－ 322	45.10.27	御立字河原1653-1	
81	45－ 323	45.10.27	御立字河原1732	
82	45－ 324	45.10.27	西脇字浄安寺361-1	~~一部市道~~ 太市47号線、58号線
83	45－ 336	45.11.21	北平野町竹ケ端851	
84	45－ 339	45.11.21	勝原区丁家久田60-1	市道　勝原217,218号線
85	45－ 340	45.11.21	飾磨区今在家字勘斉1013他3筆	一部市道　飾磨226号線
86	45－ 360	45.12.04	飾磨区恵美酒字高瀬579-1	区画整理内
87	45－ 361	46.01.25	飾磨区恵美酒字高瀬581-1 ～9	区画整理内 → 飾り3.4.
88	45－ 362	46.03.10	北今宿字三十ケ坪319-1,3 ～6	
89	45－ 374	45.12.11	今宿字六才堂420-1他5筆	
90	45－ 375	45.12.23	保城字風敬414-1 他8筆	43-307の延長
91	45－ 376	45.11.28	勝原区丁字迎田200他7筆	
92	45－ 377	45.12.04	飾磨区妻鹿字中河原162-1	
93	45－ 378	45.11.25	網干区余子浜字古網干250-1,2	
94	45－ 385	45.12.11	北今宿字長利田255-1 ～16	一部市道　高岡206号線
95	45－ 386	45.12.22	飾磨区恵美酒字中田319-1他2筆	
96	45－ 387	46.01.27	大津区長松字丁田139-1他15筆	
97	45－ 388	45.12.11	大津区平松字大新田165-1	
98	45－ 392	45.12.04	岩端町字御前山裏142-1,4	一部県道　姫路大河内線
99	45－ 393	45.12.23	勝原区熊見字石ケ鼻339-1他3筆	9-4び一部取消
100	45－ 394	45.12.23	亀山字石ケ坪68-1,69-1,2	計画道路区域にかかりなくなっている

101	45－399	45.12.09	北条字ナス殿淵360-1～7	知道 森原 1号線.
102	45－400	45.12.07	八代字宅田467-2	
103	45－401	46.03.10	網干区津市場字東溝ノ内401-1,3,6	
104	45－408	45.12.15	大津区天満字辺作664	一部取消2-1(2.4.27)
105	45－412	45.12.11	下手野字山ノ北437	市道　高岡110～112号線
106	45－419	45.12.22	今宿字村前160-1,2,3,6	一部市道　高岡145～147号線
107	45－420	45.12.22	網干区興浜字中島1161-1,2	
108	45－421	45.12.23	御立字河原1672,1673,1681	
109	45－422	45.12.22	辻井字宮ノ北920-1,4～6	
110	45－423	45.12.22	網干区津市場字馬場先781-2	45-108の延長
111	45－424	45.12.22	勝原区熊見字境29	
112	45－425	45.12.26	余部区上川原字技川412-1他4筆	市道　余部26号線
113	45－429	45.12.22	飾磨区三和町4	市道　高浜49号線
114	45－433	50.01.20	青山字向山1470-256	56-5一部取消(57.4.1.4)図面6枚
115	45－446	45.12.23	広畑区熊見289-1他3筆	市道　勝原138,140号線
116	45－448	45.12.23	網干区津市場字砂田333-1他5筆	
117	45－449	46.01.20	飾磨区下野田字出屋敷139-3他4筆	市道　高浜129,160号線
118	45－450	45.12.23	御立字河野1466-2	
119	45－451	45.12.23	苫編字中筋169-3	
120	45－452	46.02.19	御立字コトロシ271-1他3筆	
121	45－453	45.12.23	飾東町庄字村ノ東394-1～4	
122	45－462	45.12.25	御国野町深志野字奥ノ北1084-1	
123	45－464	45.12.26	辻井字宮ノ谷143	

昭和４５年度

図面ページ	指定番号	指定年月日	地　名	備　考
124	45－465	46.02.19	伊伝居字小山崎806-104他4筆	
125	45－466	46.02.19	辻井字宮ノ谷122	
126	45－467	46.02.19	辻井字垣内472-1	H3-1一部取消、H3-1追加指定
127	45－468	46.03.01	野里字梅ケ坪895	13-3で一部廃止
128	45－469	46.03.10	伊伝居字六反田330-4他8筆	
129	45－470	46.02.19	八代字山田908-1他5筆	
130	45－471	45.12.26	辻井字東山436-18	
131	45－473	46.02.19	伊伝居字東川453他2筆	
132	45－474	46.03.10	辻井字南惣地内214-1他10筆	
133	45－475	46.01.20	飯田字善慶田257-2	
134	45－476	46.01.20	伊伝居字岸ノ下466	
135	45－485	46.01.08	北今宿字長利田238-1他4筆	
136	45－486	46.01.08	網干区浜田字東常河原381-3他5筆	
137	45－487	46.01.08	飾磨区細江字大池250-2他3筆	
138	45－488	46.01.08	大津区平松字大新田203,202-1,2	
139	45－489	46.01.08	大津区平松字中開324-1他18筆	市道大津143,224号線
140	45－490	46.01.08	勝原区朝日谷字長谷123-3他13筆	59-1(59.8.3)一部取消 市道　勝原223号線
141	45－491	46.01.08	大津区平松字中開287-1他22筆	
142	45－501	46.01.20	北平野字七反田675-1他	2101の延長
143	45－502	46.02.17	北今宿字池ノ内282-1他14筆	
144	45－503	46.01.20	下手野字西河原807-1,16	
145	45－517	46.02.02	大津区平松字田井前50他	一部市道　大津195号線
146	45－518	46.02.02	今宿字草上寺92-41～46	47-2全部取消
147	45－528	46.03.01	飾磨区下野田字アゲサ124-2	
148	45－532	46.03.01	北原360-1,5,6,7	
149	45－536	46.02.19	伊伝居字小山崎806-100	
150	45－537	40.03.01	北平野町字東出口487-1	
151	45－538	46.02.17	青山字南山1411他3筆	一部43座地
152	45－543	46.03.01	広畑区小坂字丁田113-1,5,6	一部県道和久今宿線　面積は約0.1ha
153	45－544	46.02.19	網干区和久字佃394-1他3筆	市道旭陽119,120号線
154	45－545	46.02.19	御国野町御着字小寺前701-1	
155	45－546	46.02.19	北原字林本309-3,4,311-1	
156	45－555	46.03.01	御立字前田1347他	
157	45－556	46.03.01	御立字中河原1251-4他12筆	
158	45－557	46.03.01	田寺字村ノ後112	

159	45－ 558	46.03.01	飾磨区構字石田754	
160	45－ 559	46.02.19	網干区大江島字大新田127-1他2筆	
161	45－ 560	46.03.01	網干区大江島字大新田122-2	
162	45－ 561	46.03.31	大津区天満字菅原531他5筆	一部市道　大津199,200号線
163	45－ 562	46.03.01	大津区平松字水尾233-6,8	
164	45－ 563	46.03.12	白浜町字有田乙774～778	市道　白浜121,123,220号線

昭和４５年度

図面ページ	指定番号	指定年月日	地　　名	備　　考
165	45－ 564	46.03.01	飾磨区阿成字青柳1025-4,1,3	
166	45－ 565	46.03.10	御立字村前608-1,2	
167	45－ 566	46.03.01	書写字木下1716-1	
168	45－ 567	46.03.01	伊伝居字四反田537-3	
169	45－ 568	46.03.10	伊伝居字岸ノ下479-1	
170	45－ 569	46.03.01	御立字北原246-1他2筆	59-5一部取消(60.2.26)
171	45－ 570	46.03.01	船津町字中筋2249他3筆	図面２枚
172	45－ 571	46.03.01	白国字釘ノ木33-1	
173	45－ 572	46.02.09	今宿字面白1945-1他8筆	
174	45－ 573	46.03.01	御立字河原1719	
175	45－ 574	46.03.10	今宿字村前138他11筆	図面３枚　市道高岡160,161号線
176	45－ 575	46.03.01	辻井字南惣212-1～6	
177	45－ 576	46.03.01	白浜町乙860-4他2筆	市道　白浜253号線
178	45－ 577	46.03.01	網干区坂上字ミメ田455-1	
179	45－ 583	46.03.10	白国町桑木203-2,1,8	
180	45－ 584	46.03.01	今宿字八舛田1916-2他4筆	
181	45－ 599	46.03.10	飾東町佐良和字尻ナシ13-1他	54-2取消(54.6.15)
182	45－ 600	46.03.10	飾東町佐良和字尻ナシ7他3筆	54-1取消(54.6.21)
183	45－ 601	46.03.10	御国野町深志野字前西代113-3他	？不明
184	45－ 602	46.03.09	網干区高田字地蔵寺251-3他8筆	
185	45－ 603	46.03.12	網干区大江島字イガキ336-1他13筆	
186	45－ 605	46.03.01	大津区平松字大新田186-1他35筆	
187	45－ 608	46.03.01	網干区興浜字ハナ1799-1	
188	45－ 609	46.03.31	広畑区北河原町78	
189	45－ 610	46.03.01	大津区天満字辺作624-3	
190	45－ 611	46.03.01	網干区大江島字大新田120-3,4,2	
191	45－ 612	46.03.01	大津区平松字中292-1他8筆	
192	45－ 615	46.03.09	土山字立田157-2	一部市道　荒川180号線
193	45－ 616	46.03.10	御立字丸山526-3他	一部市道272～273号線 45-272の延長
194	45－ 617	46.03.12	御立字丸山526-4他	市道　安室272,273号線
195	45－ 618	46.03.01	広畑区才字稗田812-1他7筆	市道　八幡59,167～169号線
196	45－ 619	46.03.10	大津区長松字佃139-6他7筆	
197	45－ 620	46.03.01	大津区平松字水尾237-1,236-1	
198	45－ 621	46.03.10	大津区平松字水尾228-1他2筆	
199	45－ 626	46.03.01	網干区高田字前田219-11他5筆	市道　旭陽116号線
200	45－ 630	46.03.10	青山字三反町1080	
201	45－ 644	46.03.10	飾磨区恵美酒字下長303-4	
202	45－ 653	46.03.15	伊伝居字西山807-7,11	図面２枚
203	45－ 654	46.03.15	飾磨区英賀字薮林新田甲1927-2	
204	45－ 655	46.03.15	新在家字八半長301,302	

昭和４５年度

図面ページ	指定番号	指定年月日	地　　名	備　　考
205	45－ 665	46.03.26	御立字赤岩8-3他7筆	
206	45－ 671	46.03.31	広畑区西蒲田字上横田 17～5	
207	45－ 675	46.03.31	飾磨区構字石田757-2	
208	45－ 683	46.03.15	勝原区宮田字中歩732-1～11	
				45-490の一部取消

様式第１５号（A2）

指定年月日・番号	昭和45年 8月31日	第45-20号	姫路市
告示年月日・番号	昭和45年10月27日	兵庫県公示 第1375号	

承　諾　書


この図面記載のとおり道路の位置の指定・変更・廃止を承諾します。

道路の幅員	5.100 M	道路の延長	16.965 M	道路の面積	86.52 ㎡


36

断面図

S=1:50

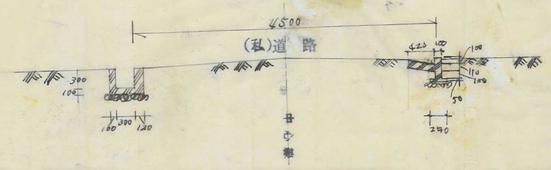

平面図 S=1:200

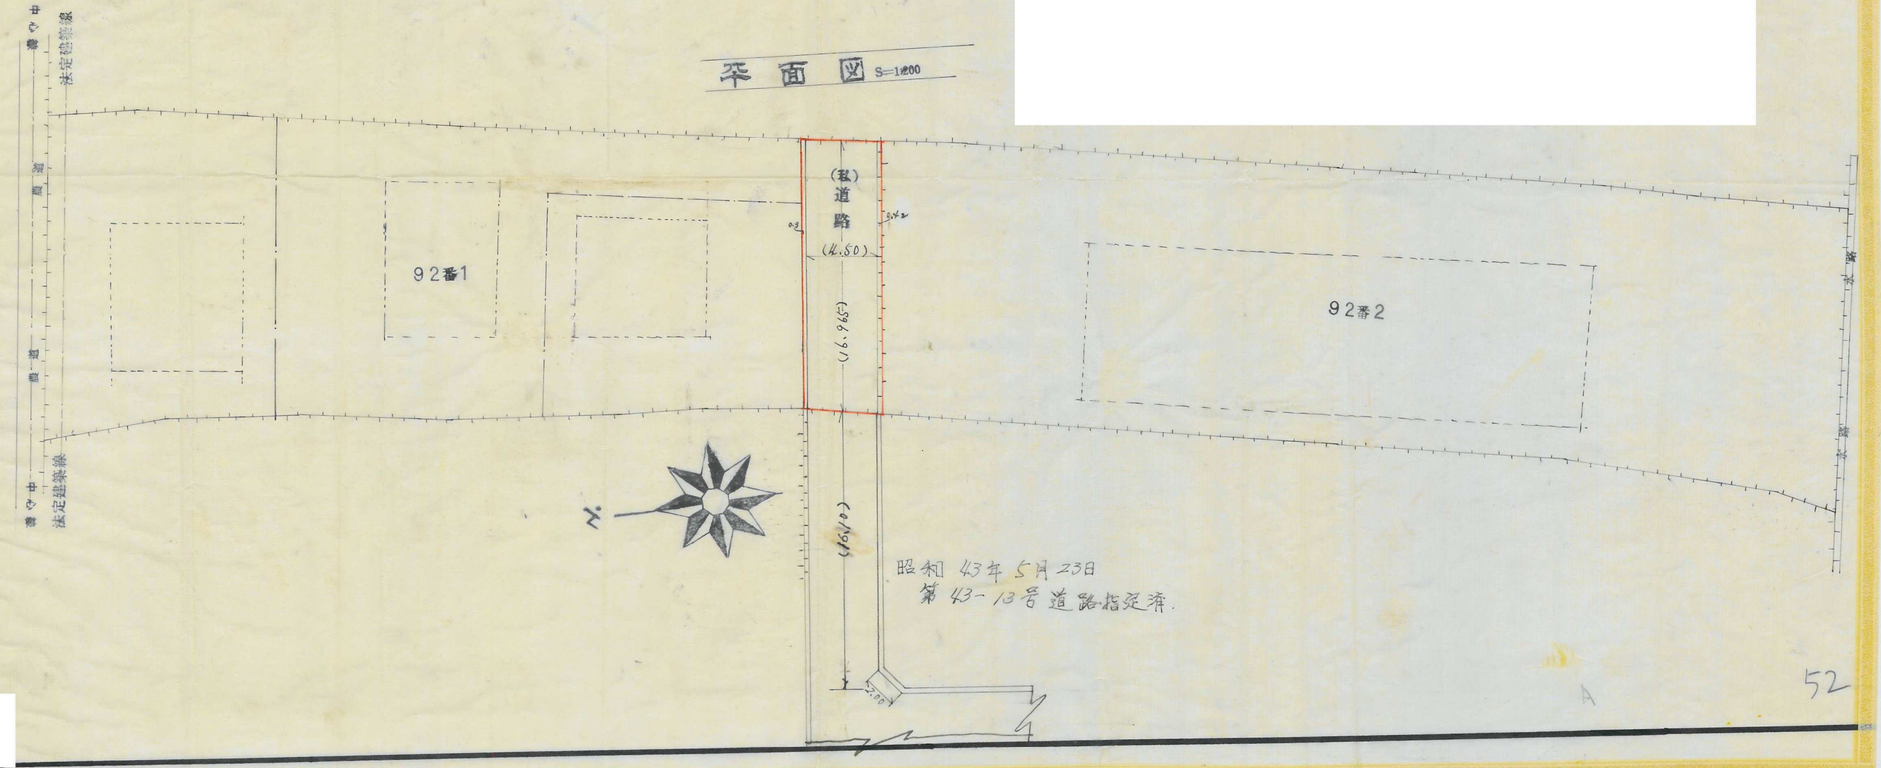

昭和 43年 5月 23日
第 43-13号 道路指定済.

52

様式第１５号（A2）

46

指定年月日・番号	昭和45年 9月17日 第45-227号
告示年月日・番号	昭和46年 6月22日 兵庫県告示 第840号


姫路市


承　諾　書

この図面記載のとおり道路の位置の指定・[redacted]を承諾します。

[redacted]

道路の幅員	4.0 M	道路の延長	[redacted] M	道路の面積	[redacted] M²

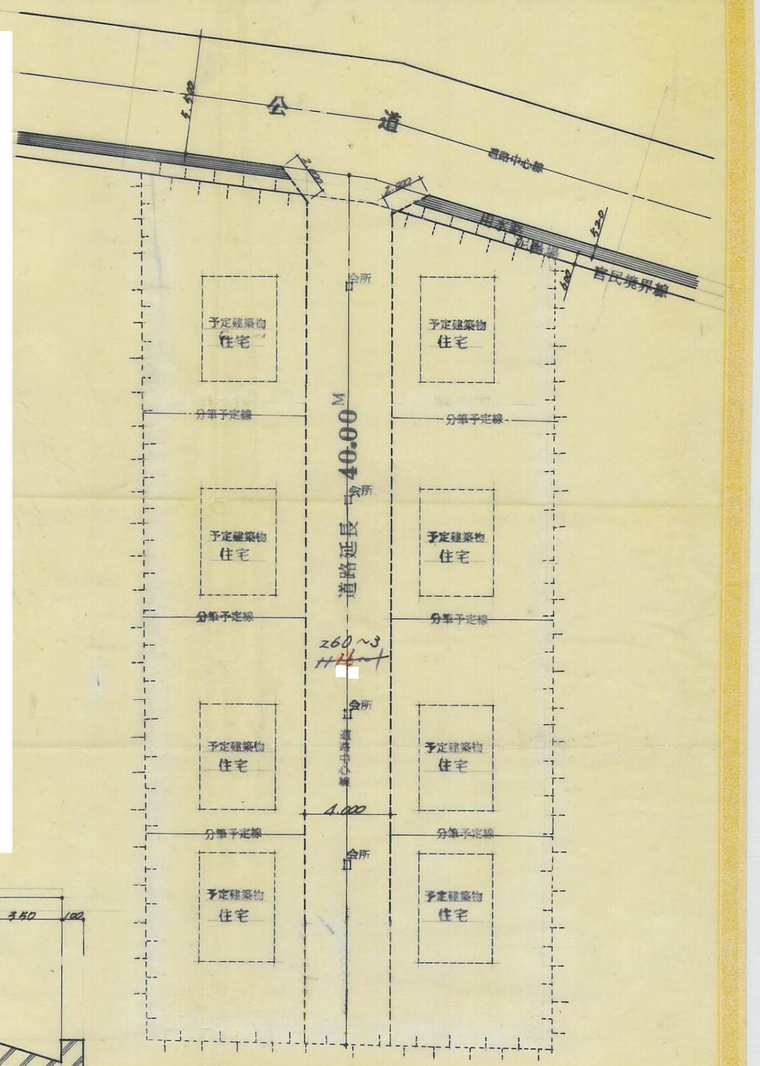

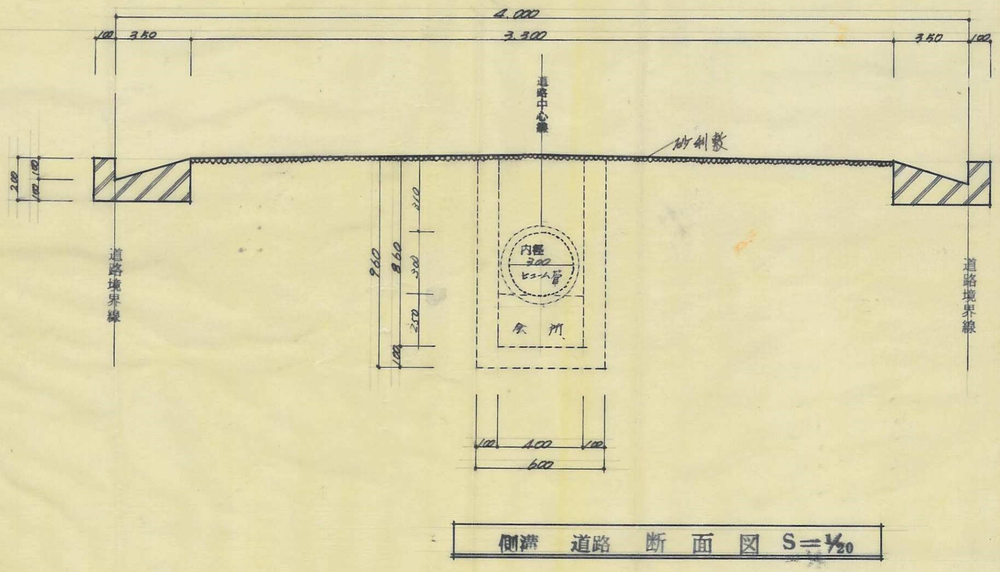

側溝　道路　断面図　S＝1/20



道路　計画図　S＝1/200

団地面積	671.68 M²
道路延長	40.00 M
道路面積	162.00 M²

A

53

様式第１５号（A2）

指定年月日・番号	昭和45年10月27日 第45-248号	姫路市
告示年月日・番号	昭和46年3月5日 兵庫県告示 第292号	


55

承　諾　書


この図面記載のとおり道路の位置の指定・変更・廃止を承諾します。


道路の幅員	4.80 M	道路の延長	38.68 M	道路の面積	161.2459 m2

a～a′ b～b′ 断面図 1/50

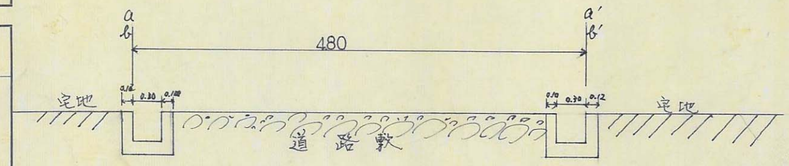

側溝詳細図 1/10

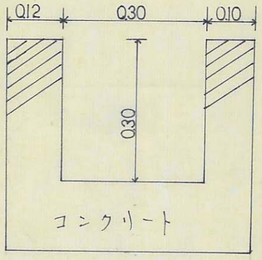

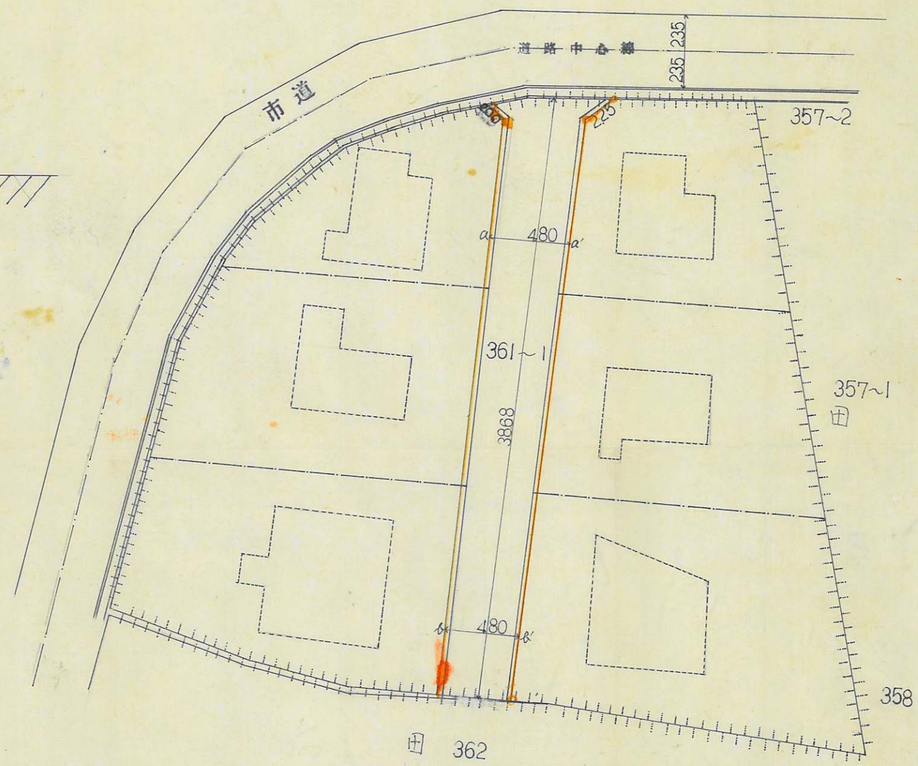

平面図 1/300

54

様式第１５号（A２）

53

指定年月日・番号	昭和45年10月14日 第45-22号	姫路市
告示年月日・番号	昭和46年3月5日 兵庫県告示 第292号	

承　諾　書

この図面記載のとおり道路の位置の指定・変更・廃止を承諾します。

道路の幅員	4.0 M	道路の延長	148.0 M	道路の面積	579.20 ㎡

平面図 S=1/300

道路の面積

86.0 × 4.00	= 344.0 ㎡
18.0 × 4.00	= 72.0
23.0 × 4.00	= 92.0
17.0 × 4.00	= 68.0
隅切部分 54所	= 3.2
計	579.20 ㎡

水路（A）蓋 S=1/20（コンクリート造）

水路（B）蓋 S=1/20（コンクリート造）

排水側溝断面図 S=1/20（コンクリート造）

(a) 側溝断面図 S=1/20（コンクリート造）

(b) 側溝断面図 S=1/20（コンクリート造）

様式第１５号（A2）


指定年月日・番号	昭和45年9月12日 第45235号	姫路市
告示年月日・番号	昭和46年3月5日 兵庫県告示 第92号	

44

承　諾　書

この図面記載のとおり道路の位置の指定・変更・廃止を承諾します。

道路の幅員	4.000M	道路の延長	~~62.200~~ 68.000 M	道路の面積	~~251.800~~ 307.200 M²

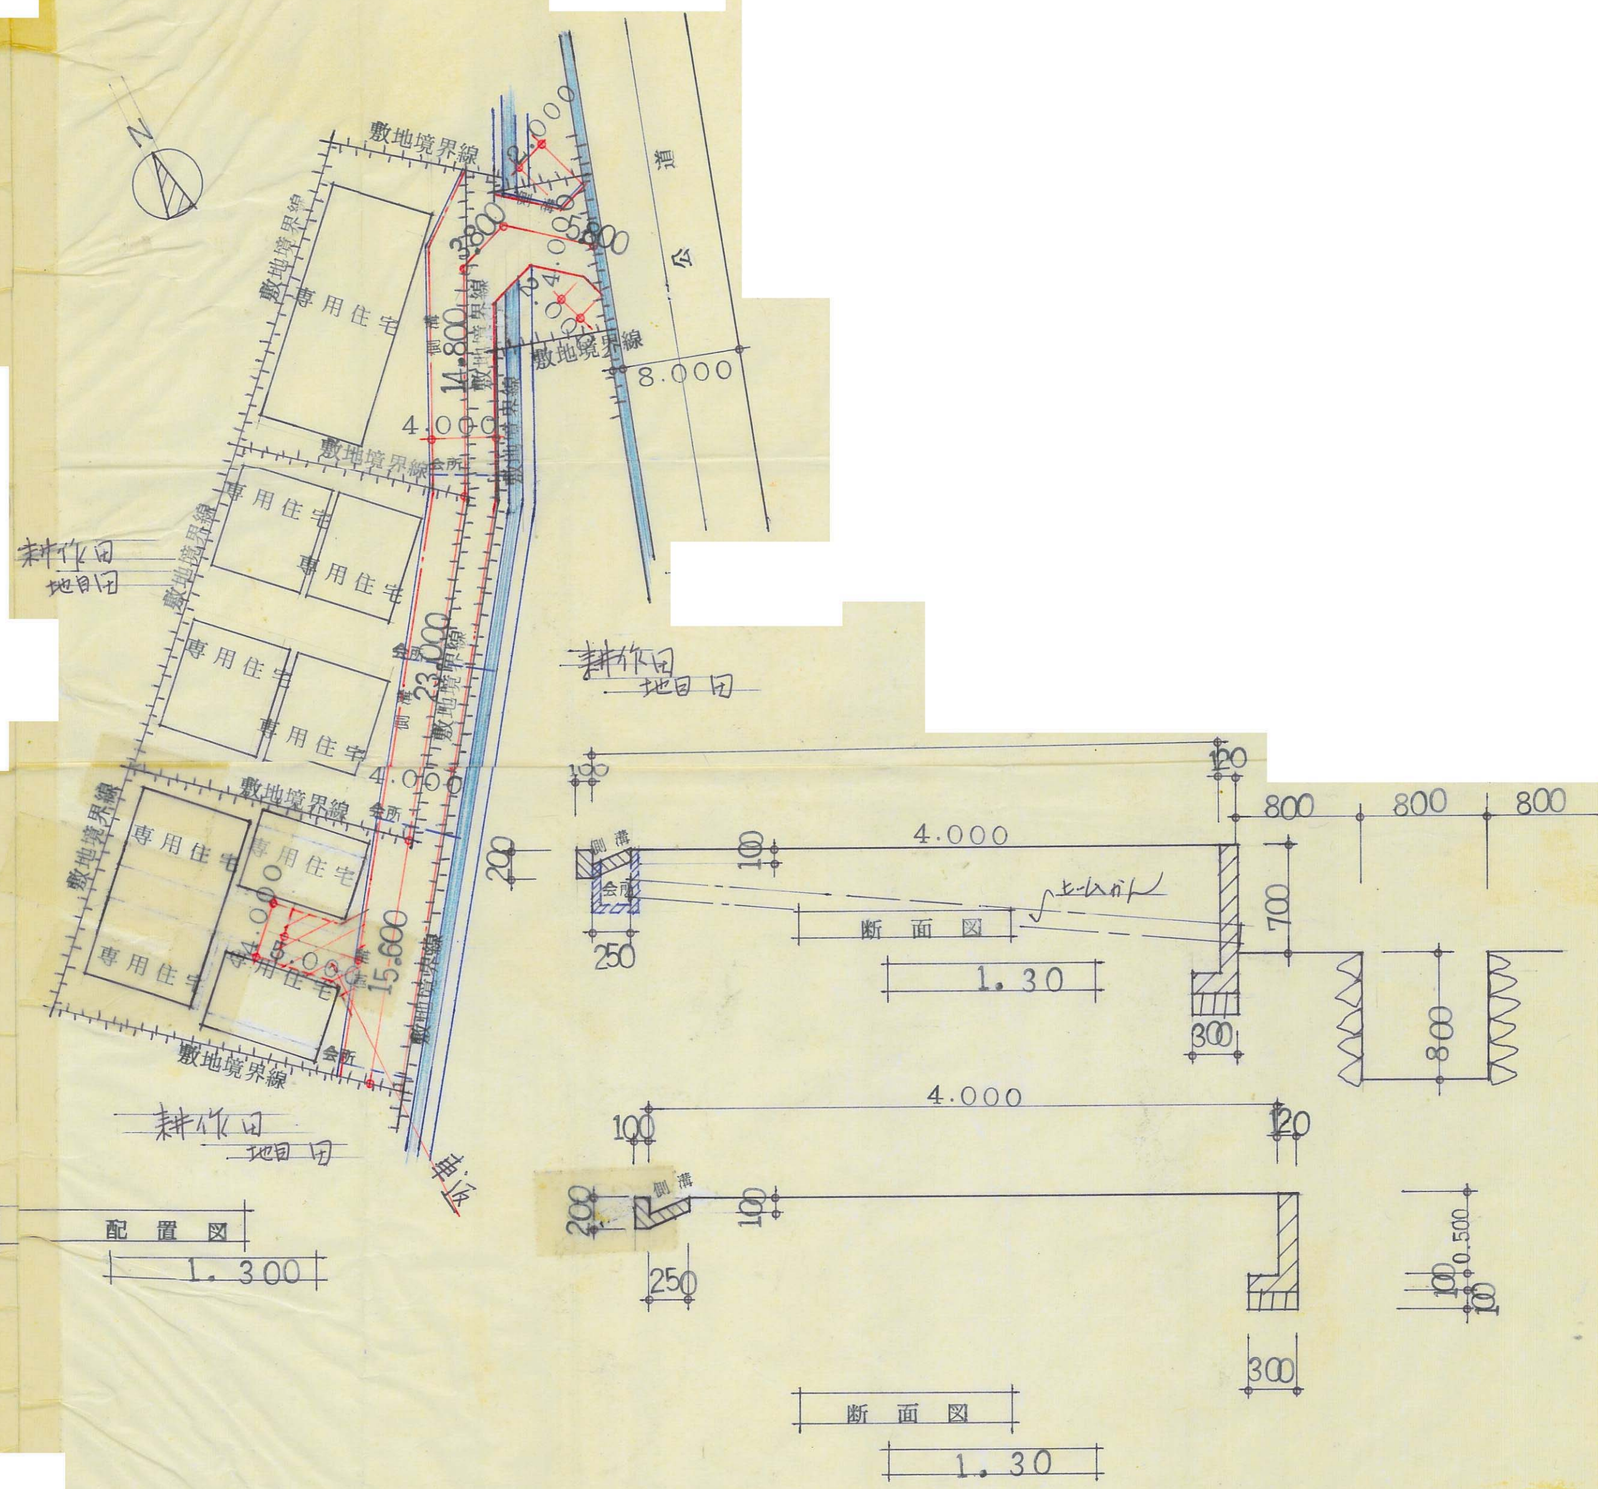

A-56

様式第１５号（A2）

56


指定年月日・番号	昭和45年10月27日	第85-34号
告示年月日・番号	昭和46年3月15日 兵庫県告示 第332号	

姫路市


承　諾　書

この図面記載のとおり道路の位置の指定・変更・廃止を承諾します。


道路の幅員	4.0 M	道路の延長	123.425 M	道路の面積	497.70

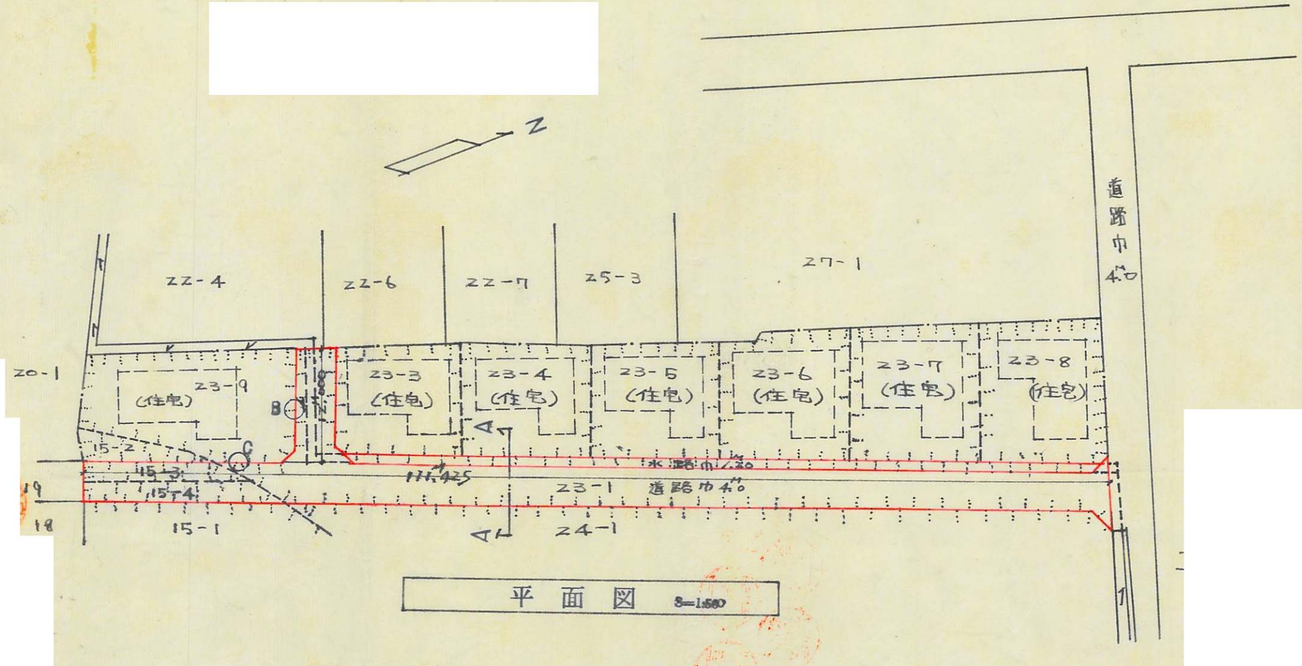

平面図 S=1:500

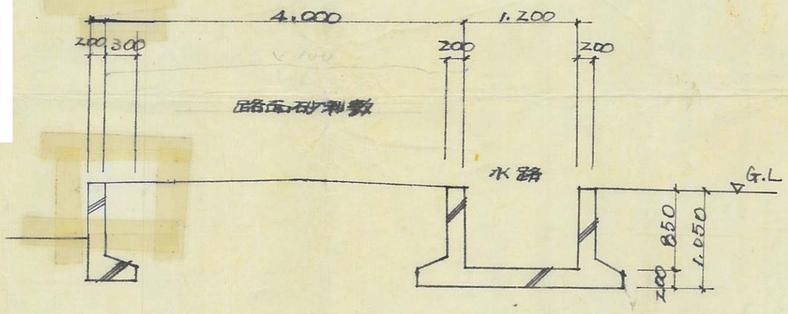

A－A　断面図 S=1:50

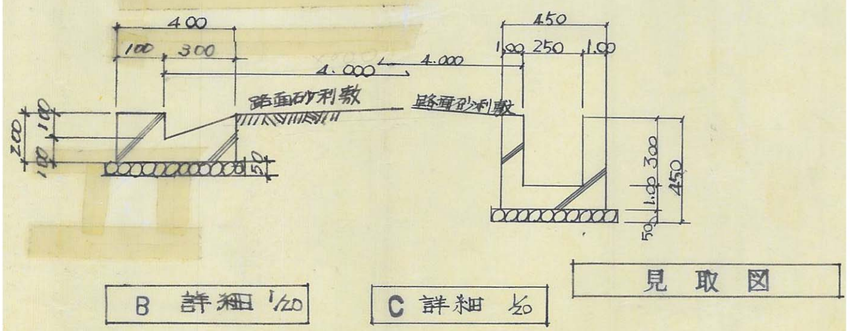

B 詳細 1/20

C 詳細 1/20

見取図

様式第１５号（A２）


指定年月日・番号	昭和45年10月1日 第45-34	姫路市
告示年月日・番号	昭和46年3月5日 兵庫県告示第282号	


50


承　諾　書

この図面記載のとおり道路の位置の指定・~~変更・廃止~~を承諾します。

道路の幅員	4 M	道路の延長	101.95 M	道路の面積	407.8 ㎡

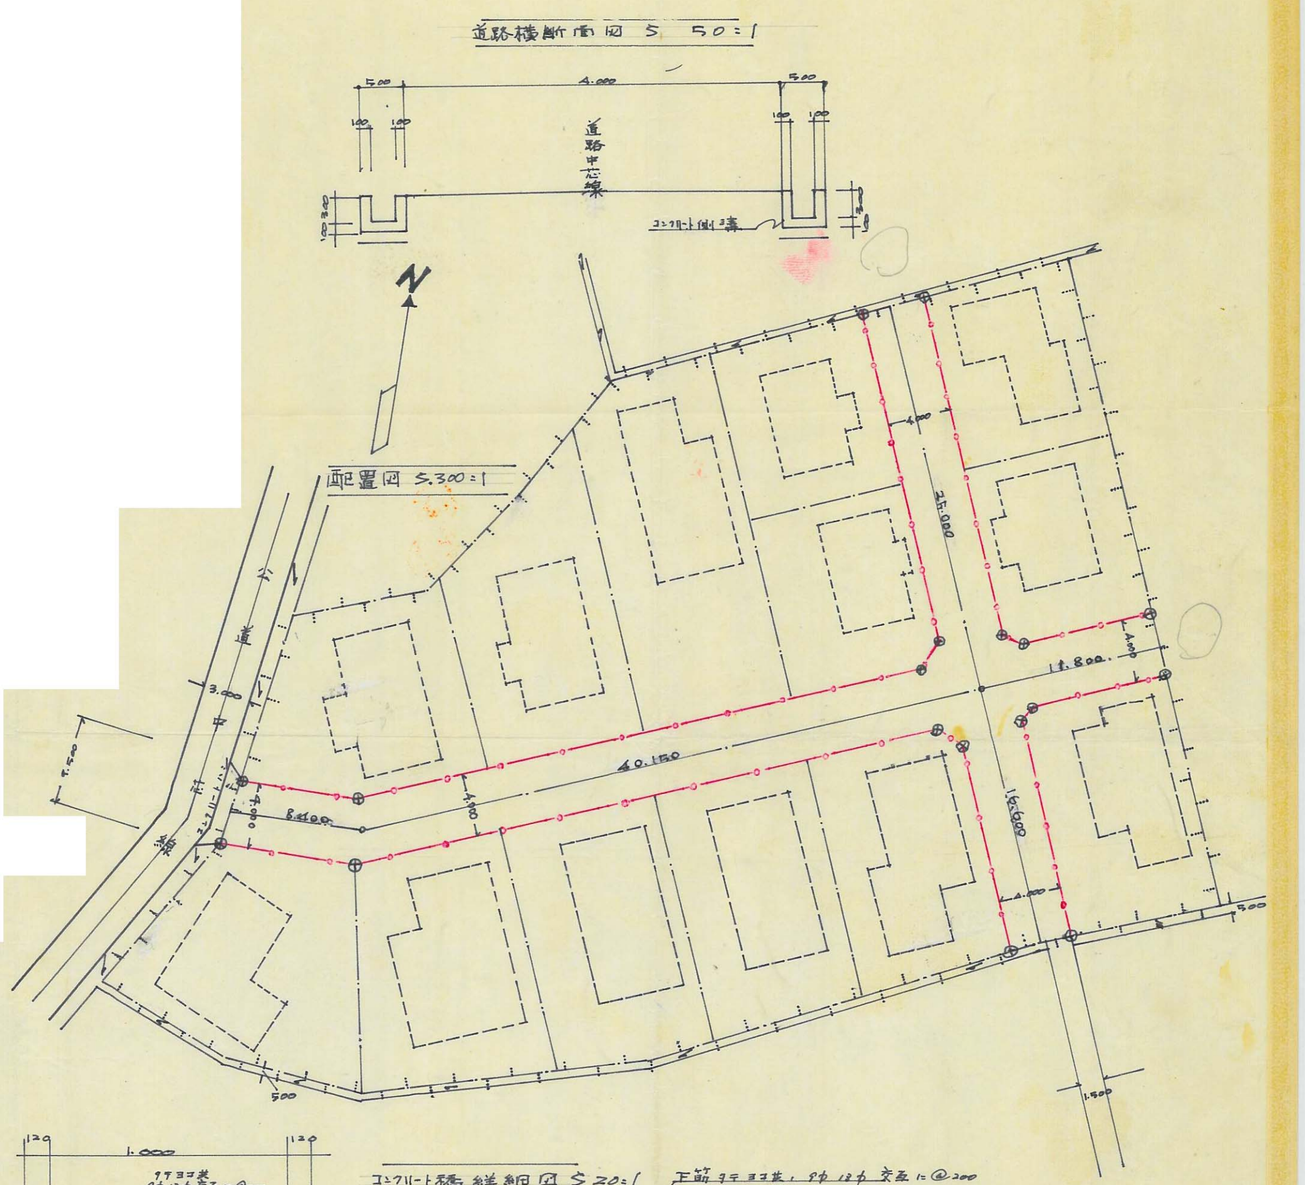

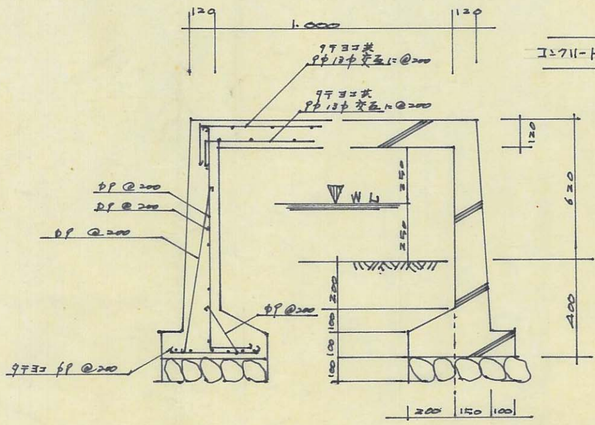

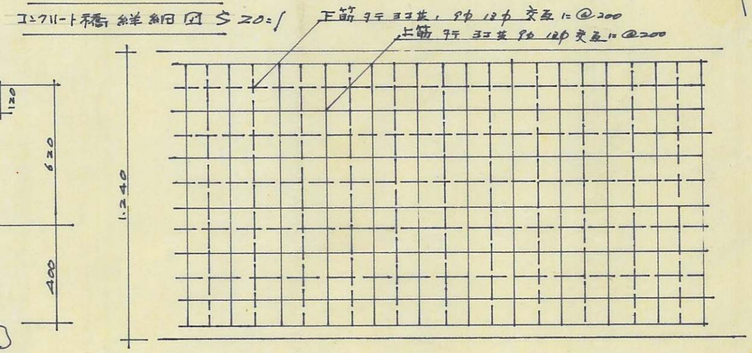

58

様式第１５号（A２）

48

指定年月日・番号	昭和47年10月1日	第47-25号
告示年月日・番号	昭和48年3月5日 兵庫県公示 第292号	姫路市


承　諾　書

この図面記載のとおり道路の位置の指定・~~変更・廃止~~を承諾します。


道路の幅員	6M 20.3 4M 12 M	道路の延長	32.3 M	道路の面積	157.8 m²



配置図
S 1/200

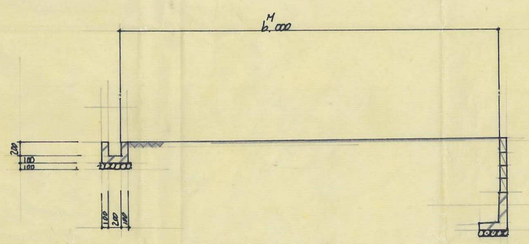

A ~ A'

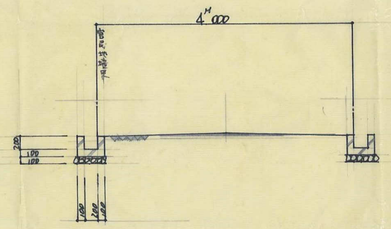

B ~ B'

道路断面図
S 1/50

道路面積

6.000 · 20.300 = 121.800
4.000 · 9.000 = 36.000
157.800 m²

様式第１５号（A2）


指定年月日・番号	昭和45年10月1日 第45-2号	姫路市
告示年月日・番号	昭和46年3月5日 兵庫県告示第282号	

49


承　諾　書

この図面記載のとおり道路の位置の指定・~~変更・廃止を~~承諾します。

道路の幅員	4.00 M	道路の延長	78.90 M	道路の面積	328.10 M²

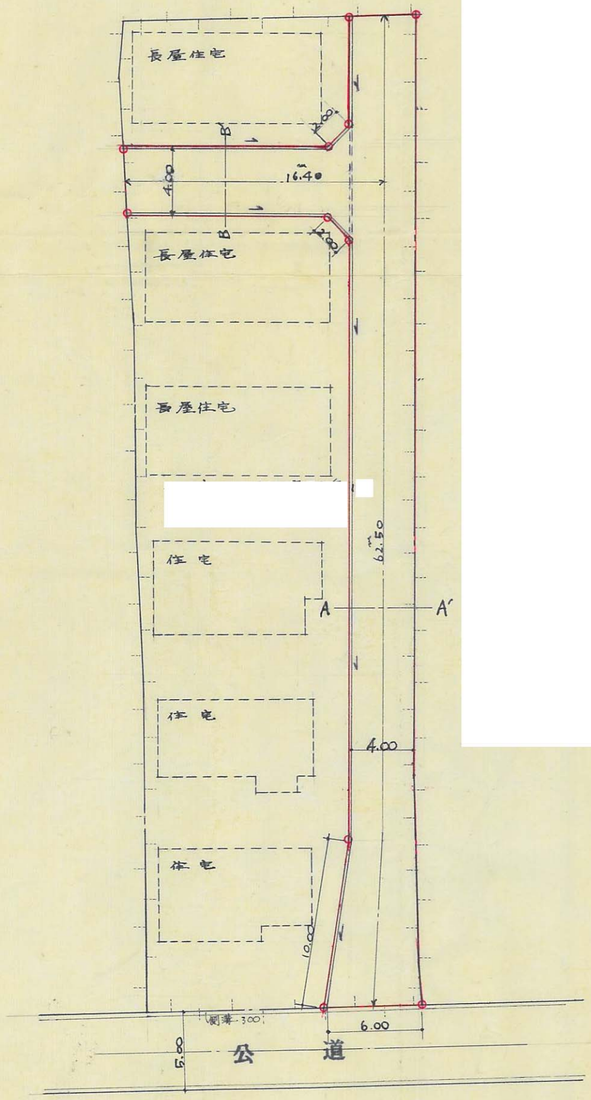

道　路　図　S1：300

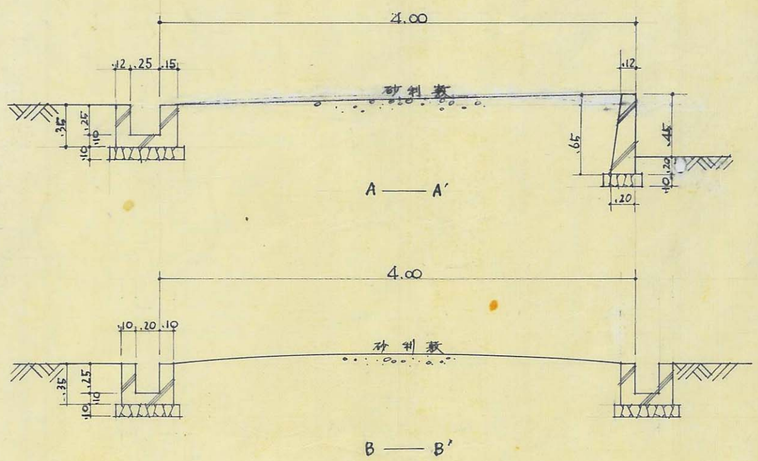

断　面　図　S1：40

60
A

様式第１５号（A2）

指定年月日・番号	昭和45年12月26日 第45-71号
告示年月日・番号	昭和46年6月22日 兵庫県告示 第840号


姫路市

93


承　諾　書

この図面記載のとおり道路の位置の指定・変更・廃止を承諾します。

道路の幅員	4.000M	道路の延長	137.500M	道路の面積	550.000㎡

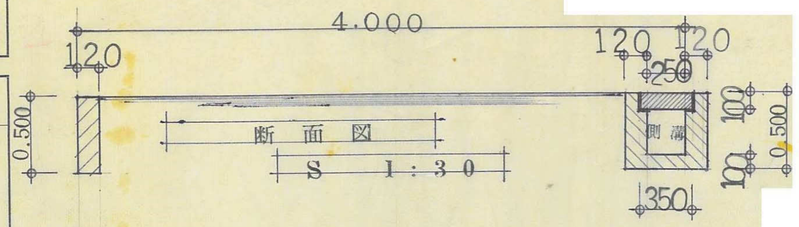

赤いカッコ印関係土地示す

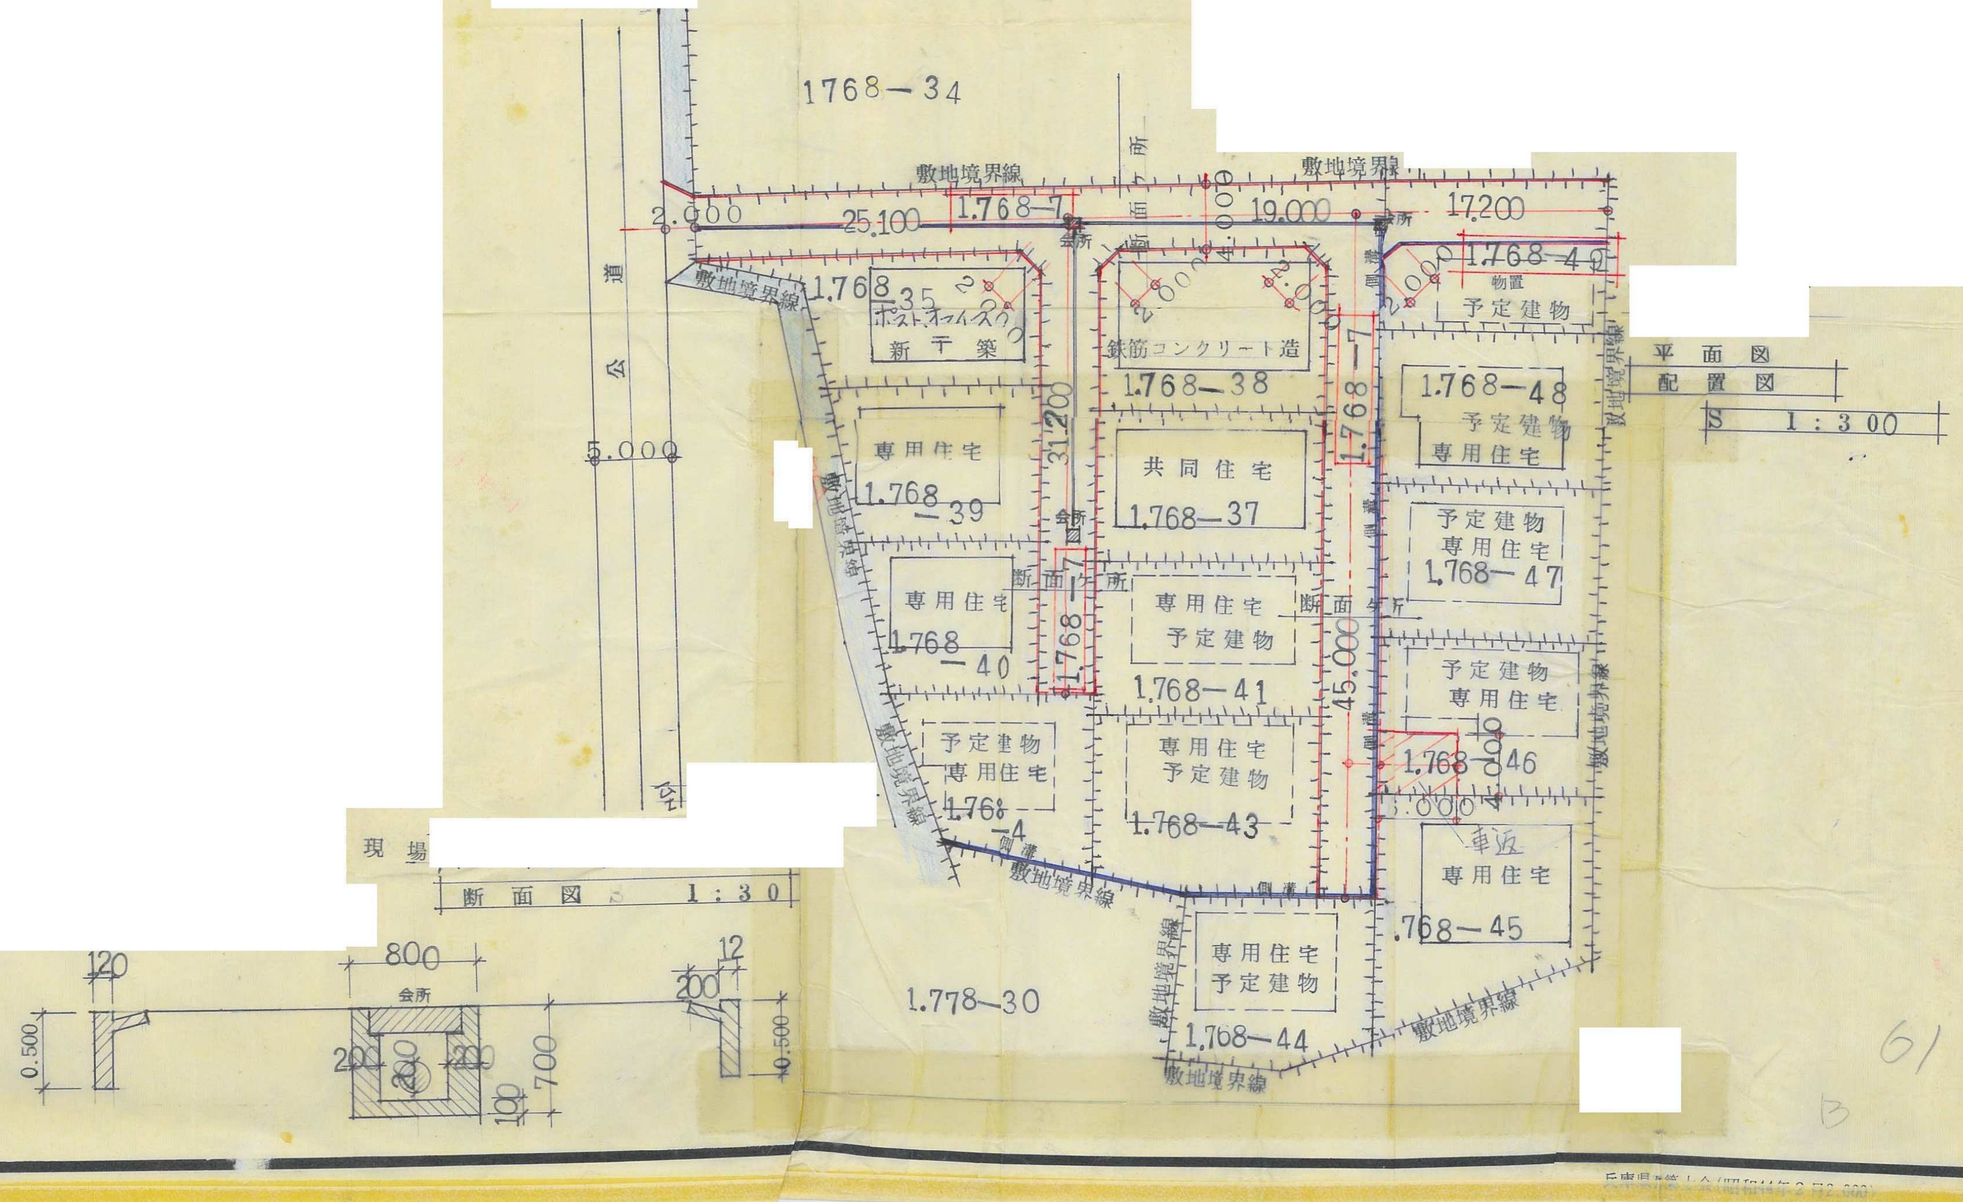

61

様式第１５号（A２）

指定年月日・番号	昭和45年 11月21日	第45-272号
告示年月日・番号	昭和46年 6月22日 兵庫県告示 第340号	姫路市

76


承　諾　書

この図面記載のとおり道路の位置の指定・変更・廃止を承諾します。

道路の幅員	4.00 6.00 M	道路の延長	125.00M	道路の面積	585.60㎡

平面図


S=1:500

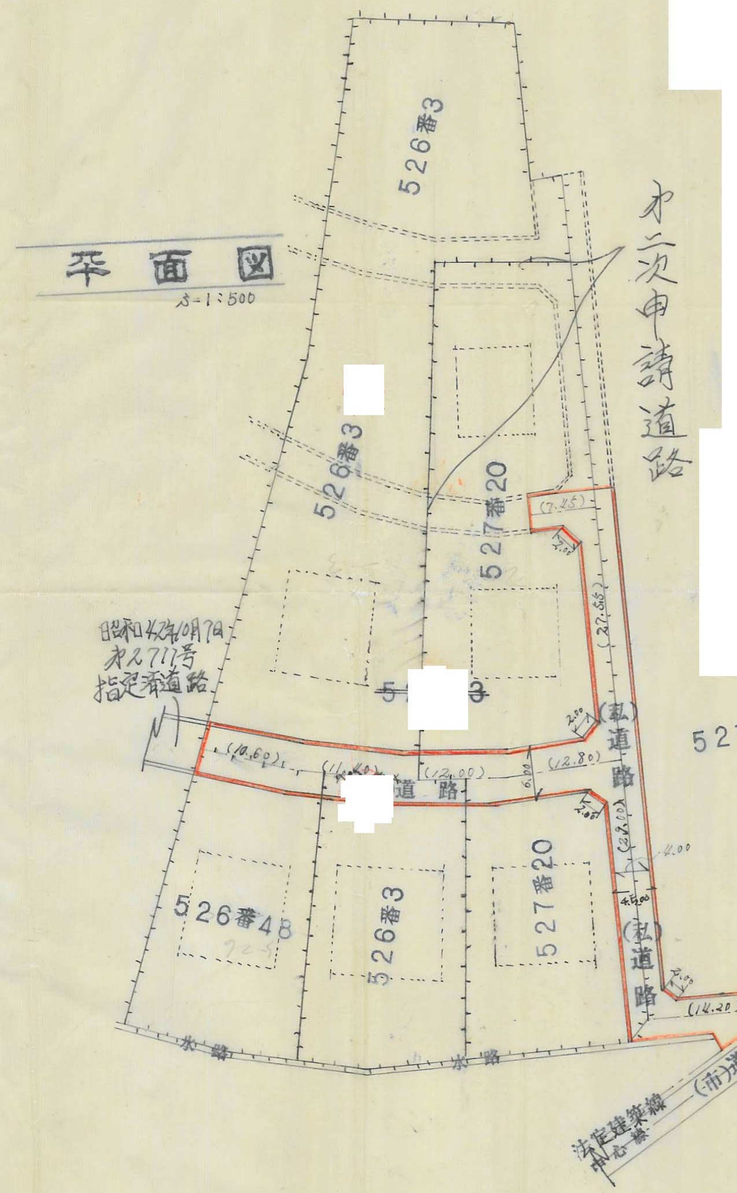

水二次申請道路


断面図

S=1:50

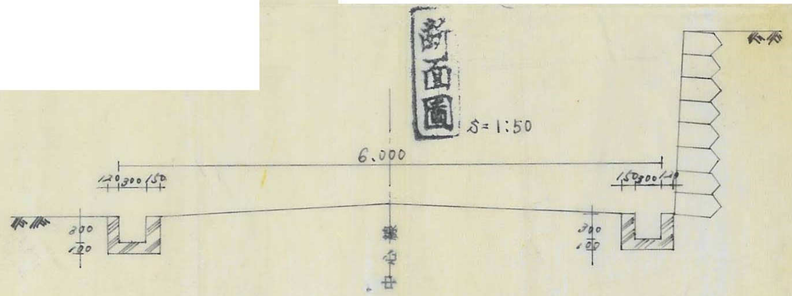

断面図

S=1:50

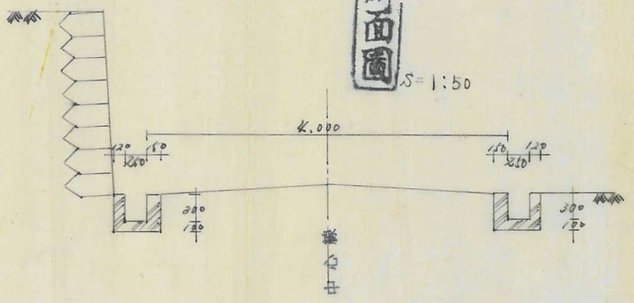

B 62

176


指定年月日・番号	昭和45年10月1日 第45-3番
告示年月日・番号	昭和46年6月22日 兵庫県告示第840号

姫路市


承　諾　書

この図面記載のとおり道路の位置の指定・変更・廃止を承諾します。


道路の幅員	4.900 M	道路の延長	47.000 M	道路の面積	234.000 M2 269

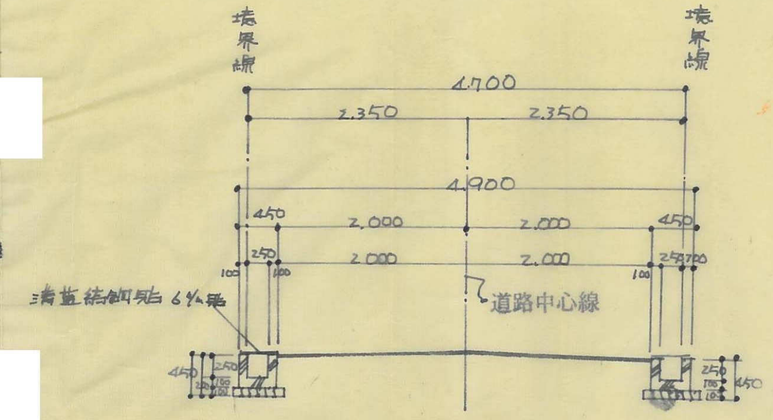

側溝詳細図 縮尺1:20

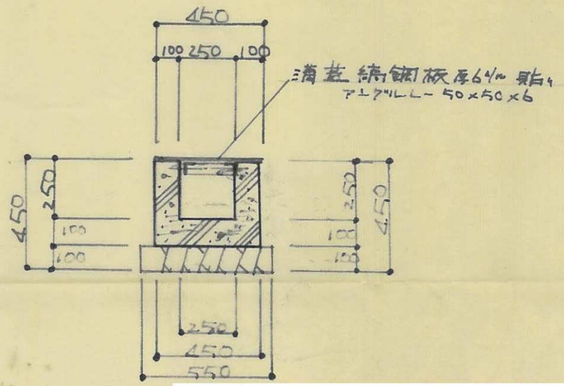

道路断面図 縮尺 1:50

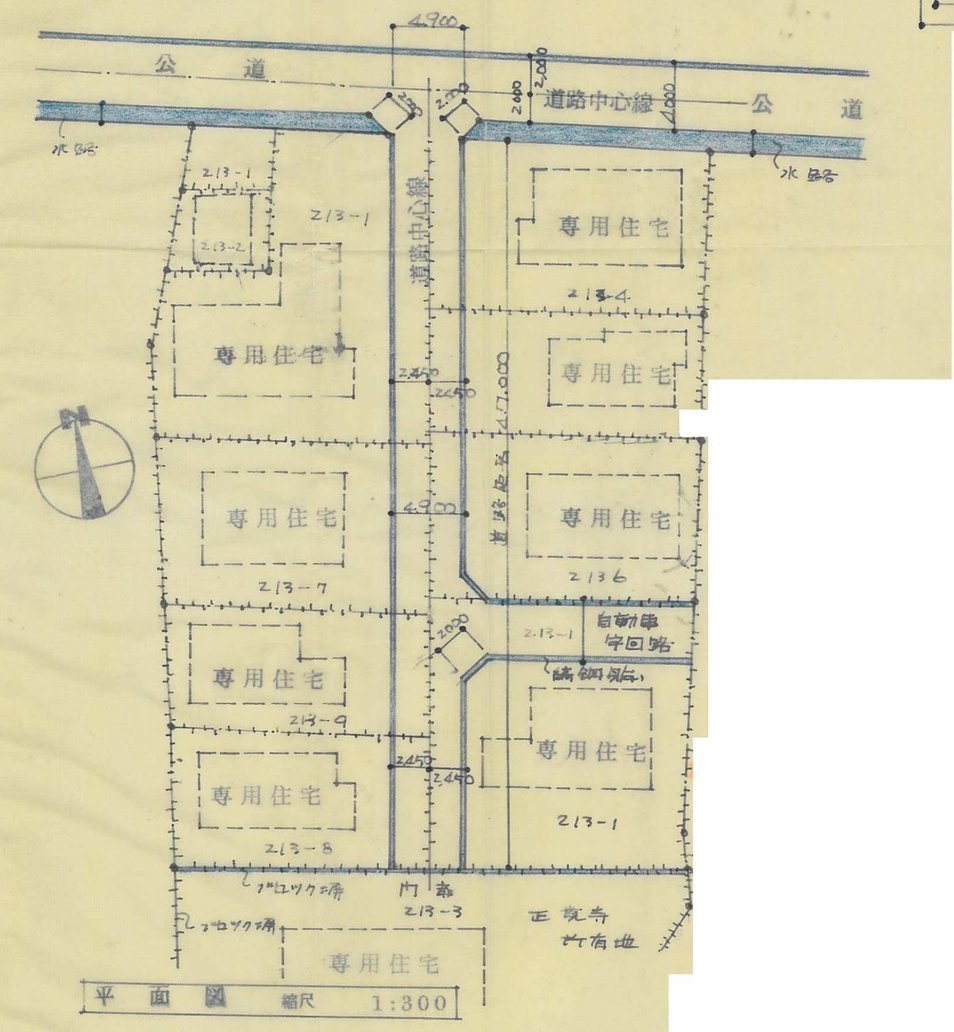

平面図 縮尺 1:300

様式第１５号（A2）

指定年月日・番号	昭和45年10月27日 第45-378号	姫路市
告示年月日・番号	昭和46年3月5日 兵庫県告示第222号	


承　諾　書

この図面記載のとおり道路の位置の指定・~~変更・廃止~~を承諾します。


道路の幅員	4.00 M	道路の延長	85.30 M	道路の面積	346.00㎡

平面配置図

S = 1/300

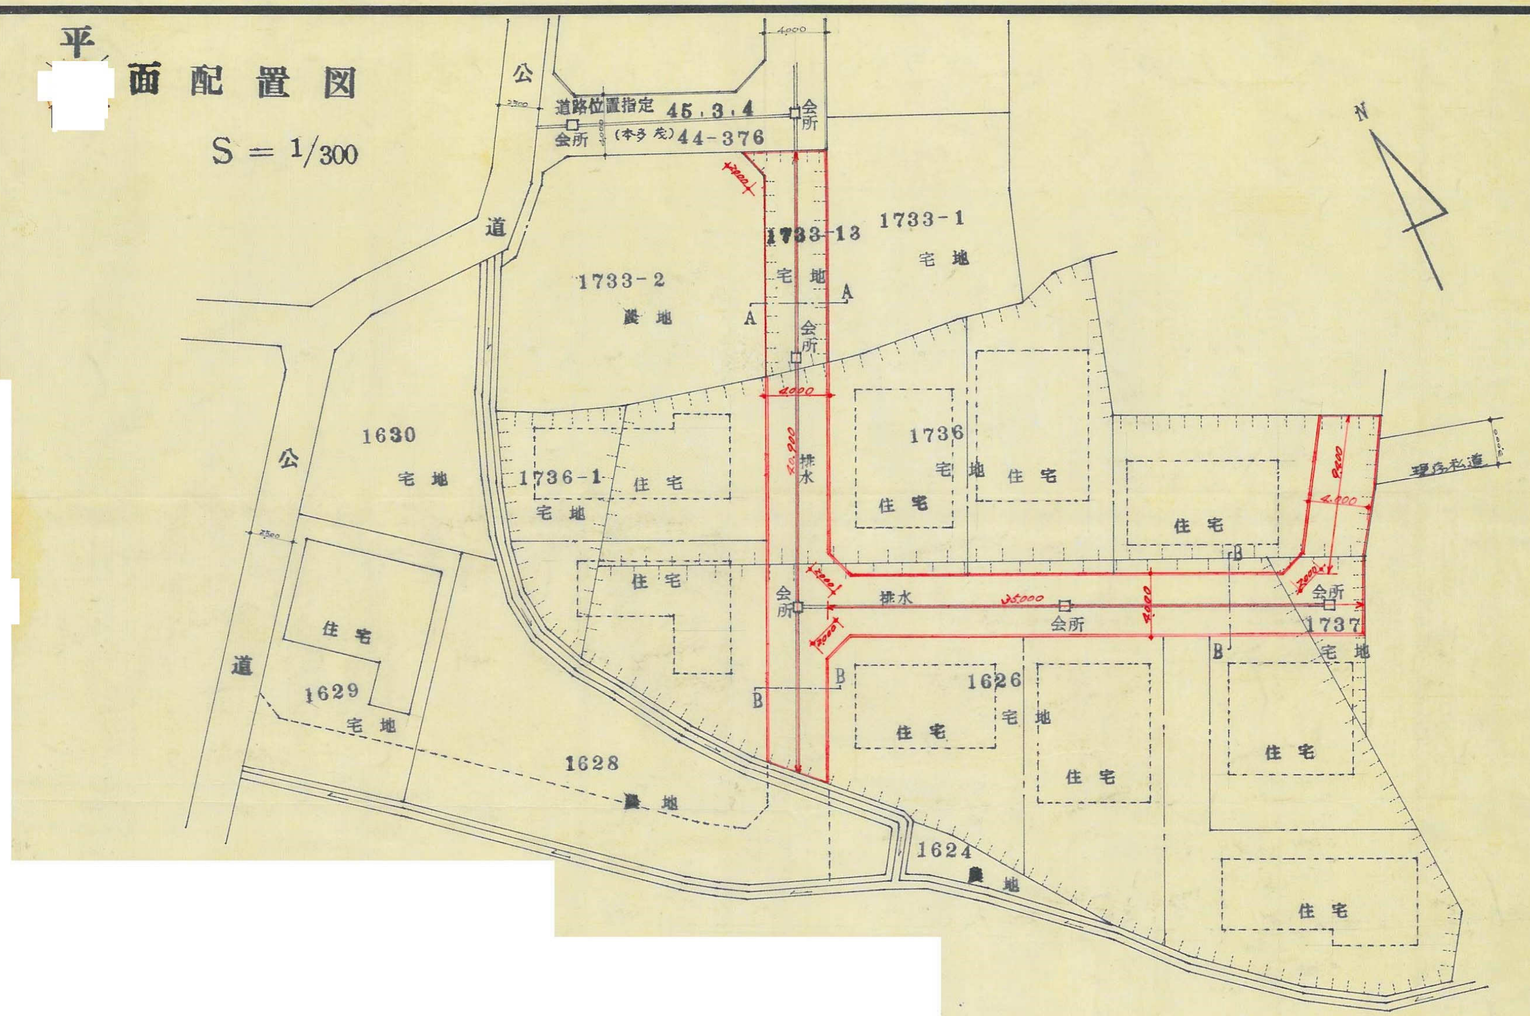

断面図 S = 1/50

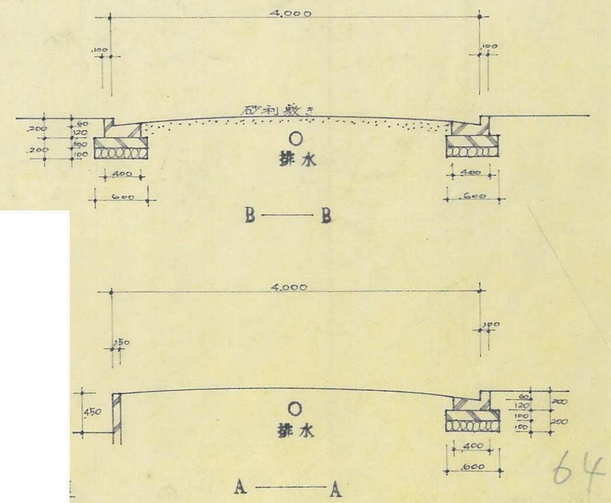

64


65

指定年月日・番号	昭和45年11月4日 第45-285	姫路市
告示年月日・番号	昭和46年3月5日 兵庫県告示 第292号	

承　諾　書

この図面記載のとおり道路の位置の指定・変更・廃止を承諾します。

道路の幅員	6.5 6.0 M	道路の延長	M	道路の面積	646㎡58

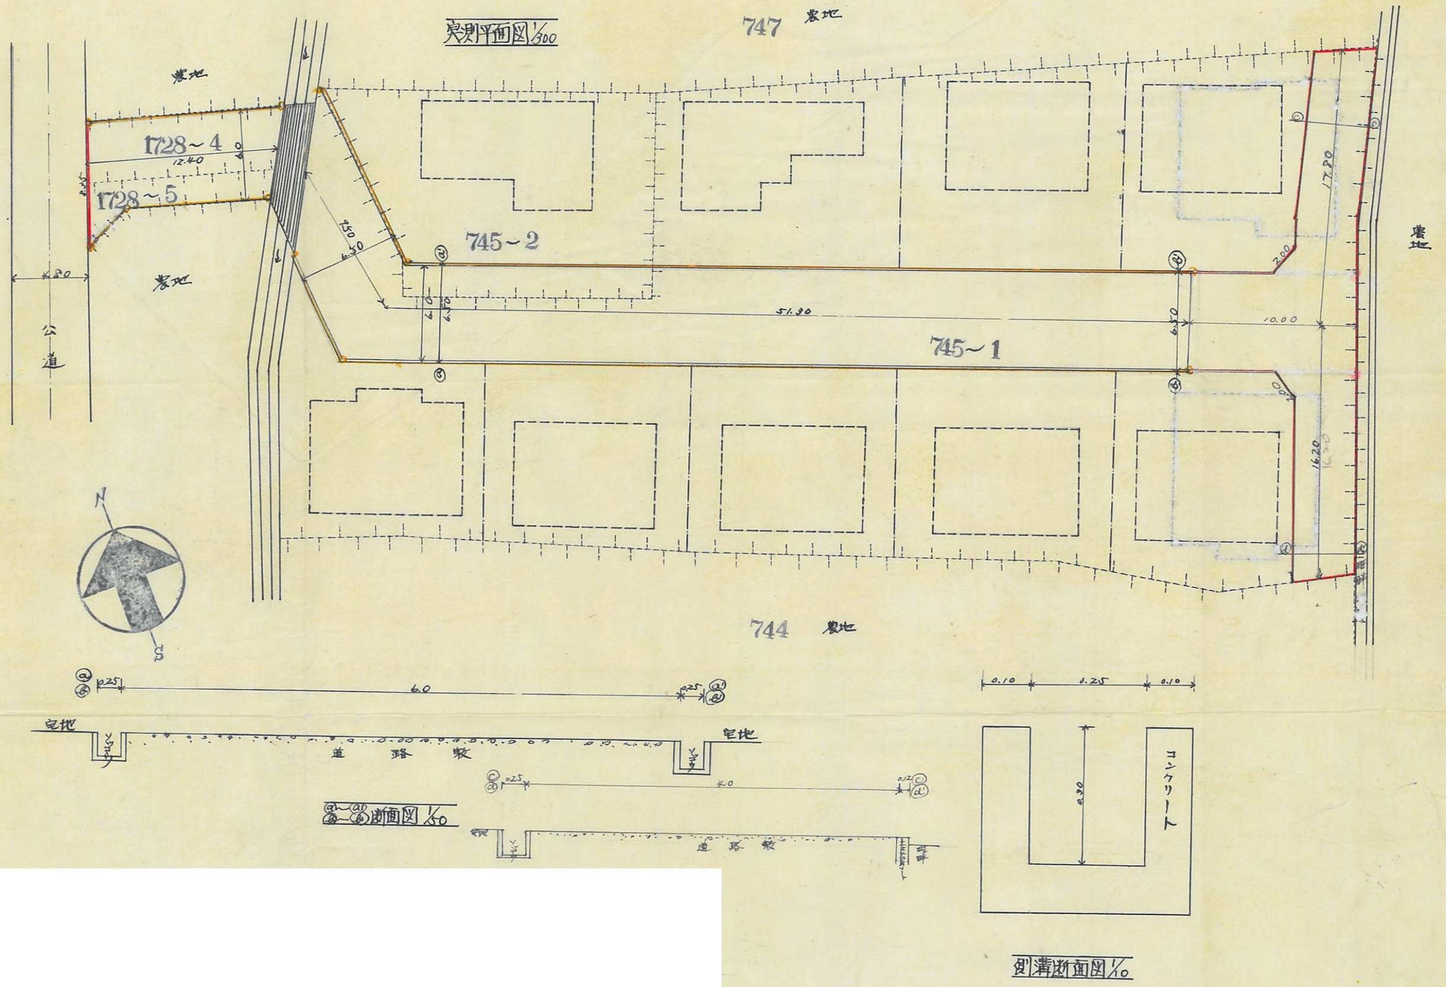

65

B

様式第１５号（A2）

指定年月日・番号	昭和15年11月6日 第45-3号	姫路市
告示年月日・番号	昭和~~45~~年3月5日 兵庫県告示第282号	

承　諾　書


この図面記載のとおり道路の位置の指定・~~変更・廃止~~を承諾します。

道路の幅員	4.00 M	道路の延長	51.80 M	道路の面積	207.20 M²


71


平面図

Scale 1/200

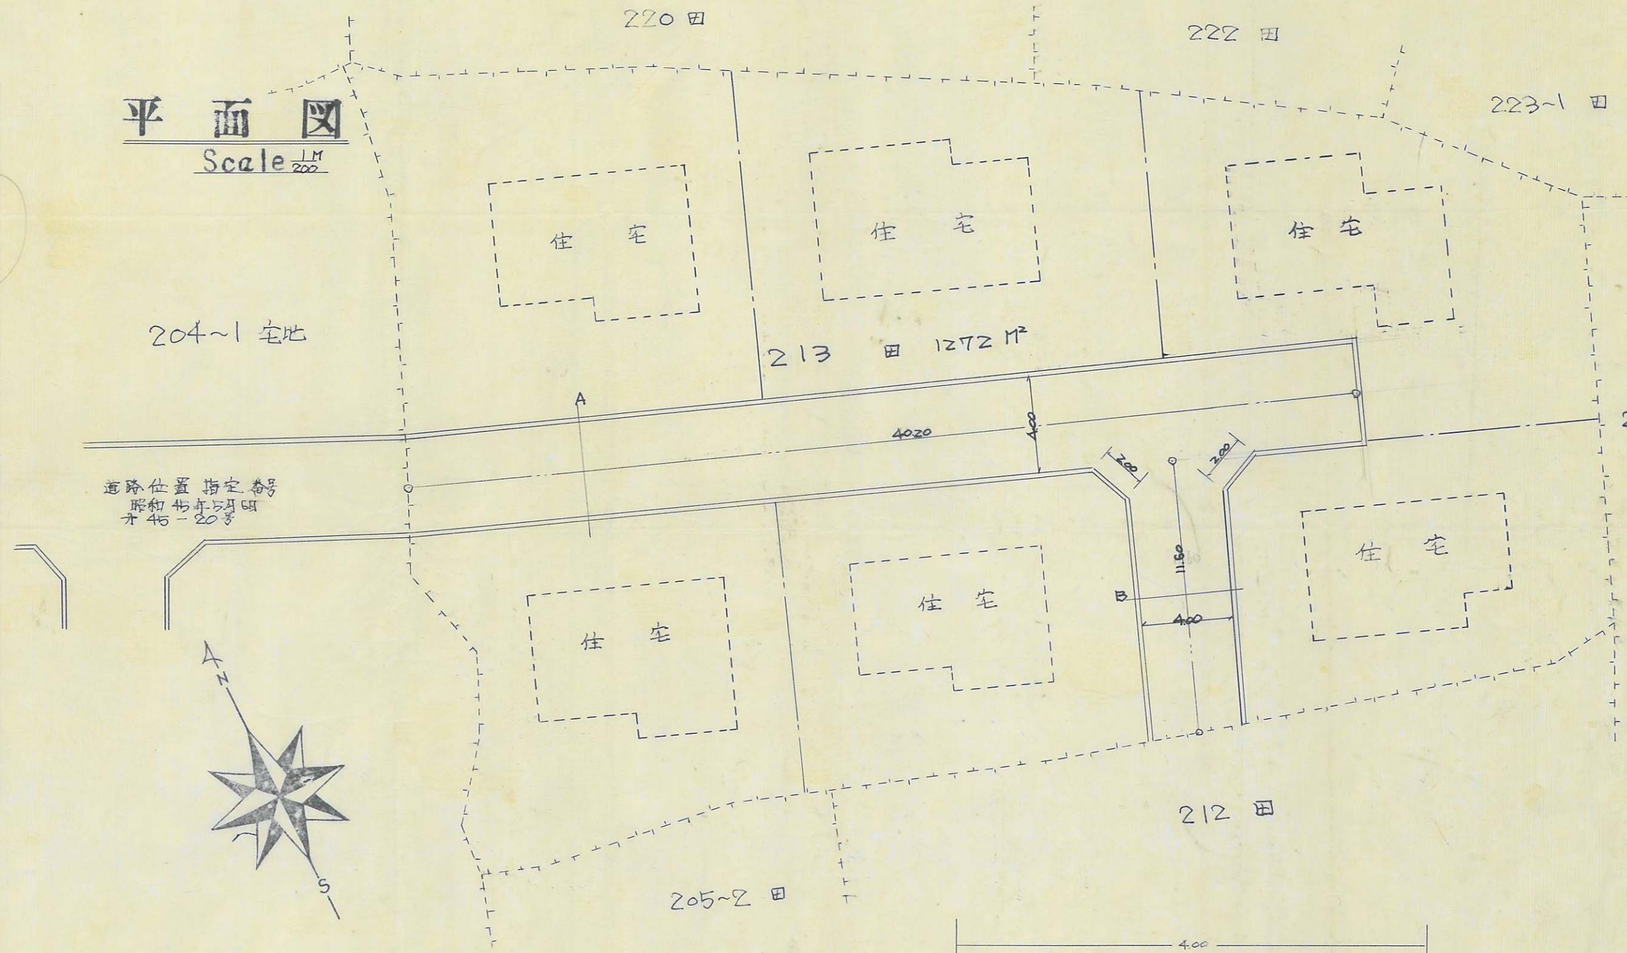

側溝詳細図Scale 1/10

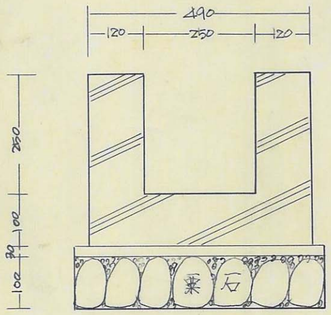

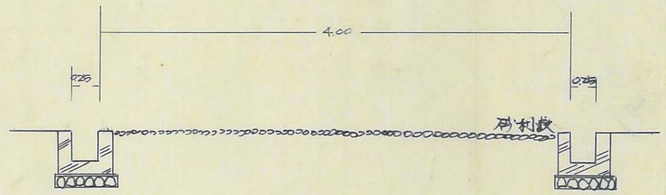

断面図Scale 1/40 A B

66
B


様式第１５号（A２）

指定年月日・番号	昭和45年12月20日	第25-79号	姫路市
告示年月日・番号	昭和46年 6月22日 兵庫県告示 第340号		

承　諾　書

この図面記載のとおり道路の位置の指定・変更・廃止を承諾します。

道路の幅員	6.0 4.0 M	道路の延長	130.70 128.900 1.800 M	道路の面積	1579.80 ㎡

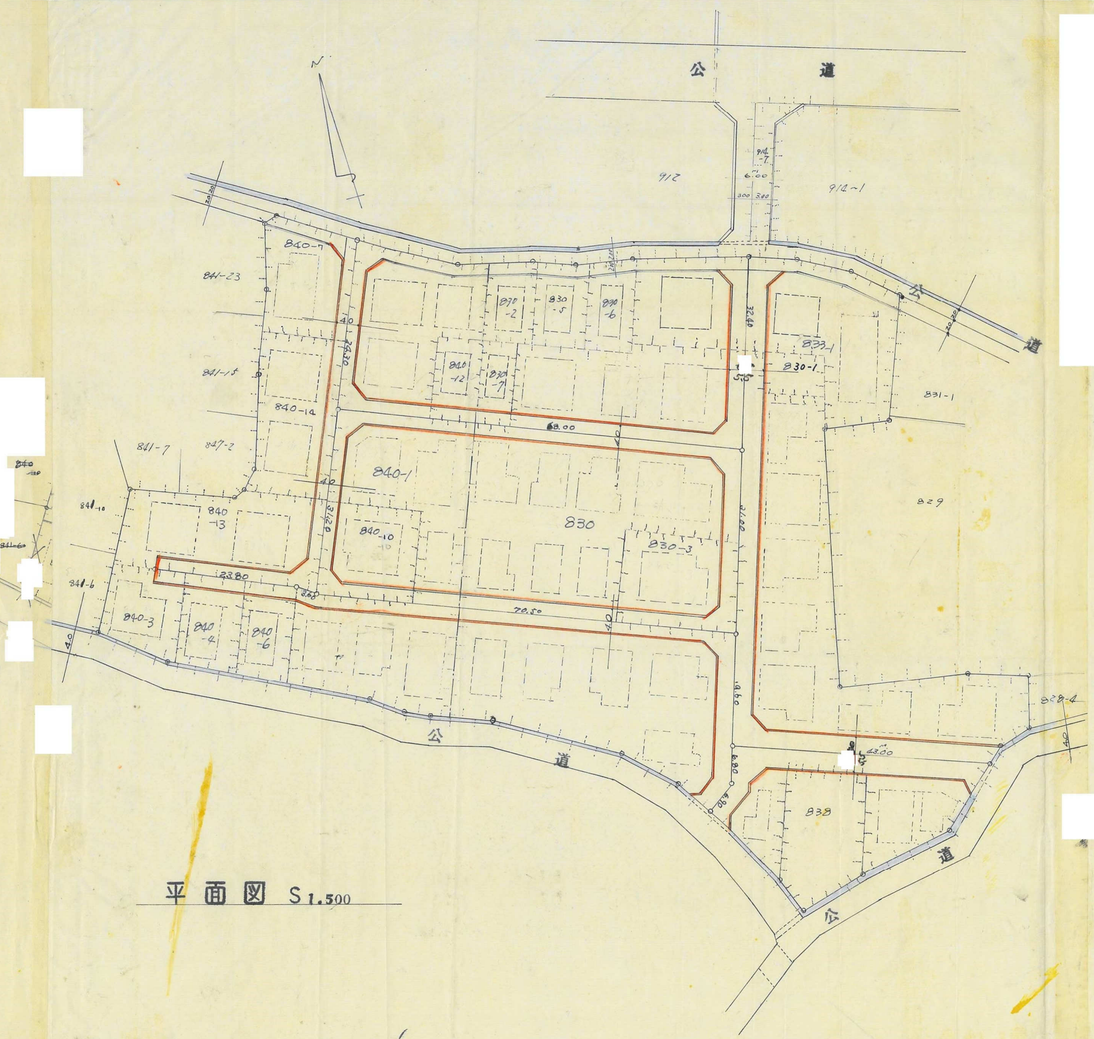
N
公　道
912
912-1
840-9
841-23
841-14
840-14
841-7
847-2
840-1
840
-13
840-10
830
830-3
840-3
840
-2
840
-6
841-6
841-10
841-1
841
-12
838
-7
830
-2
830
-5
838
-6
830-1
831-1
829
828-4
838
公　道
公　道
3.00
4.00
3.50
2.80
2.40
2.50
7.85
4.80
3.60
3.40
4.20
4.80
3.80
3.50
3.20
2.80
2.40
2.50
4.00

様式第１５号（A２）

指定年月日・番号	昭和45年11月6日 第45-30号	姫路市
告示年月日・番号	昭和46年3月5日 兵庫県告示 第252号	


68

承　諾　書


この図面記載のとおり道路の位置の指定・変更・廃止を承諾します。

道路の幅員	4.00 M	道路の延長	~~77.73~~ 71.83 M	道路の面積	321.77 ~~289.67~~ ㎡

断面図 S=1:50

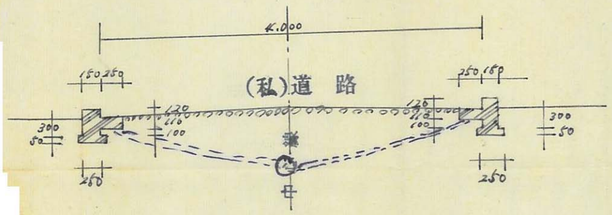

平面図 S=1:300

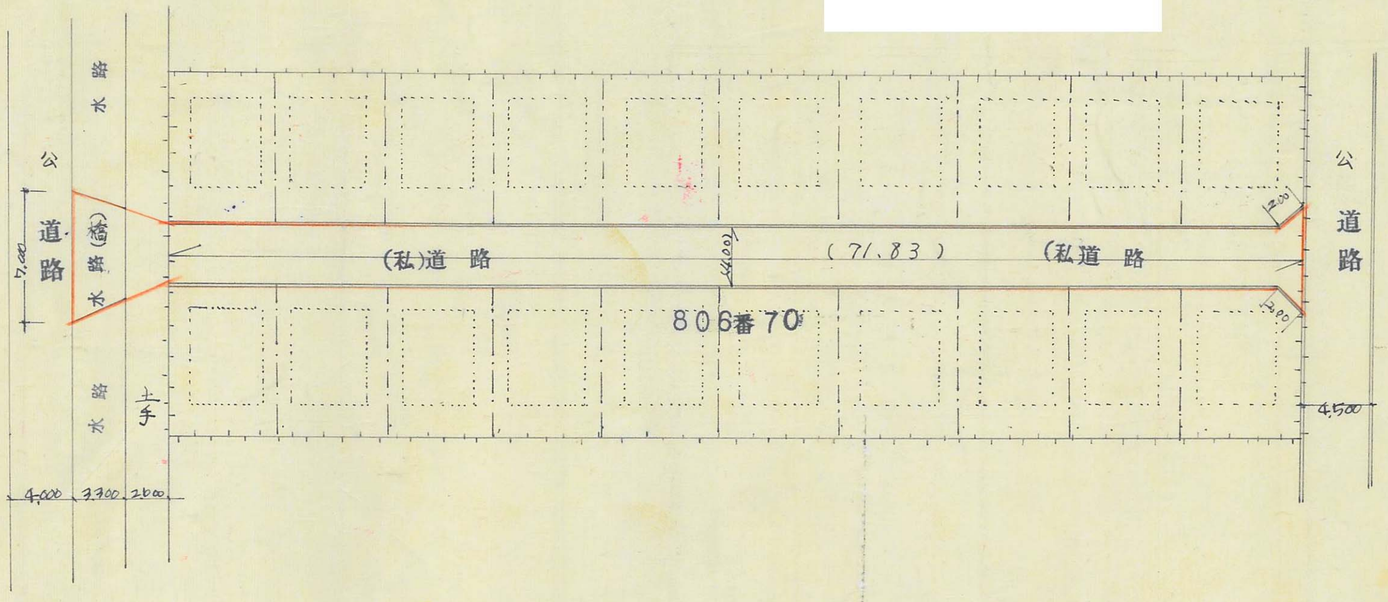

A 68

様式第１５号（A２）

指定年月日・番号	昭和45年10月27日	第45-10号
告示年月日・番号	昭和46年3月5日 兵庫県告示第222号	


姫路市


承　諾　書


この図面記載のとおり道路の位置の指定・変更・廃止を承諾します。

道路の幅員	4.2 M	道路の延長	86.44 M	道路の面積	340 m²

58

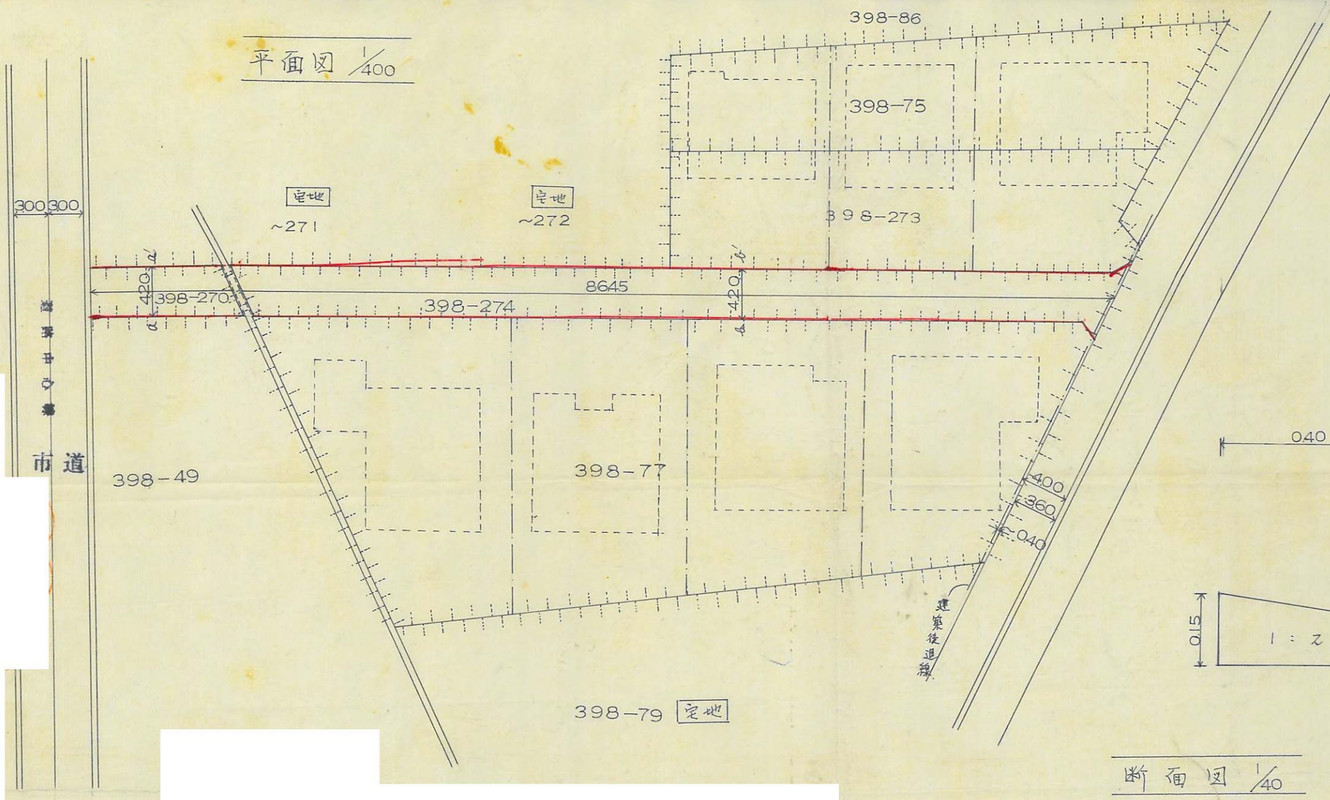

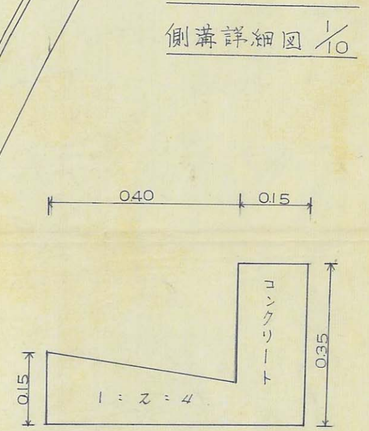

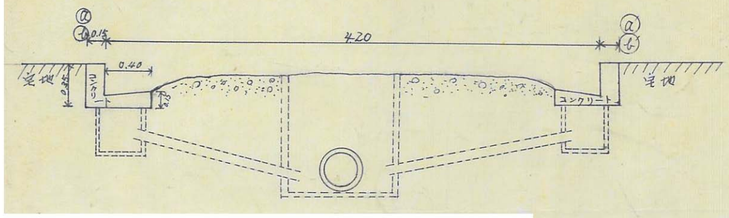

69
A

兵庫県建築士会（昭和45年3月2,000）

様式第１５号（A２）


指定年月日・番号	昭和46年 2月19日 第45-209号	姫路
告示年月日・番号	昭和 年 月 日 兵庫県告示 第 号	


133

承　諾　書


この図面記載のとおり道路の位置の指定・変更・廃止を承諾します。

道路の幅員	4.00 M	道路の延長	133 M	道路の面積	545.05 ㎡

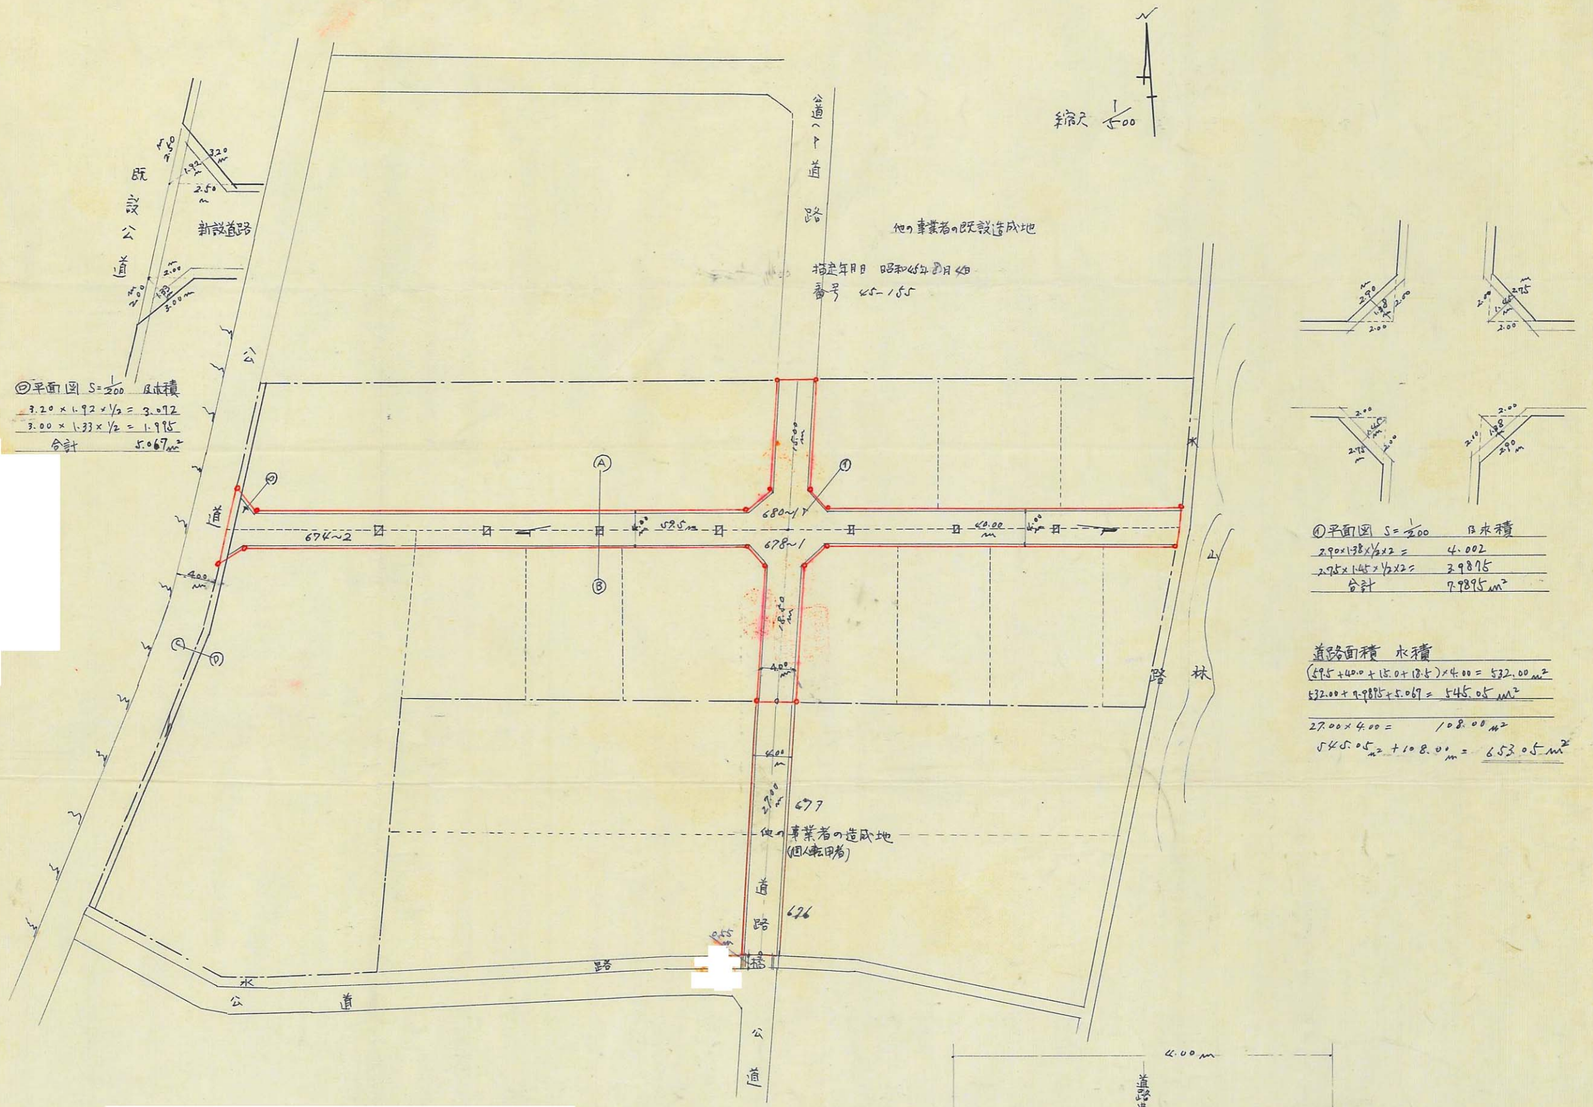

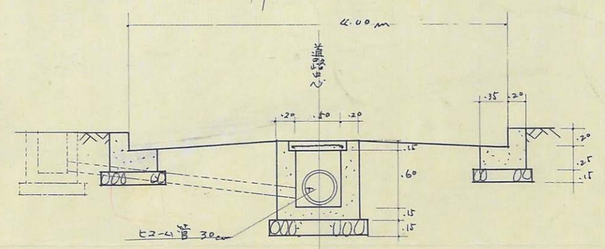

A~B 断面図 S=1/50

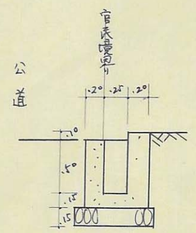

C~D 断面図 S=1/50

70

様式第１５号（A2）


指定年月日・番号	昭和46年1月27日　第45-118号
告示年月日・番号	昭和　年　月　日 兵庫県告示 第　号

140


承　諾　書

この図面記載のとおり道路の位置の指定・変更・廃止を承諾します。

道路の幅員	4.00 M	道路の延長	67.3 ~~65.8~~ M	道路の面積	274.2 ~~266.2~~ M²

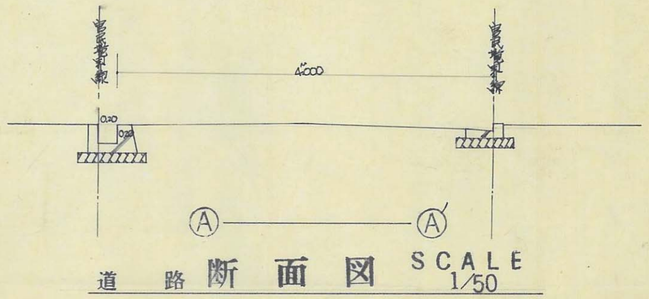

道路断面図　SCALE 1/50

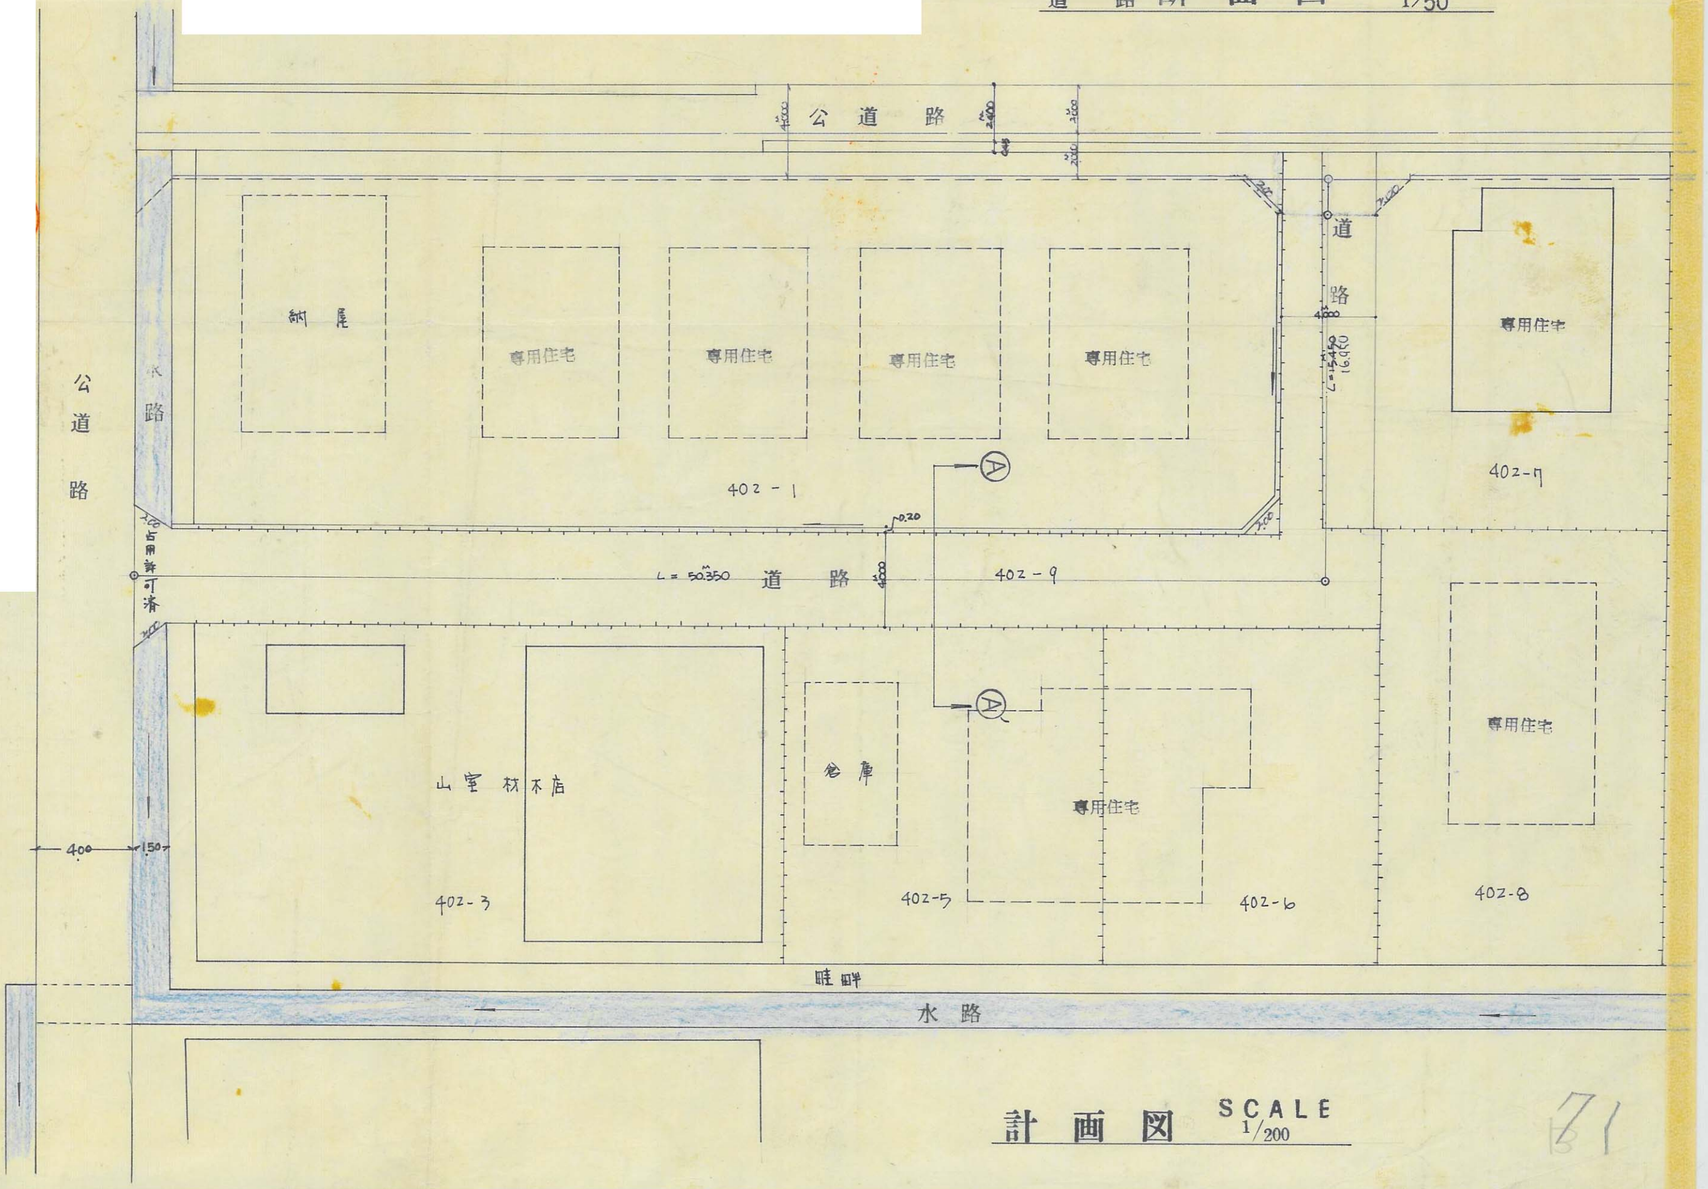

計画図　SCALE 1/200

171

様式第１５号（A２）

54


指定年月日・番号	昭和45年10月21日	第45-31号	姫路市
告示年月日・番号	昭和46年3月11日 兵庫県告示第282号		

承　諾　書

この図面記載のとおり道路の位置の指定・変更・廃止を承諾します。


道路の幅員	5.0 M	道路の延長	148.60 M	道路の面積	745.44㎡


平面図 1/500

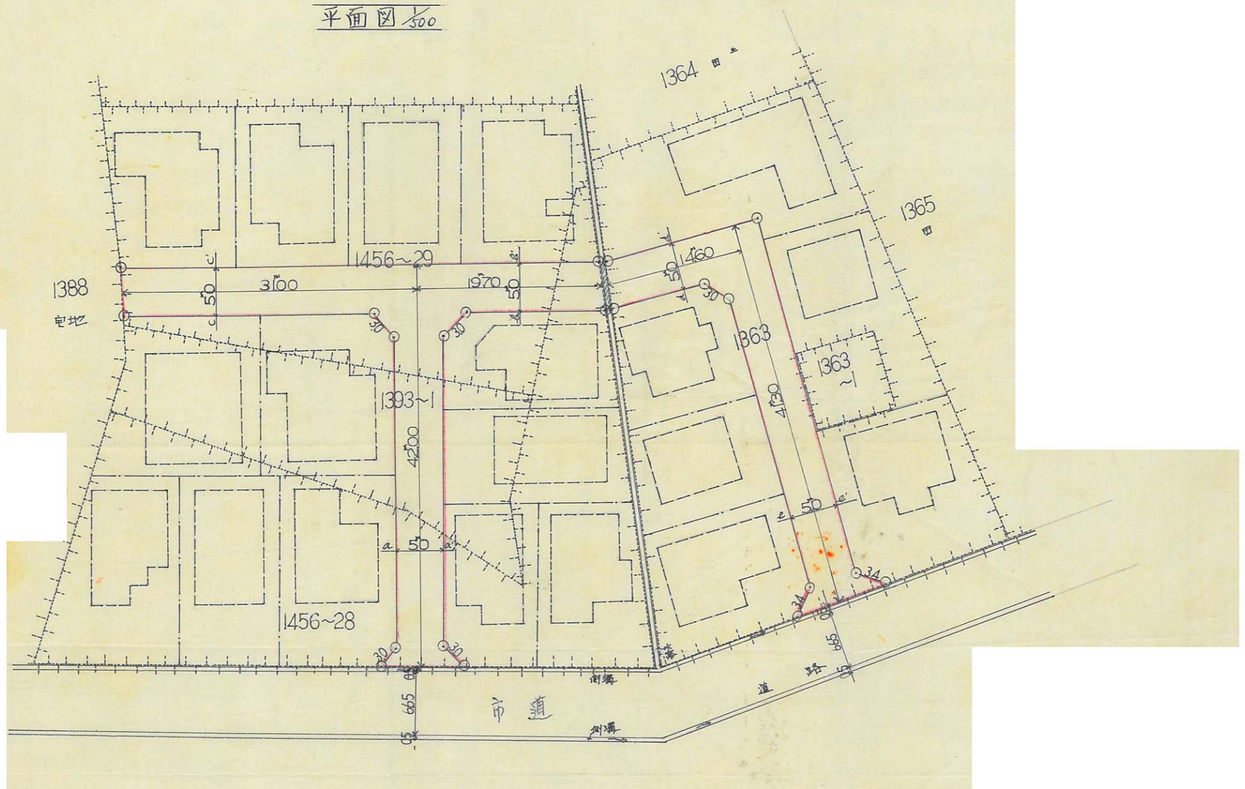



断面図 1/40

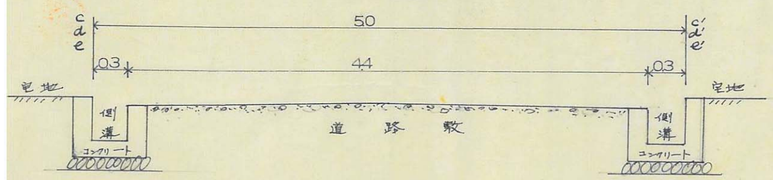

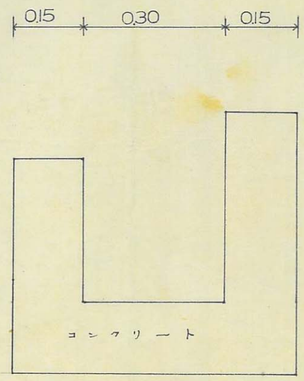

側溝図 1/10

72

B

兵庫県建築士会(昭和45年3月2,000)


様式第１５号（A２）

指定年月日・番号	昭和45年11月6日　第45-31号	姫路市
告示年月日・番号	昭和46年3月5日 兵庫県告示 第222号	


承　諾　書

この図面記載のとおり道路の位置の指定・~~変更~~・~~廃止~~を承諾します。


道路の幅員	4.300 M	道路の延長	106.500 M	道路の面積	420.000 ㎡

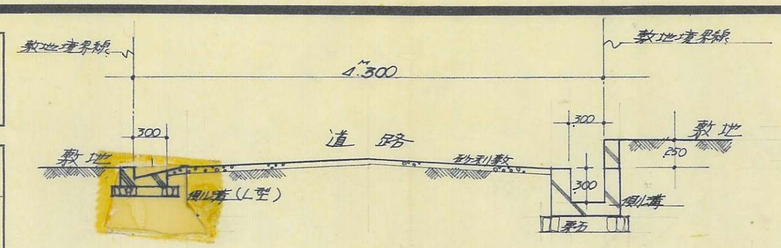


A-A´ 道路断面図 S 1:40

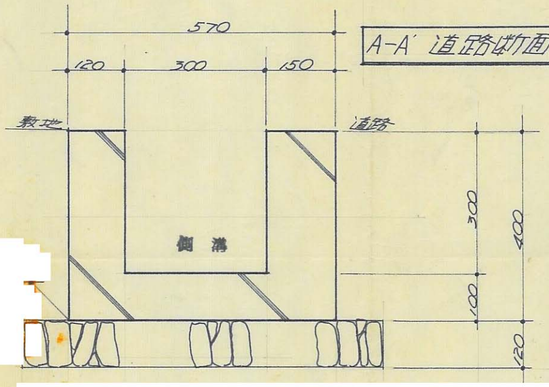

側溝詳細図 S 1:10

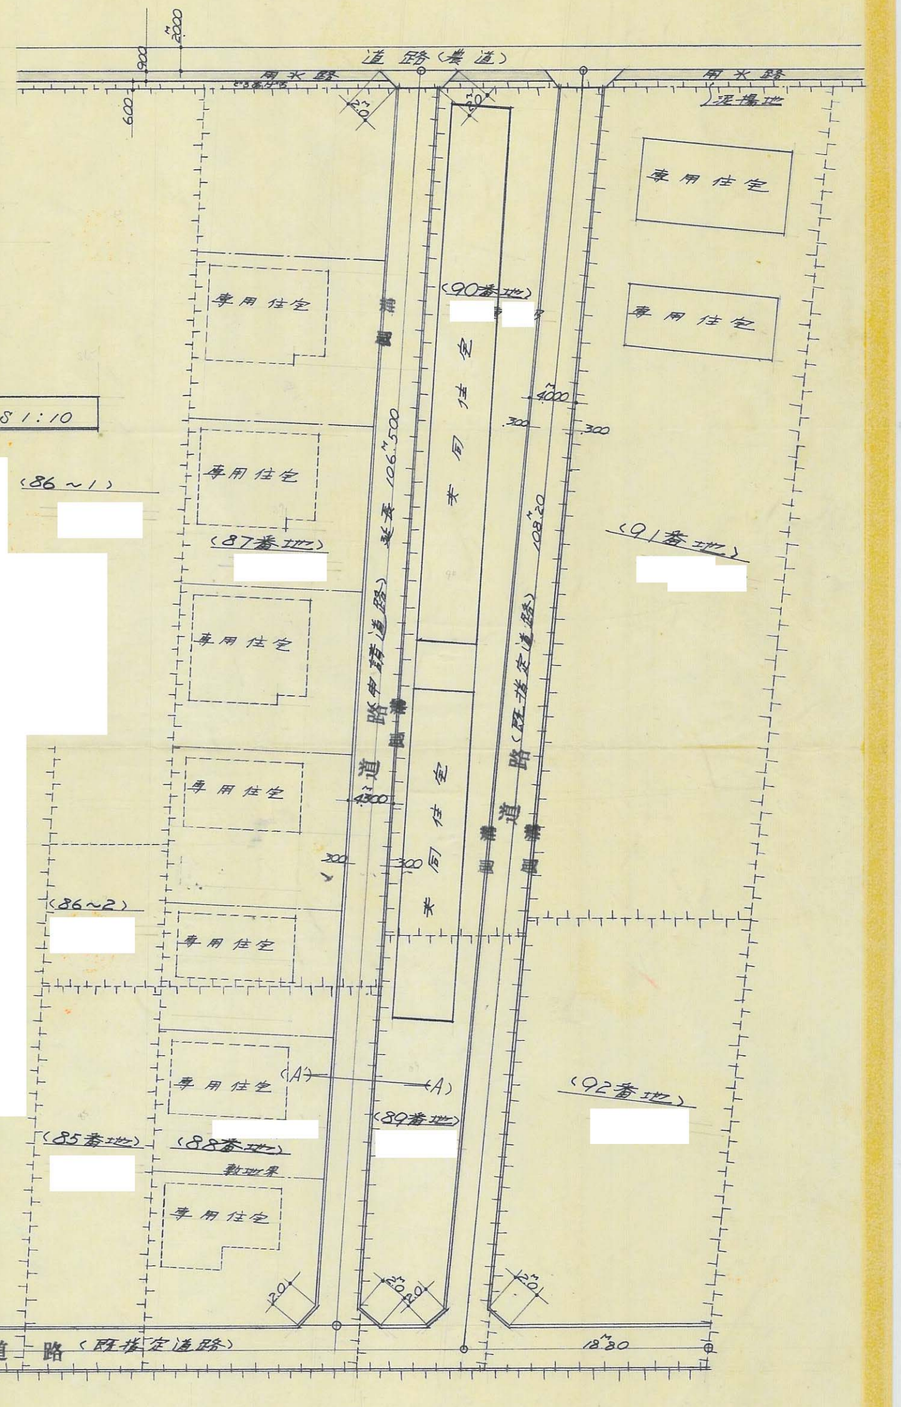

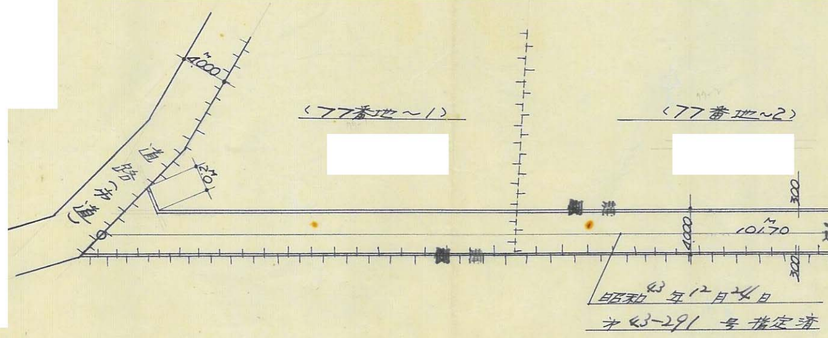

道路位置図 S 1:400

道路延長	106.500
道路面積	420.000
団地面積	1535.000

様式第１５号（A2）

指定年月日・番号	昭和45年12月28日 第45-313号	姫路市
告示年月日・番号	昭和46年 6月 12日 兵庫県告示 第840号	


144


承　諾　書

この図面記載のとおり道路の位置の指定・変更・廃止を承諾します。

道路の幅員	4.70 M	道路の延長	66.87 M	道路の面積	306.71 M²


平面図 1:200

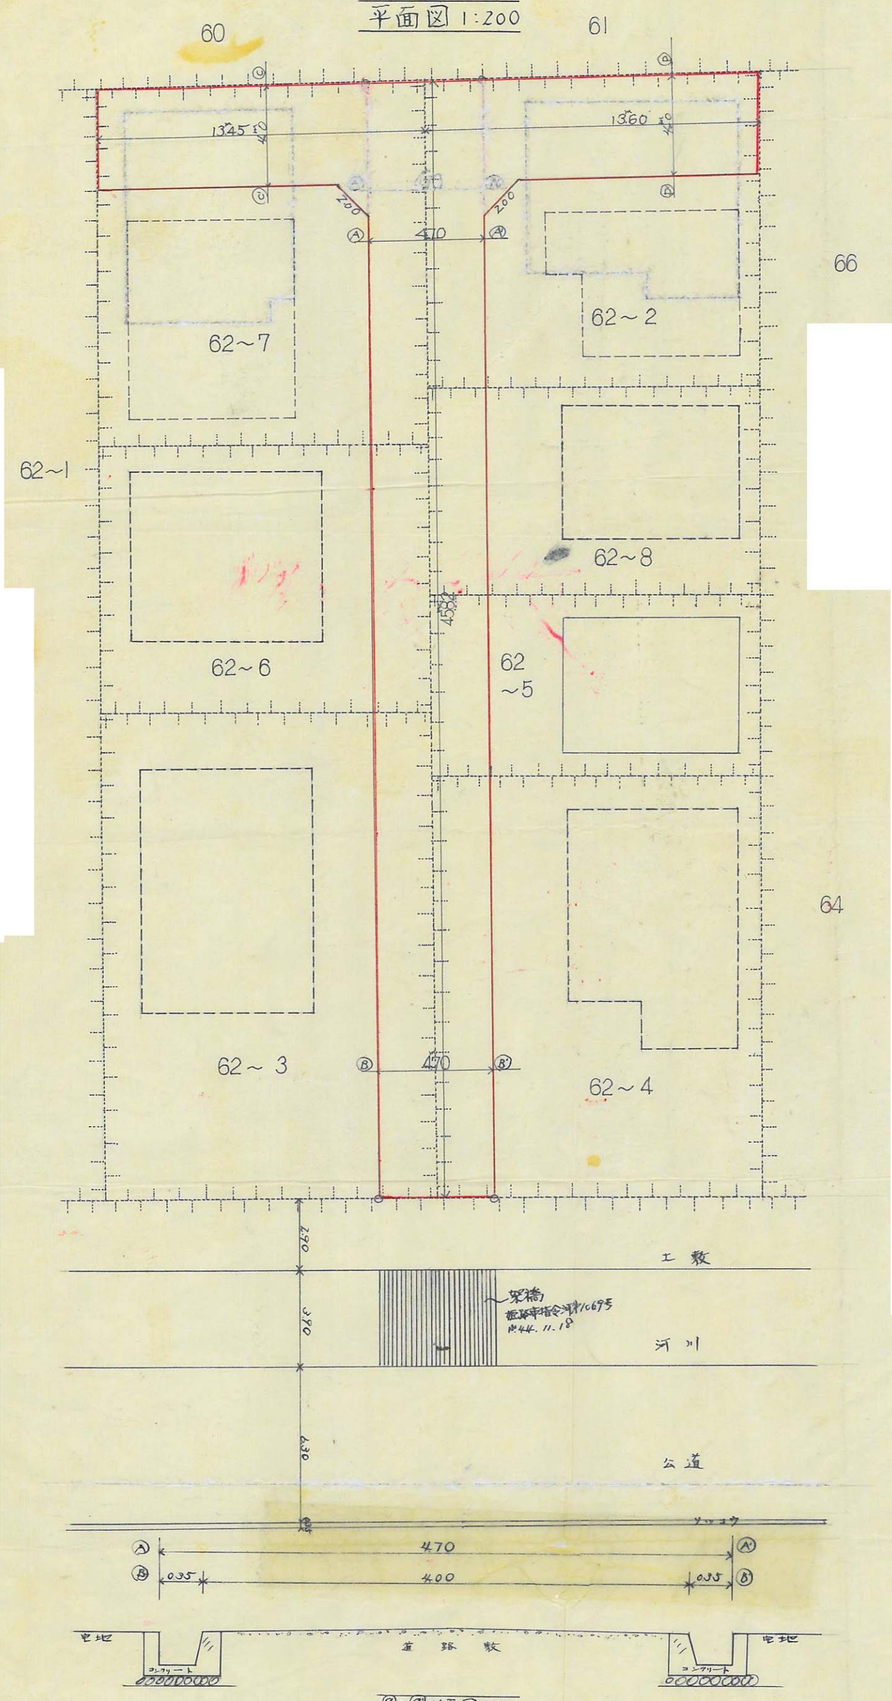

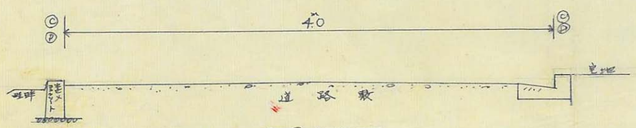

Ⓐ～Ⓐ断面図 1:40

Ⓑ～Ⓑ断面図 1:40

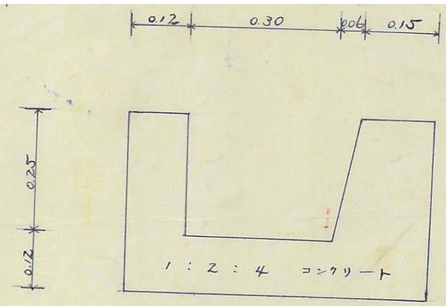

側溝詳細図 1:10

174
B

様式第１５号（A２）


指定年月日・番号	昭和45年11月6日 第45-3149	姫路市
告示年月日・番号	昭和46年3月5日 兵庫県告示第282号	

69

承　諾　書

この図面記載のとおり道路の位置の指定・~~変更・廃止~~を承諾します。

道路の幅員	4 M	道路の延長	93.80M	道路の面積	377.50㎡

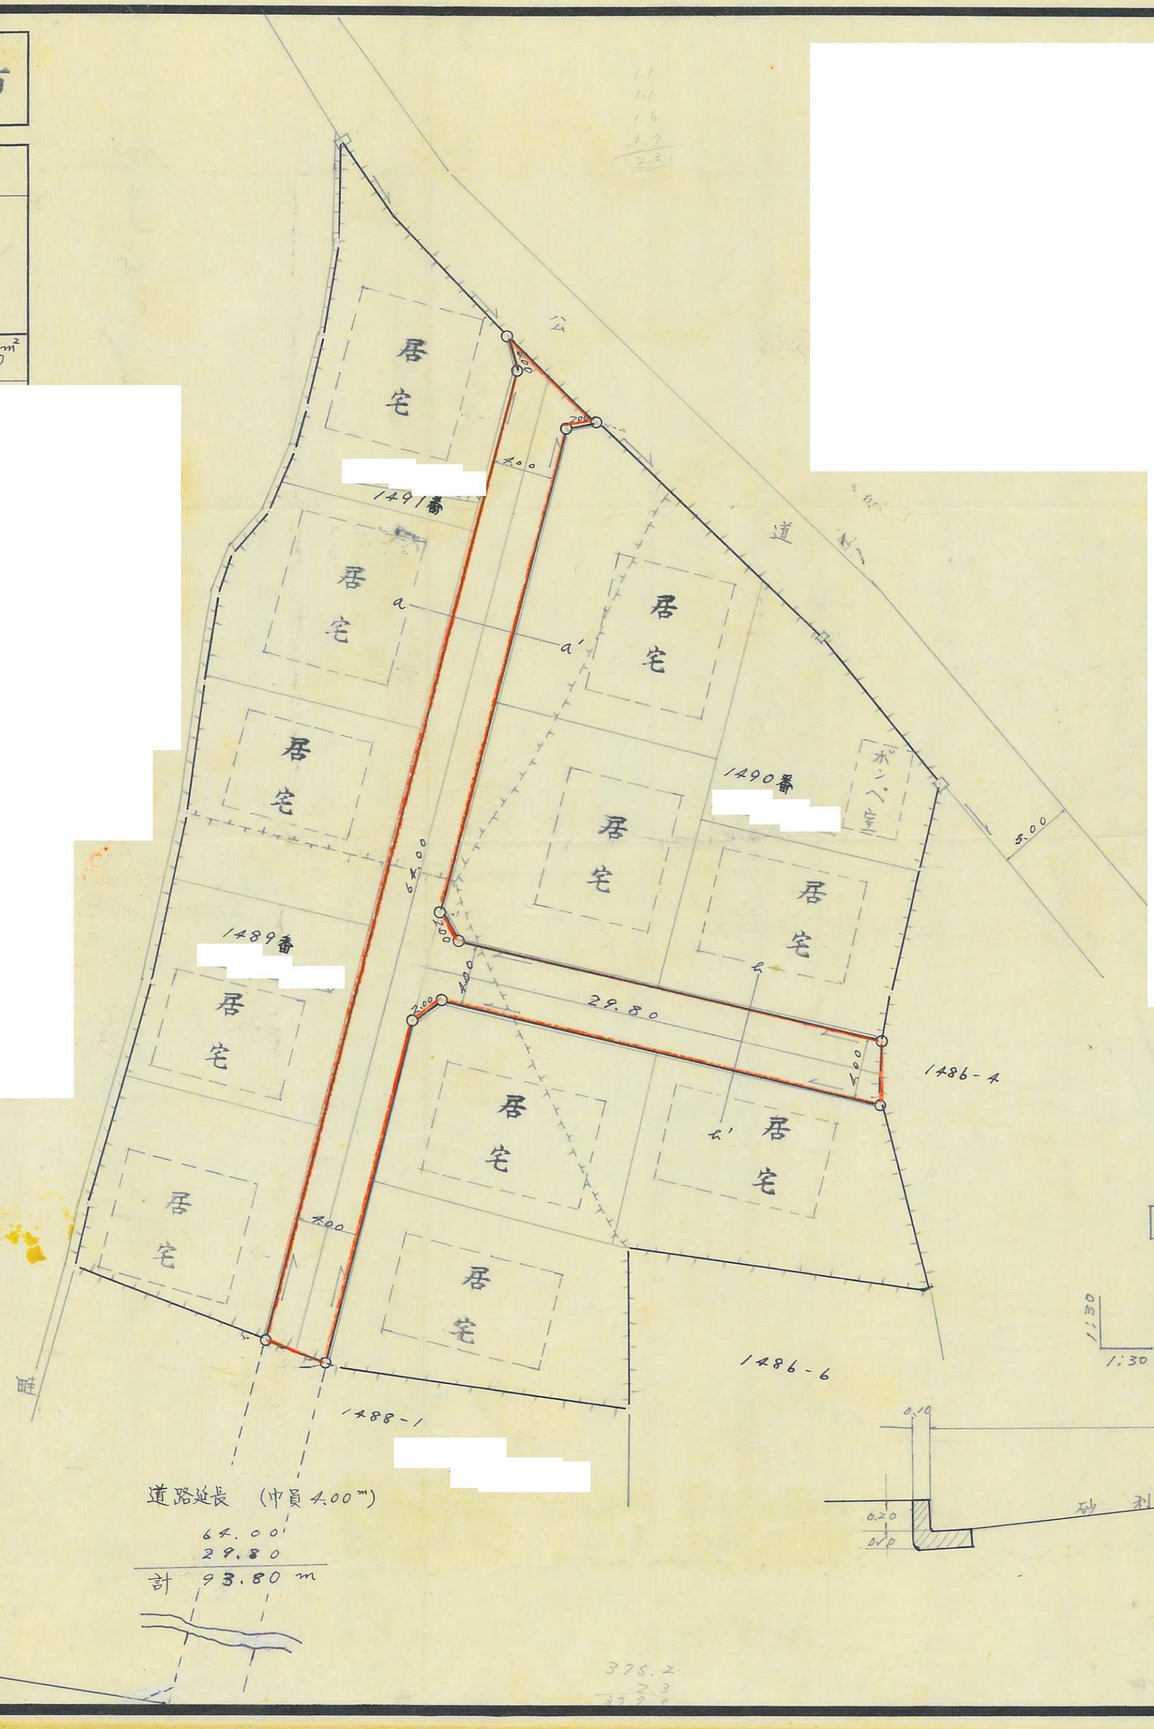

75
C